


D1-1

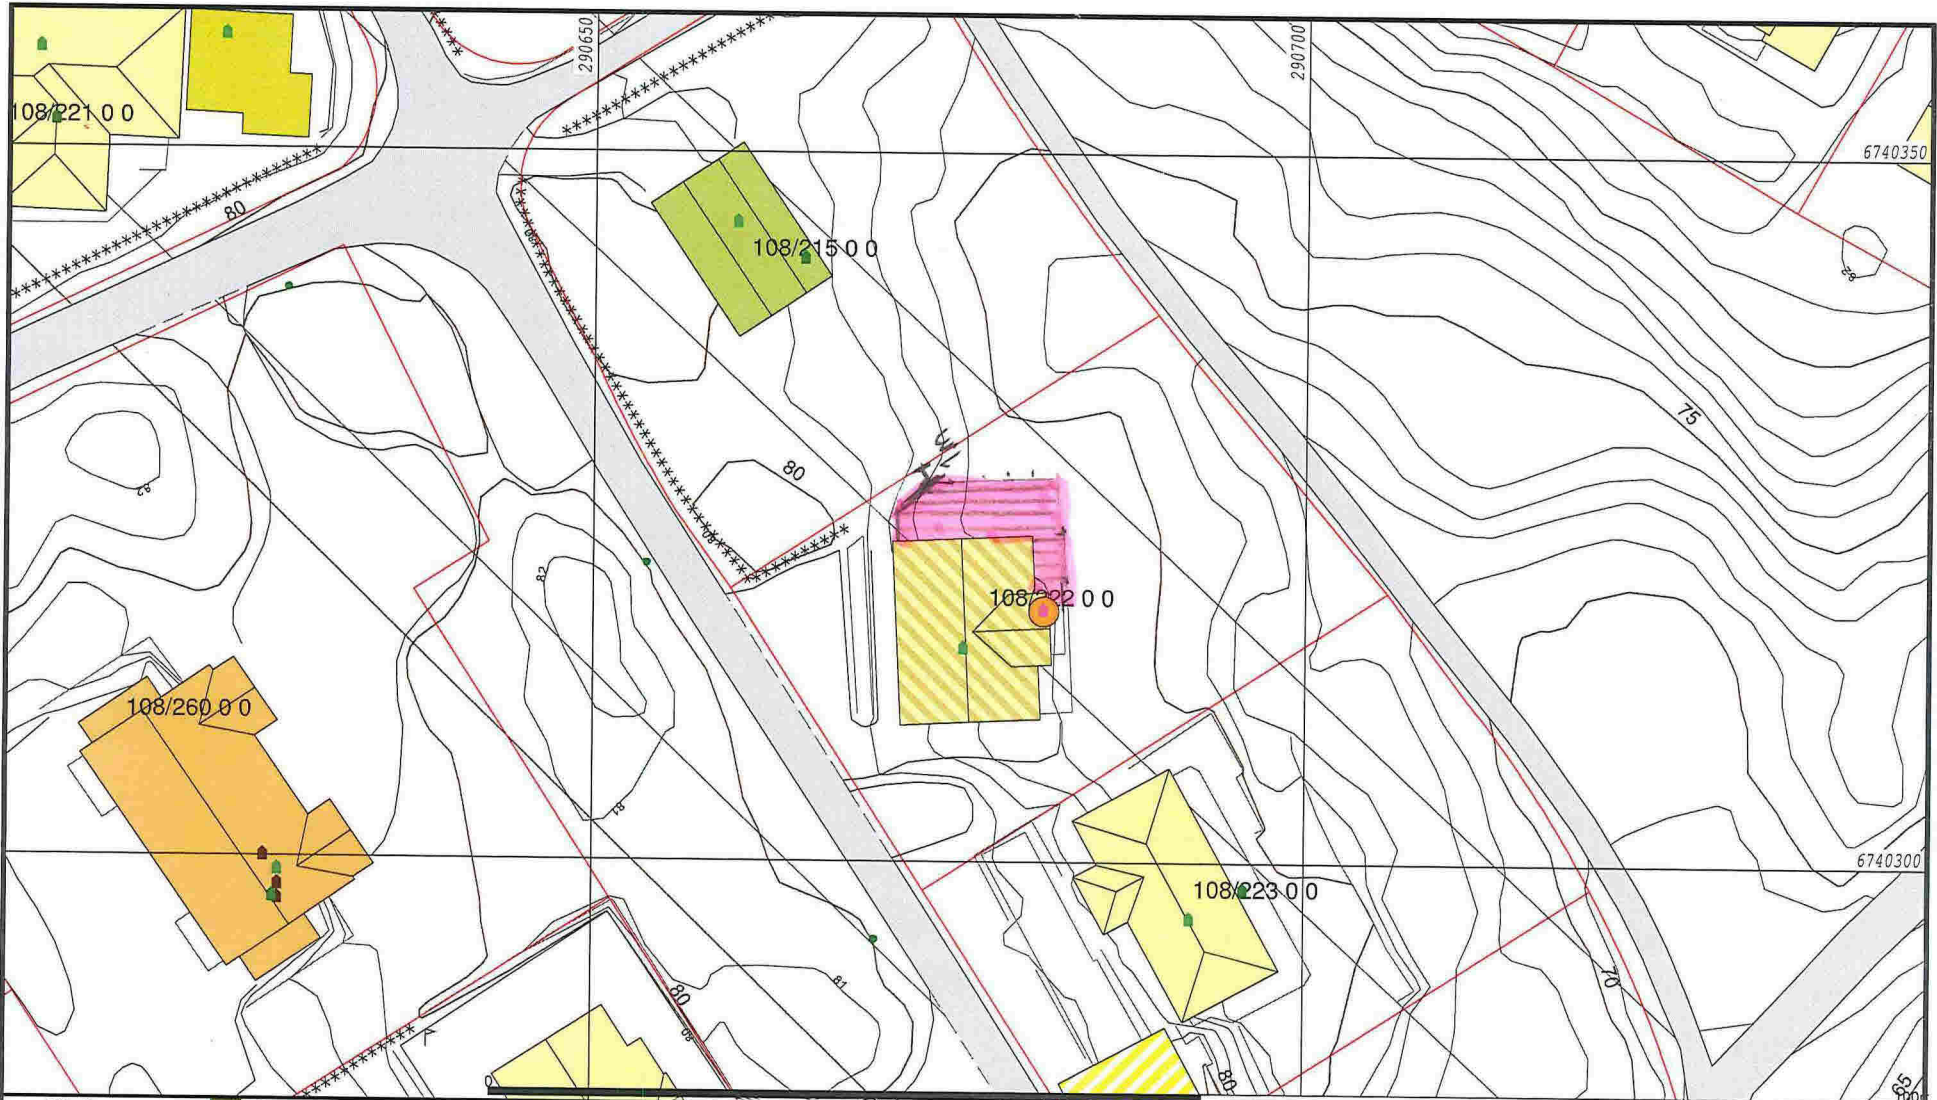

- Målte Grenser
- - - Registrerte Grenser
- ⊥ Udefinert grenser
- ⊥ Terrengmålte grense
- ⊥ Konstruert grensepunkt
- Bolig
- Bustad m/leilighet
- Våningshus
- Større bustader
- Hytte/feriehuis
- Garasje/uthus
- Industri/lager
- Andre bygg

Beliggenhet og høyder må oppfattes som orienterende.



Lindås kommune  
Geodata avdeling



Dato: 2013.02.21  
Sign: eir

Gnr 108 bnr 222

Målestokk  
1:500