


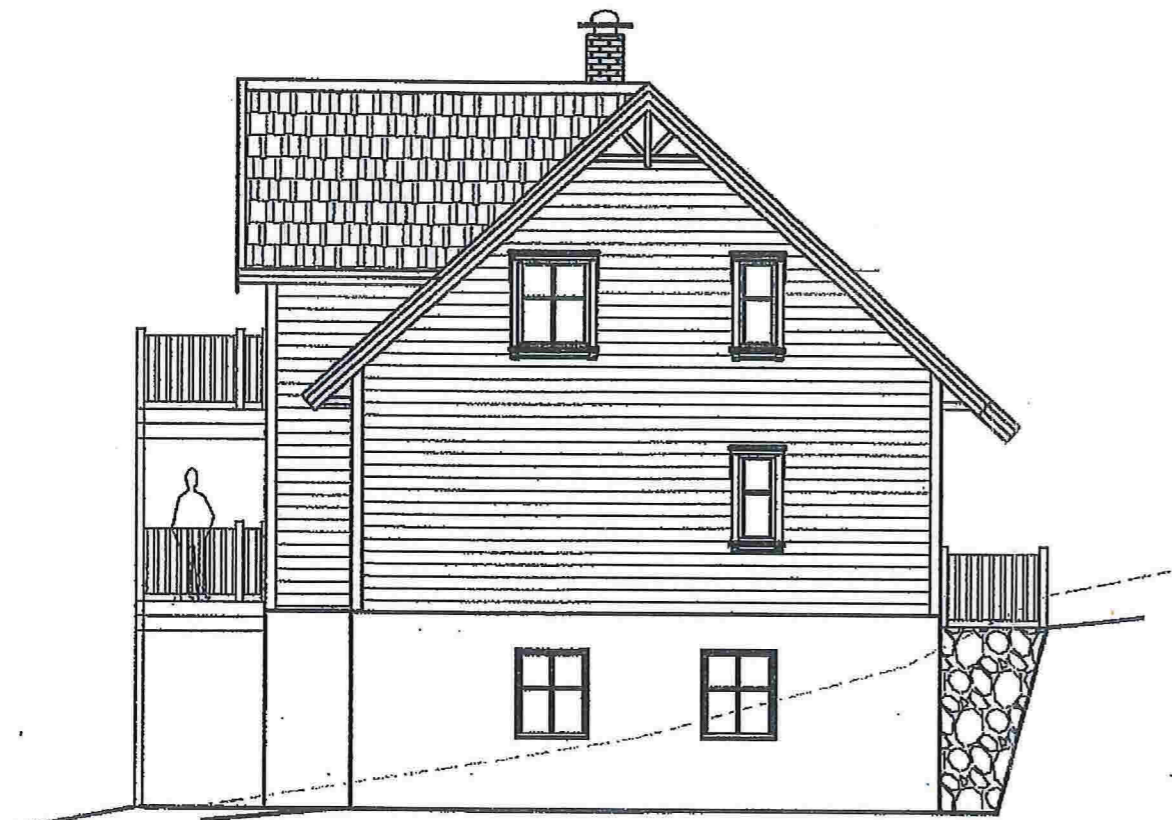

Fasade mot sør



Fasade mot øst



Fasade mot nord



Fasade mot vest

Hustype D

rev.nr.:	dato:	rev. gjeldr:	sign.:
oppdragsgiver:	AB BYGG AS		logi.nr.:
oppdrag:	Bustadhus på 108/222 Fasader		rev.nr.:
sign.:	MG	dato:	20.10.06
kontroll:	m/teknikk:	skala:	1:100
status:			
<b>GØTZ AS</b> RÅDGIVENDE INGENIØRER Post: Pb, 101, 6401 STORD Tel: 47283839 / 91334042 Faks: 53451183 E-post: post@gotz.no			


eksisterende




Fasade mot sør



Fasade mot øst

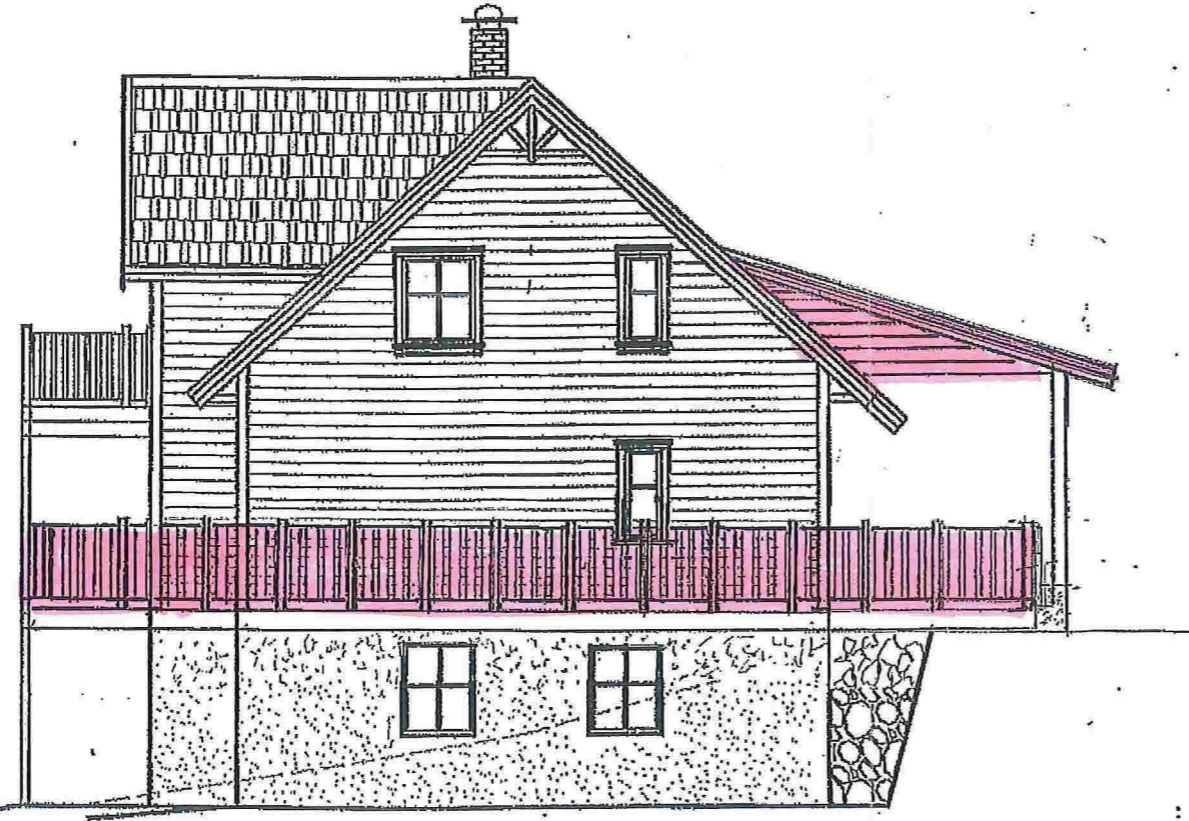

Fasade mot nord



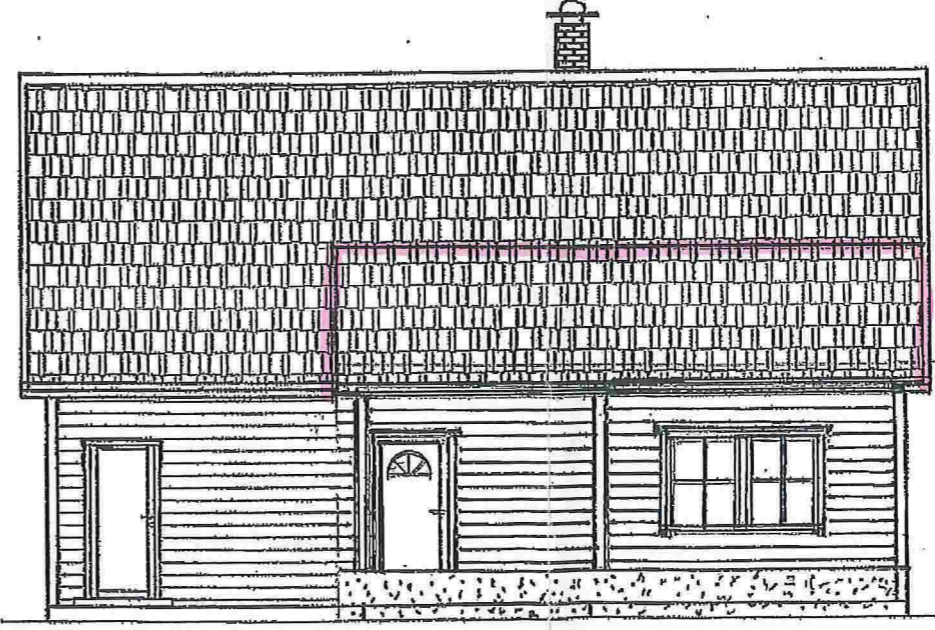


Fasade mot vest

Hustype D

revisjon	dato: 3.12.2010	lov.gjeldet	Utvinding av terrasse	sign.	117
oppdraget	"Endring av takkonstruksj."			revisjon	
AB BYGG AS			0617-120		
oppdrag	Bustadhus på 108/222			sign.	MG
Fasader			20.10.06	skala	1:100
			Postb. 401, 6101 Stord Tel: 4223639 / 01334042 Faks: 53451183 E-post: post@gotz.no		
GØTZ AS			RÅDGIVENDE INGENIØRER		

11

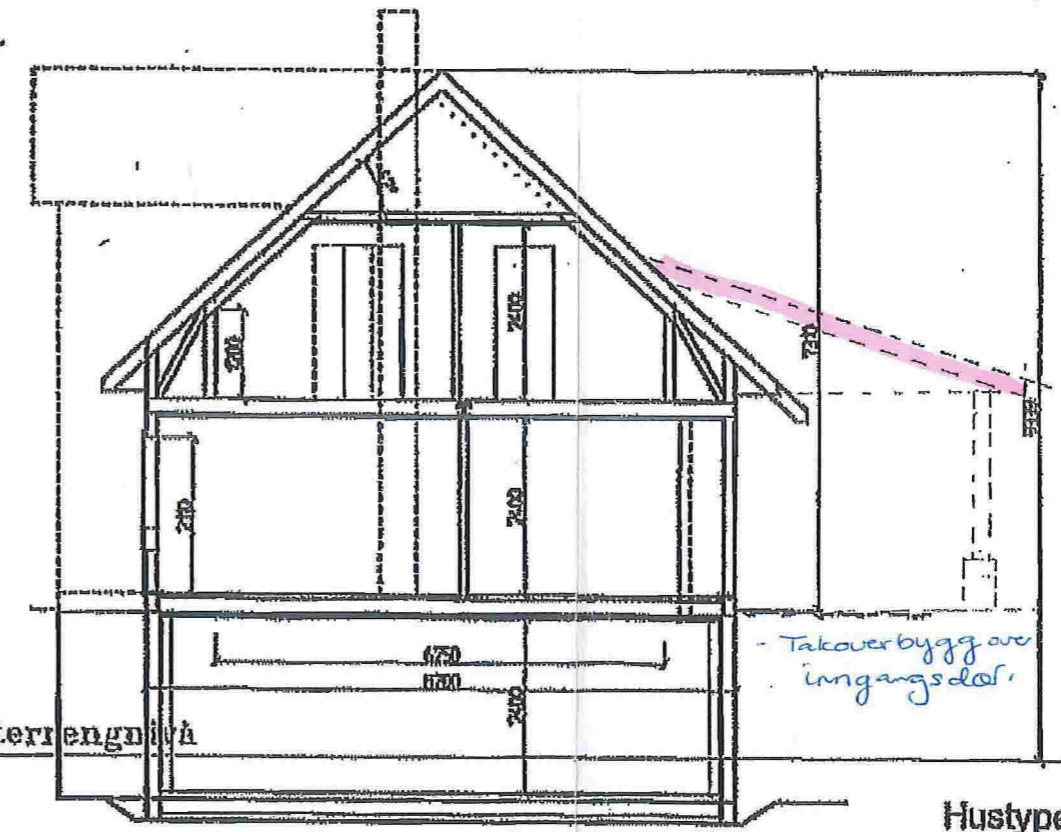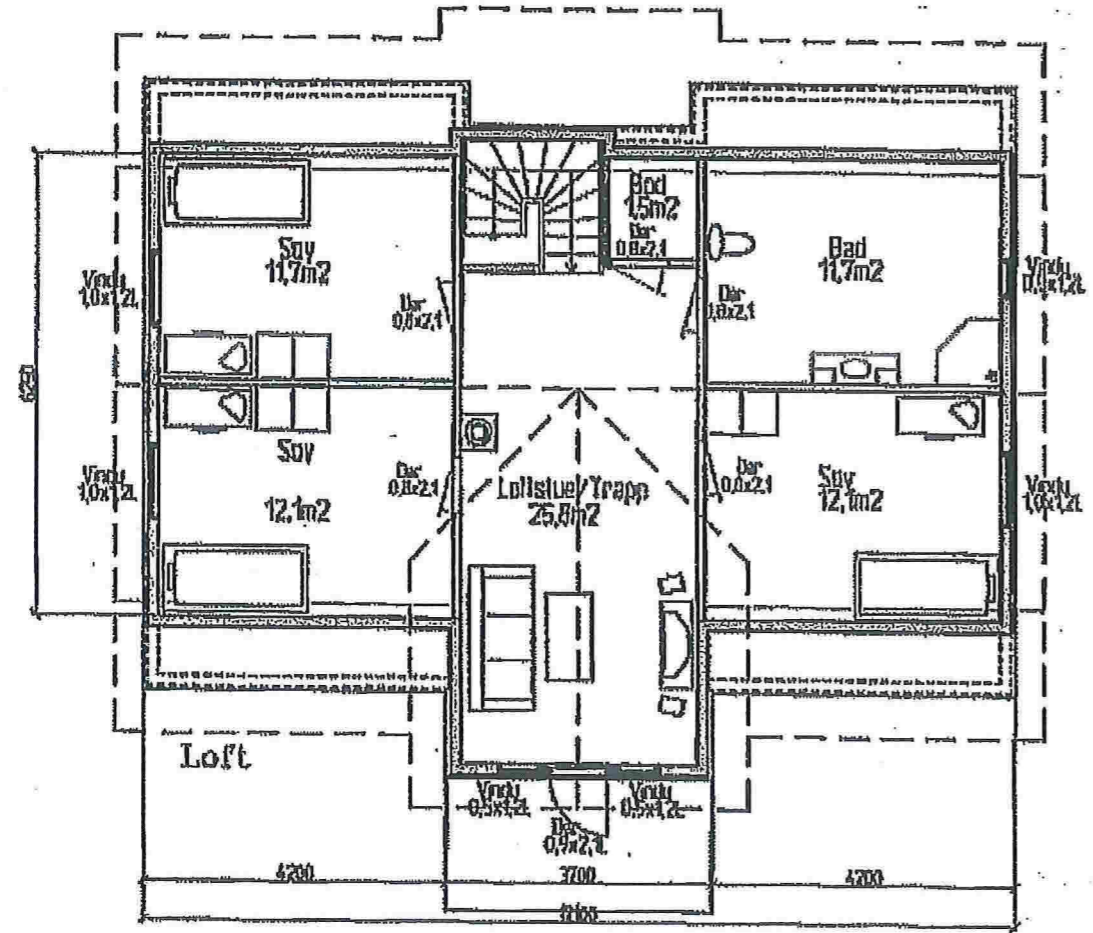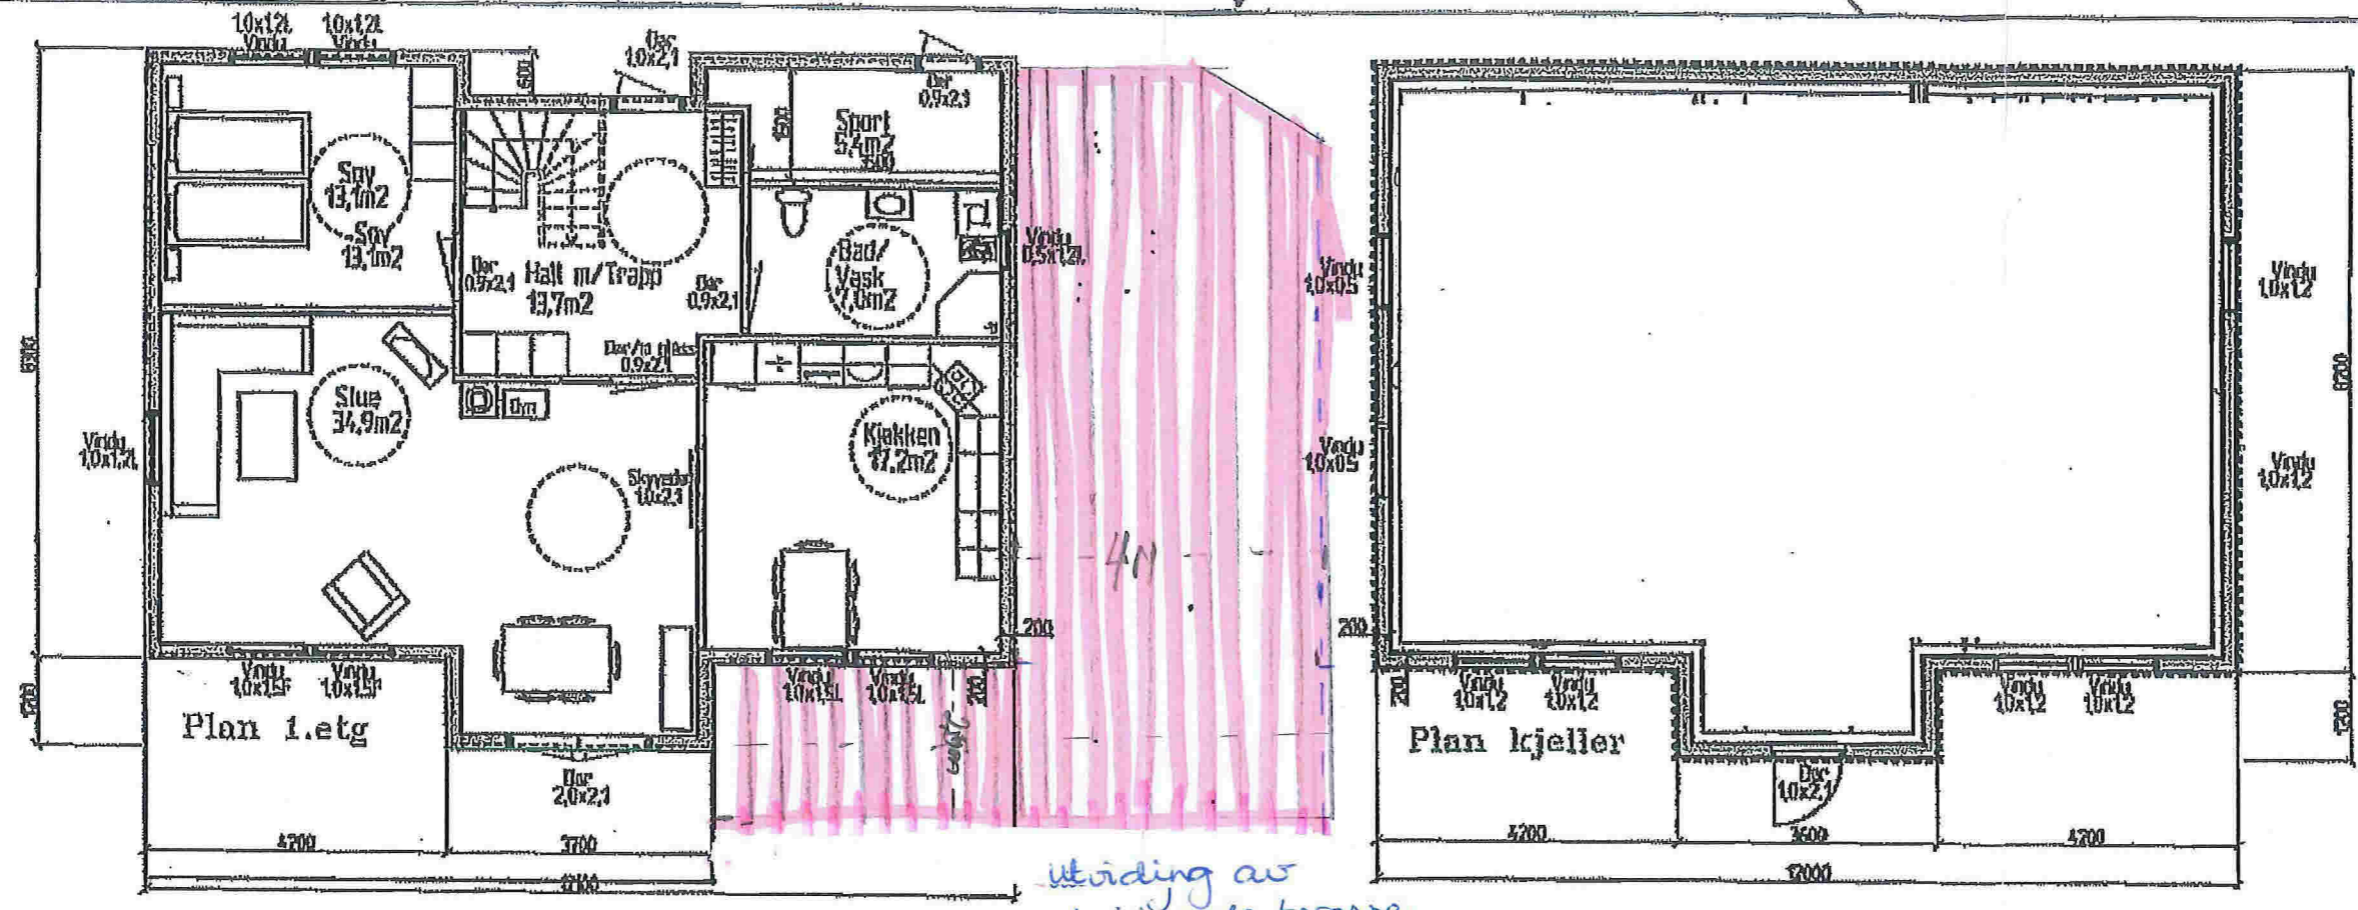


	HOVEDETG.	LOFT	KJELLER
BRA	94M2	76M2	88M2
BA	94M2	47M2	44M2
BTA	103M2		
BYA	111M2		

**AB BYGG AS**  
 Bustadhus på 108/222  
 Plan og snitt


**GØTZ AS**  
 RÅDGIVENDE INGENIØR

Hustype D  
 0617-100  
 MG 20.10.08  
 1:100


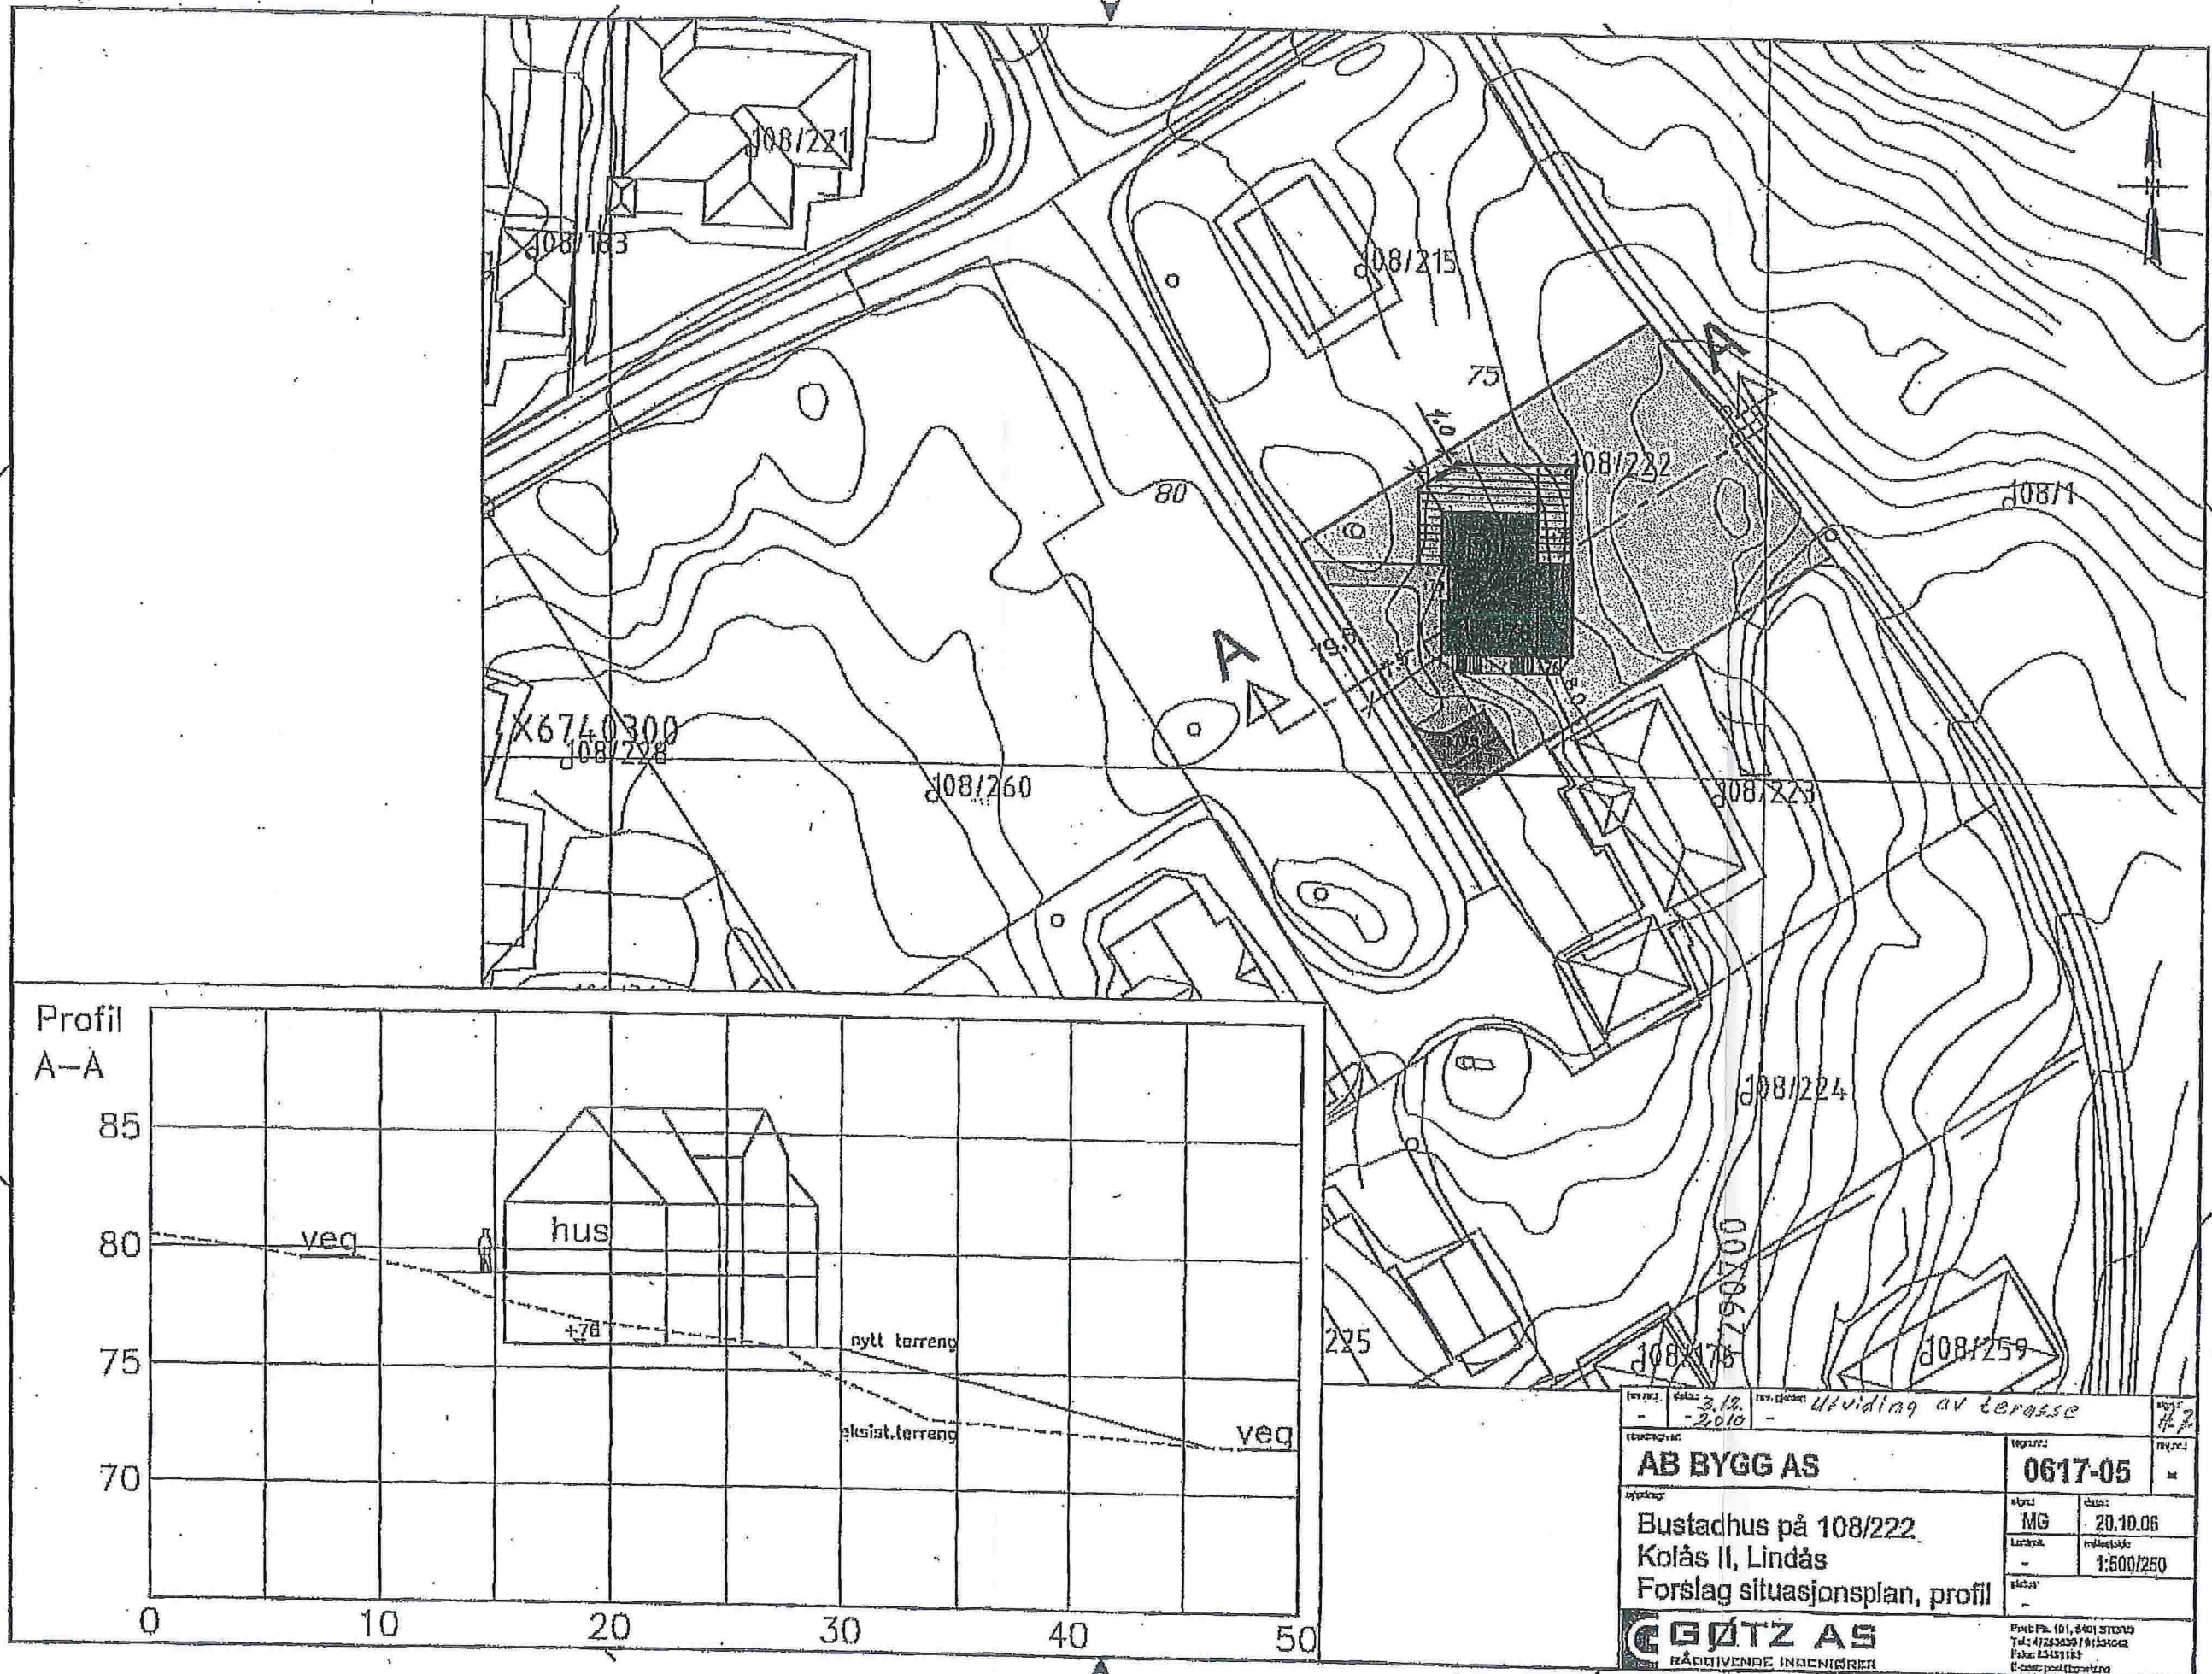

Profil A-A

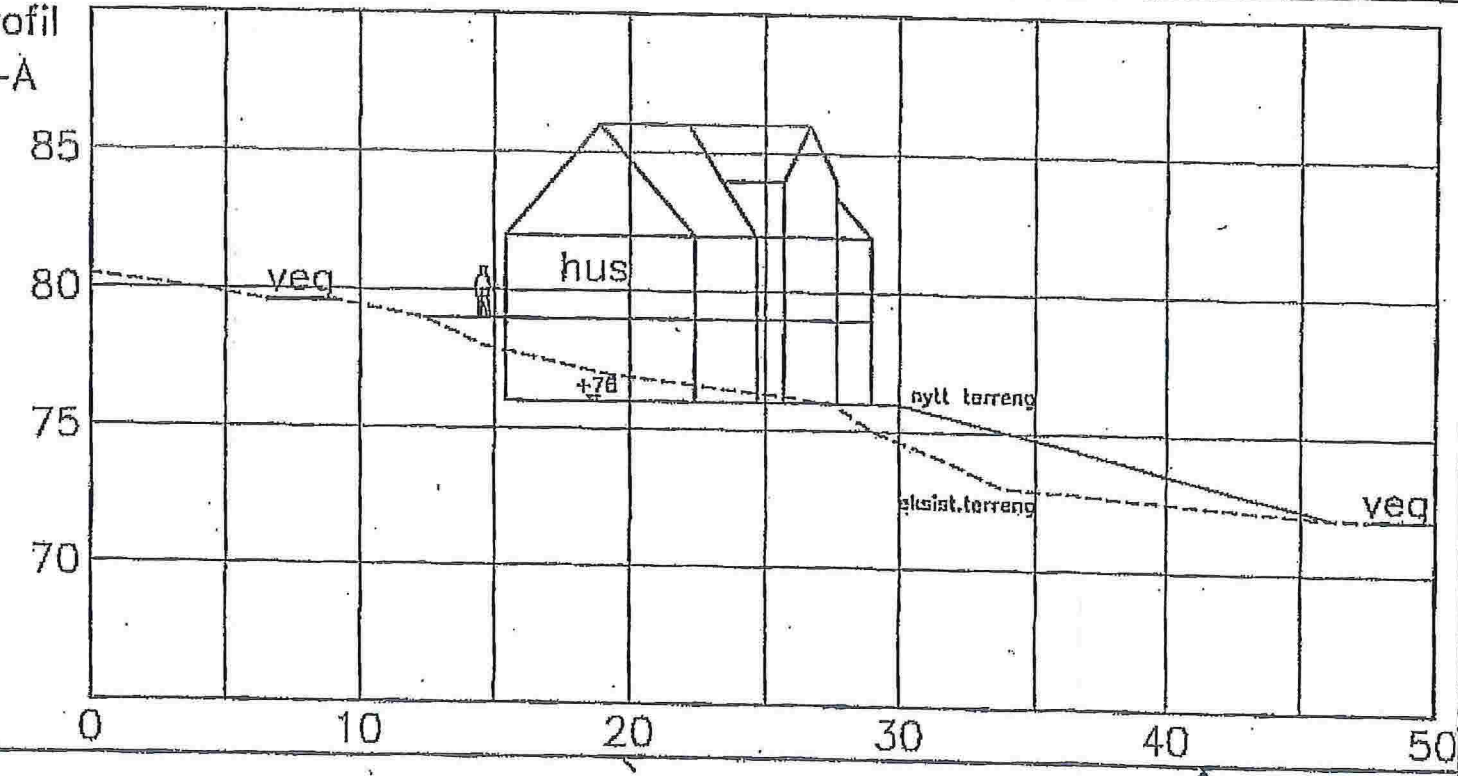

Rev. nr.:	0	Skala:	3.12.	Rev. godk.:	-	dividing av terrasse	skj. nr.:	12.2
Prosjektant:	AB BYGG AS						Oppdragsnr.:	0617-05
Oppdragsnr.:	Bustachus på 108/222, Kofås II, Lindås						Oppdragsleder:	MG
Oppdragsnr.:	Forslag situasjonsplan, profil						Dato:	20.10.06
Oppdragsnr.:	-						Skala:	1:500/250
Oppdragsnr.:	-						Oppdragsnr.:	-
