


*Skap på Stølp  
ved gammelt  
Damm*

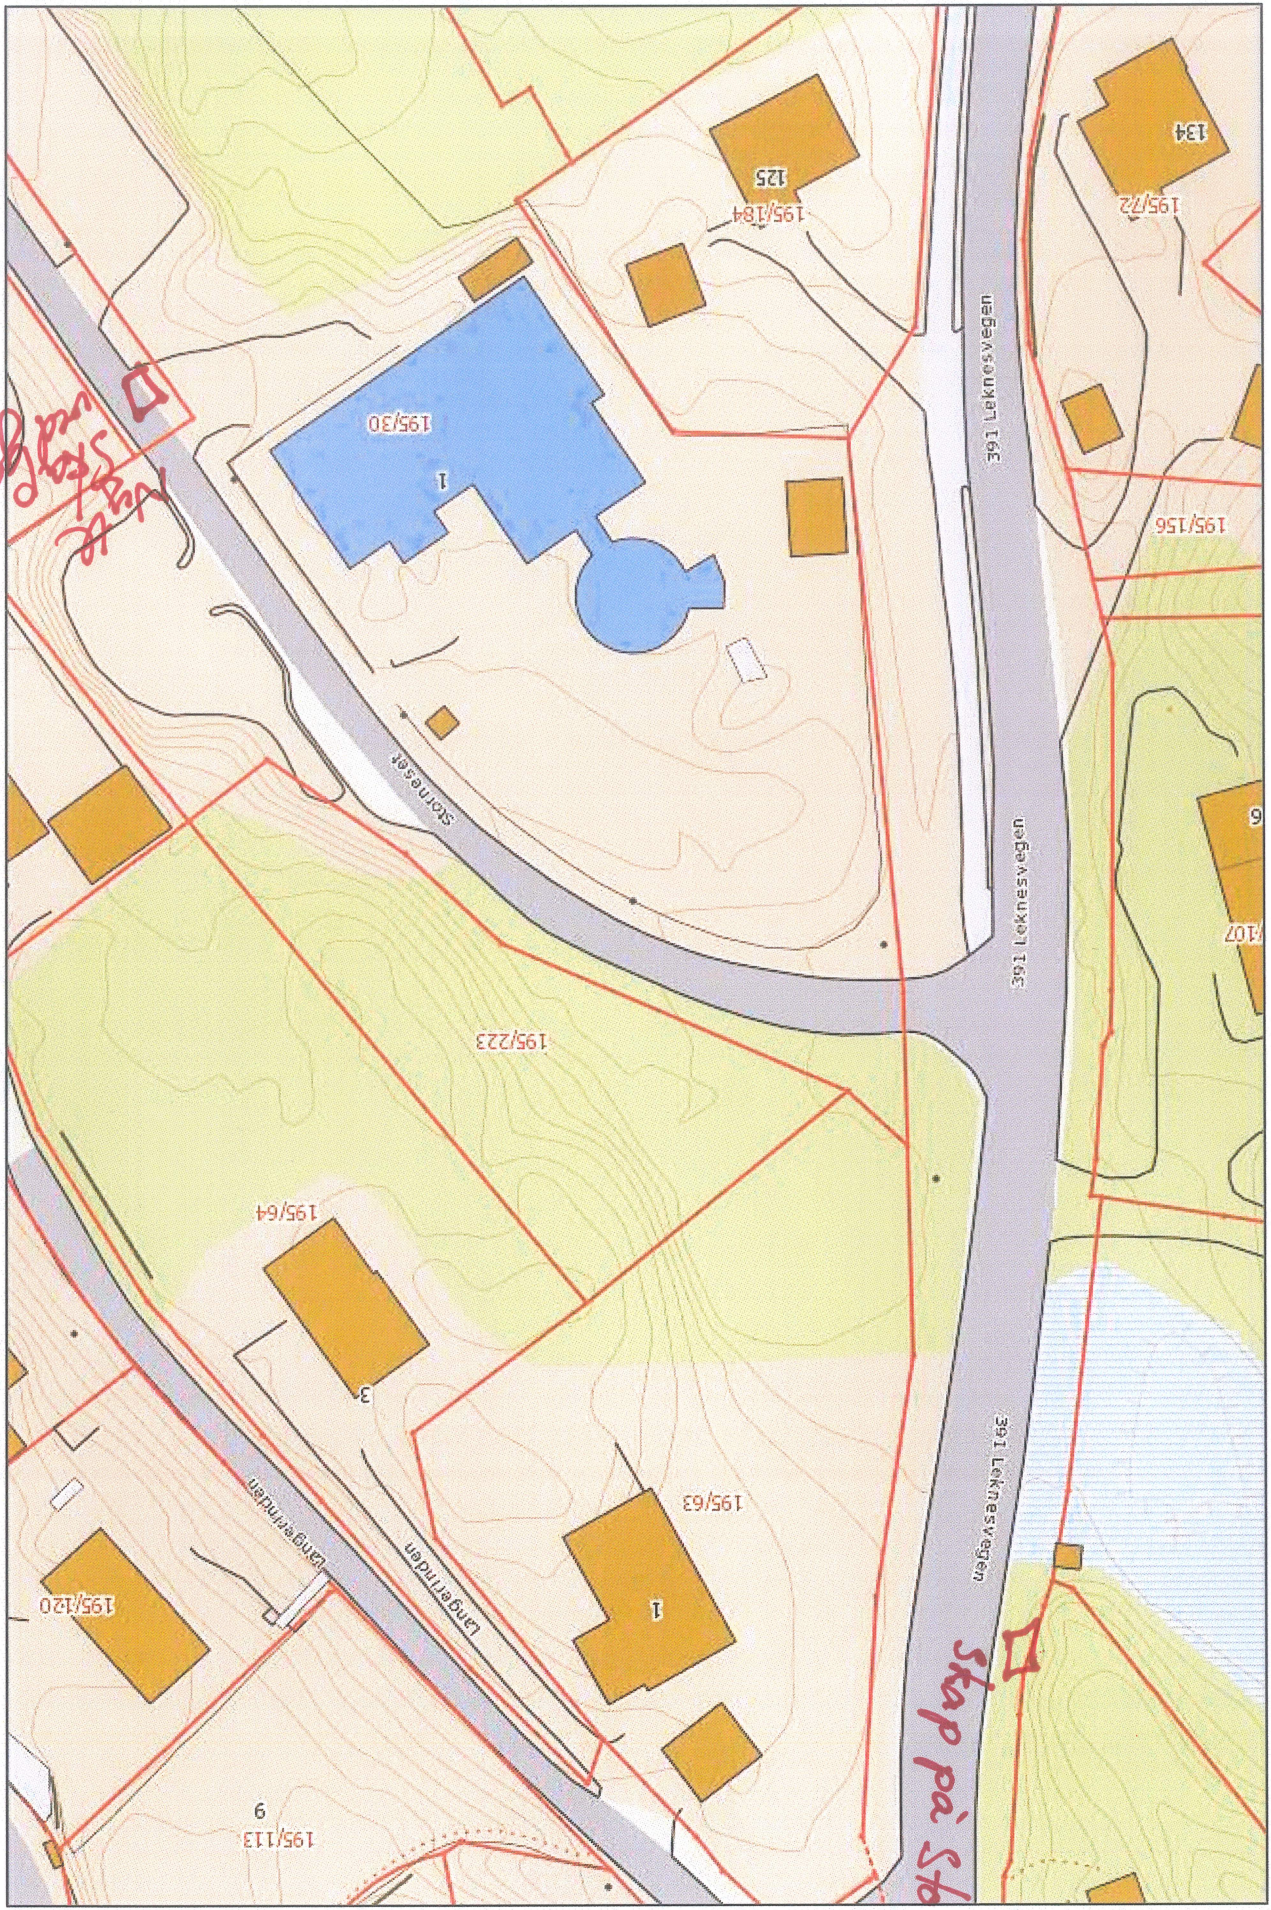

*Skap på Stølp*