

Søknad om ferdigattest

Pbl § 21-10, SAK10 §§ 8-1 og 8-2

Søknaden gjelder							
Eiendom/ byggested	Gnr.	Bnr.	Festenr.	Seksjonsnr.	Bygningsnr.	Bolignr.	Kommune
	56	150					Lindås
	Adresse				Postnr.	Poststed	
Fagervollen 48				5659	Hundvin		

Ferdigattest	
Tilfredsstillert tiltaket kravene til ferdigattest?	<input checked="" type="checkbox"/> Ja <input type="checkbox"/> Nei Hvis nei, fyll ut informasjonen nedenfor.
Det gjenstår følgende arbeider av mindre vesentlig betydning som vil bli utført innen 14 dager:	Dato
Type arbeider	
Bekreftelse på at disse arbeidene er utført vil være kommunen i hende innen:	Dato

Oppdatert dokumentasjon	
Er det foretatt ikke søknadspliktige endringer/justeringer i forhold til tillatelsen?	
<input type="checkbox"/> Ja <input checked="" type="checkbox"/> Nei	Hvis ja, vedlegg oppdatert situasjonsplan, tegninger eller dokumentasjon som viser hva som er utført.

Sluttrapport for avfall		
Sluttrapport av	Dato	vedlegges søknaden
Ansvarlig søker forplikter seg til å påse at sluttrapporten blir ajourført og oppbevart.		Vedlegg nr. K -

Varmesystem					
Energiforsyning			Varmefordeling		Ikke relevant
<input type="checkbox"/> Elektrisitet	<input type="checkbox"/> Sol	<input type="checkbox"/> Vannbåren gulvvarme	<input checked="" type="checkbox"/> Luftoppvarming		
<input type="checkbox"/> Biobrensel	<input type="checkbox"/> Gass	<input type="checkbox"/> Vannbåren radioator	<input checked="" type="checkbox"/> Kamin/ovn/peis		
<input checked="" type="checkbox"/> Varmepumpe - luft	<input type="checkbox"/> Olje/parafin	<input checked="" type="checkbox"/> Elektriske varmekabler	<input type="checkbox"/> Annet		
<input type="checkbox"/> Varmepumpe - berg/sjø	<input type="checkbox"/> Annet	<input type="checkbox"/> Elektriske panelovner			
<input type="checkbox"/> Fjernvarme/spillvarme					

Erklæring	
<input checked="" type="checkbox"/>	Det bekreftes at tilstrekkelig dokumentasjon som grunnlag for driftsfasen er overlevert byggverkets eier

Vedlegg			
Beskrivelse av vedlegg	Gruppe	Nr. fra – til	Ikke relevant
Situasjonsplan, avkjøringsplan	D	-	<input type="checkbox"/>
Tegninger, plan, snitt, fasade	E	-	<input type="checkbox"/>
Redegjørelser/kart	F	1 – 1	<input type="checkbox"/>
Gjennomføringsplan	G	1 – 1	<input type="checkbox"/>
Sluttrapport for avfallsplan og miljøsaneringsbeskrivelse	K	-	<input type="checkbox"/>
Boligspesifikasjon i matrikkelen	H	-	<input type="checkbox"/>
Uttalelser fra andre offentlige myndigheter	I	1 – 1	<input type="checkbox"/>
Andre vedlegg	Q	-	<input type="checkbox"/>

Underskrifter					
Ansvarlig søker for tiltaket (for tiltak etter pbl § 20-1)			Tiltakshaver (bare for tiltak uten ansvarlig søker pbl § 20-2)		
Foretak Sjursen ANS			Navn		
Kontaktperson Kurt Terje Sjursen		Telefon 90139538	Mobiltelefon 90139538	Kontaktperson	
E-post sjursen@bkkfiber.no		Telefon			
E-post		Mobiltelefon			
Dato 17.06.2015	Underskrift <i>Kurt Terje Sjursen</i>		Dato	Underskrift	
Gjentas med blokkbokstaver KURT TERJE SJURSEN			Gjentas med blokkbokstaver		

Kommunens saksnr.
2012/2229-114

Vedlegg
G

Side
1 av 1



Gjennomføringsplan

Versjonsnr. 002 Dato 17.06.2015 Signatur, ansvarssøker *Knut Svein Sjørsen*


Eiendom/byggested	Gnr. 56	Bnr. 150	Festenr.	Seksj.nr.	Bygn.nr.	Kommune Lindås	Adresse Fagervollen 48	Postnr. 5659	Poststed Hundvin
--------------------------	---------	----------	----------	-----------	----------	----------------	------------------------	--------------	------------------

Beskrivelse av fagområde, ansvarsområde, tiltaksklasse (i hhv. prosjektering, utførelse og uavhengig kontroll)			Foretakets navn og org.nr.	Kryss for planlagt samsvarserklæring / kontrollertklæring erstattes med dato når denne foreligger				Sett kryss når arbeidet innen ansvarsområdet er avsluttet
Alle fagområder i tiltaket	Beskrivelse hentet fra søknad om ansvarsrett	Tiltaks-klasse		Søknad om rammetillatelse	Søknad om igangsettings-tillatelse/ett-trinnsøknad	Søknad om midlertidig brukstillatelse	Søknad om ferdigattest	
(1)	(2)	(3)	(4)	(5)	(6)	(7)	(8)	(9)
SØK	Ansvarlig søker	1	Sjursen ANS 982491 126				17.06.2015	<input checked="" type="checkbox"/>
PRO	Byggteknisk, Arkitektur, ventilasjon, våtrom	1	Sjursen ANS 982491 126				17.06.2015	<input checked="" type="checkbox"/>
	grunn og betong, utstikk/plassering, tømmerarbeid	1	Sjursen ANS 982491 126				17.06.2015	<input checked="" type="checkbox"/>
UTF	Våtrom, grunn og betong, utstikk/plassering, tømmerarbeid	1	Sjursen ANS 982491 126				17.06.2015	<input checked="" type="checkbox"/>
	ventilasjon, pipe	1	Sjursen ANS 982491 126				17.06.2015	<input checked="" type="checkbox"/>
PRO	VVS Sanitæranlegg	1	Rør og Varmepumpeservice AS 993 062 898				17.06.2015	<input checked="" type="checkbox"/>
UTF	VVS Sanitæranlegg	1	Rør og Varmepumpeservice AS 993 062 898				17.06.2015	<input checked="" type="checkbox"/>
								<input type="checkbox"/>
								<input type="checkbox"/>
								<input type="checkbox"/>



Lindås, gnr 56 bnr 150,
Data på innmålt fasadeliv

26.03.2015

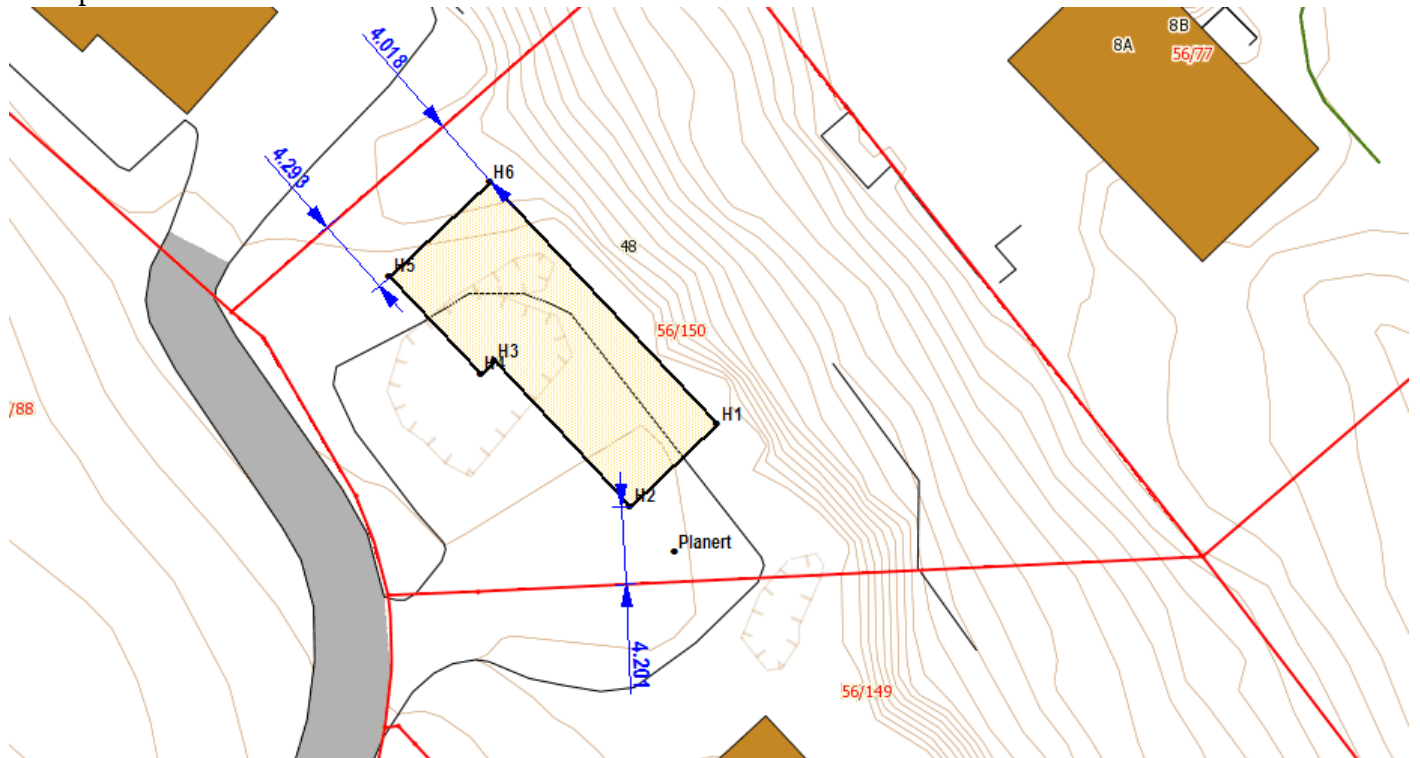

PunktID	N-koord.	Ø-koord.	Høyde
H1	6733331,78	292612,58	
H2	6733327,32	292607,84	
H3	6733335,18	292600,44	
H4	6733334,51	292599,72	
H5	6733339,78	292594,75	
H6	6733344,91	292600,20	

Høyde planert: kote +35,9

Planert	6733324,79	292610,22	35,90
---------	------------	-----------	-------

Ferdigmelding (KF-569)

Referansenummer: QNPC46

Registrert dato: 08.06.2015 15:55:41

I-1



Vedlegg:

CCF08062015.pdf

Informasjon
Målsetting/beskrivelse av utført arbeid
1 Utvendig stengeventil, tilkoplingssted, kummer mv. skal vises og målsettes nøyaktig. Det skal føres på rørdimensjoner, også for offentlige ledninger
2 Godkjent foretak skal sørge for at det foreligger en situasjonsplan som viser vann- og avløpsanlegg slik det er bygd. Situasjonsplanen skal leveres med ferdigmeldingen til kommunen for arkivering
3 Se spesielt Standard abonnementsvilkår for vann og avløp, administrative bestemmelser pkt. 2.1 og tekniske bestemmelser pkt. 2.5.1.

Om søkeren
Utførende rørlegger
Entreprenør/rørlegger
Rør & Varmepumpeservice AS
Kontaktperson
Valter Aamodt
Adresse
Stølsvegen 31
Postnummer
5200
Poststed
OS
Mobil
92692308
E-postadresse
vps@mesterbad.no
Viser til sak/ref. nr
2013/1362-0-9211/2013
Byggearbeidet gjelder på følgende eiendom
Gnr.
56
Bnr.
150
Adresse til eiendommen
Fagervollen 48
Det gis ferdigmelding for
<input checked="" type="checkbox"/> Utvendig stengeventil <input checked="" type="checkbox"/> Tilkoplingssted <input checked="" type="checkbox"/> Rørdimensjoner
<input checked="" type="checkbox"/> Jeg bekrefter at korrekt situasjonsplan ligger ved for arkivering