

- Akrop eller
- Drenskedning
- Overrum
- Pumpledning spilkrum
- Pumpledning svum
- Spilkrum
- Vandledning
- Udfærdiget grænser
- Toneangivende grænse
- Konstrueret grænsepunkt
- Bølge
- Beslægt m/tenghøjlet
- Våningsskifte
- Større sværd
- Hydrantehus
- Garnisvulhus
- Industri-lager
- Ander bygge

Belægenhet og højder må opfattes som orienterende.

Revideret Situations Plan




Lindås kommune
VVA avdeling

Dato: 2015.02.10
Egne: ITR

Natursteinmur Ikenberget 13 revider

Målestokk 1:500

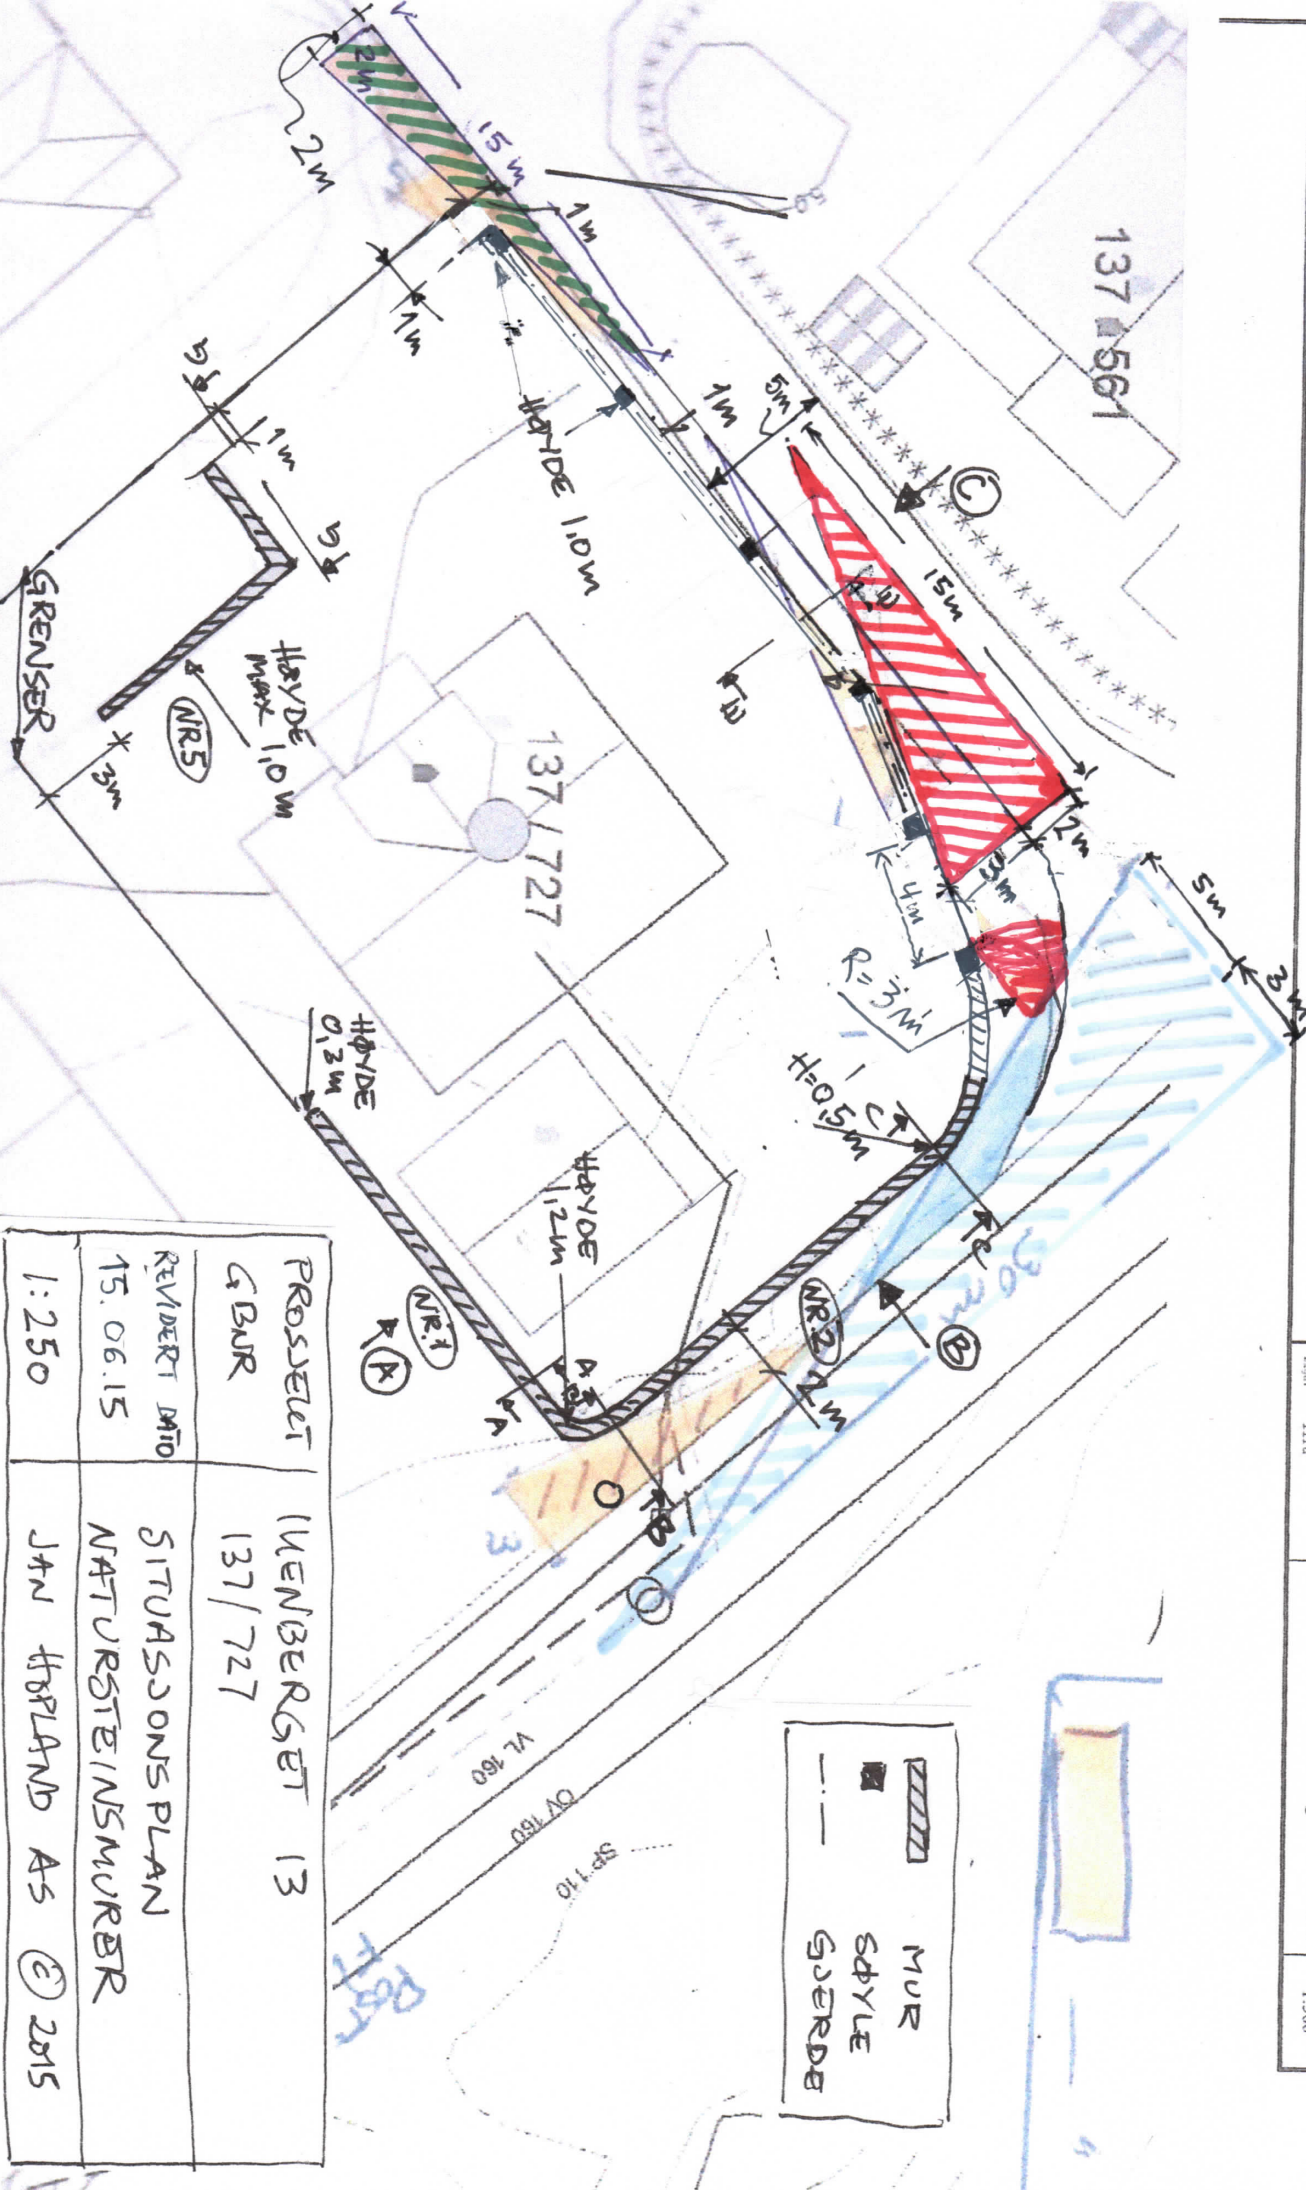

PROSJEKT	IVENBERGET 13
G.BUR	137/727
REVIDERT DATO	SITUASJONSPLAN
15.06.15	NATURSTEINSMURER
1:250	JAN HJBLAND AS © 2015