

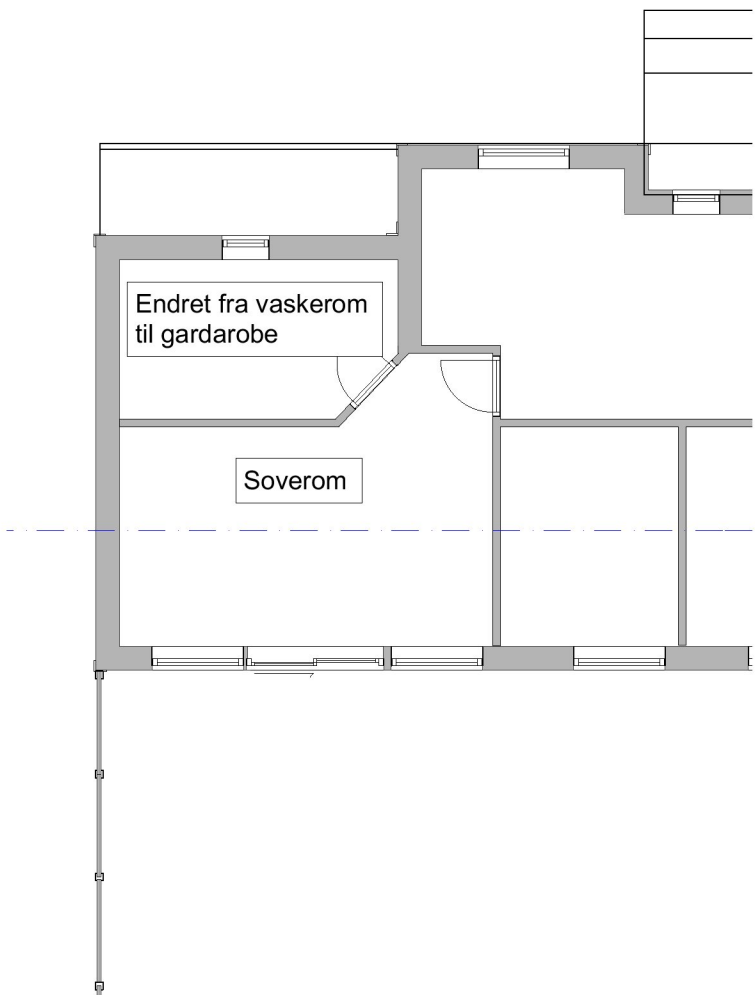


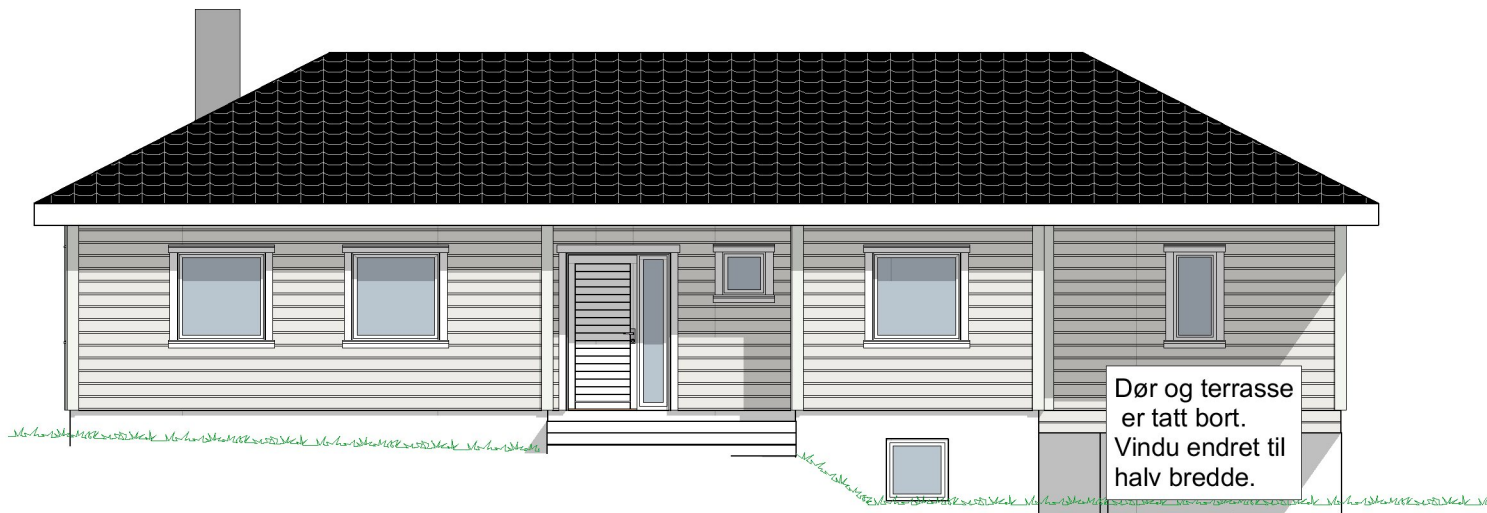

2. Etasje 1:100

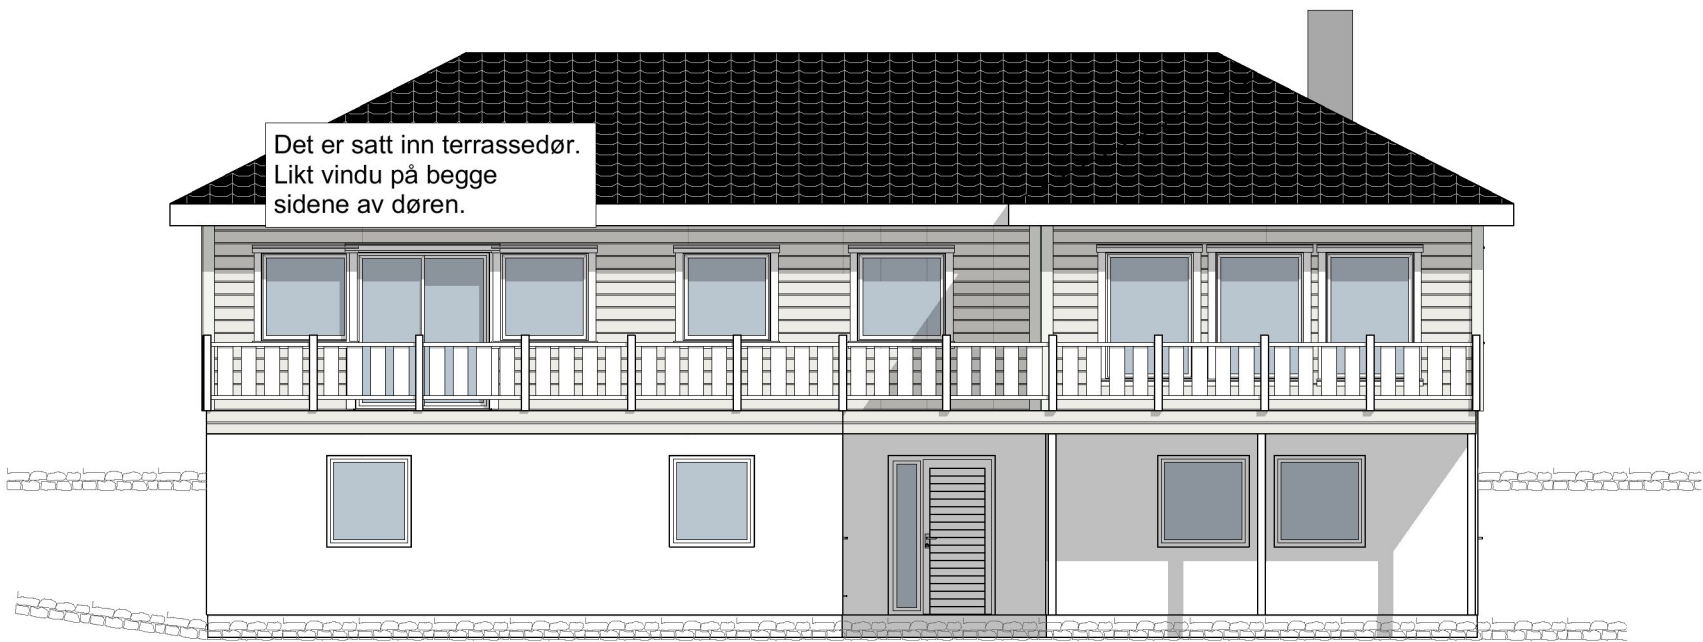

Prosjekt: Tilbygg Enebolig Gnr108,Bnr364	
Tiltakshaver: Magnar Nesse	2009065
 Prosjekterende: ADU .Ing. Atle D. Utken Postboks 75, 5952 Fønnes tlf. 5616 80 80	
	Dato: 12 03 15
Tegning: Endringer ved ferdigattest	Målestokk: 1:100
	Tegningsnr.: A20-02