



Eivind Sjursen
Brørakastet 42
5911 ALVERSUND

Referanser:
Dykkar:
Vår: 14/3130 - 15/23537

Saksbehandlar:
Therese Urdahl Braseth
Therese.Braseth@lindas.kommune.no


Dato:
26.06.2015

Naboerklæring vedkommande redusert avstand til nabogrense. 137/645

Viser til din epost 15.juni og møte 22.juni.

Lindås Tomteselskap AS vil som eigar av eigedomen gnr. 137 bnr. 351, med dette erklære at eigar av naboeigedomen gnr. 137 bnr. 645, kan føre opp ein mur i grensa som vist under.



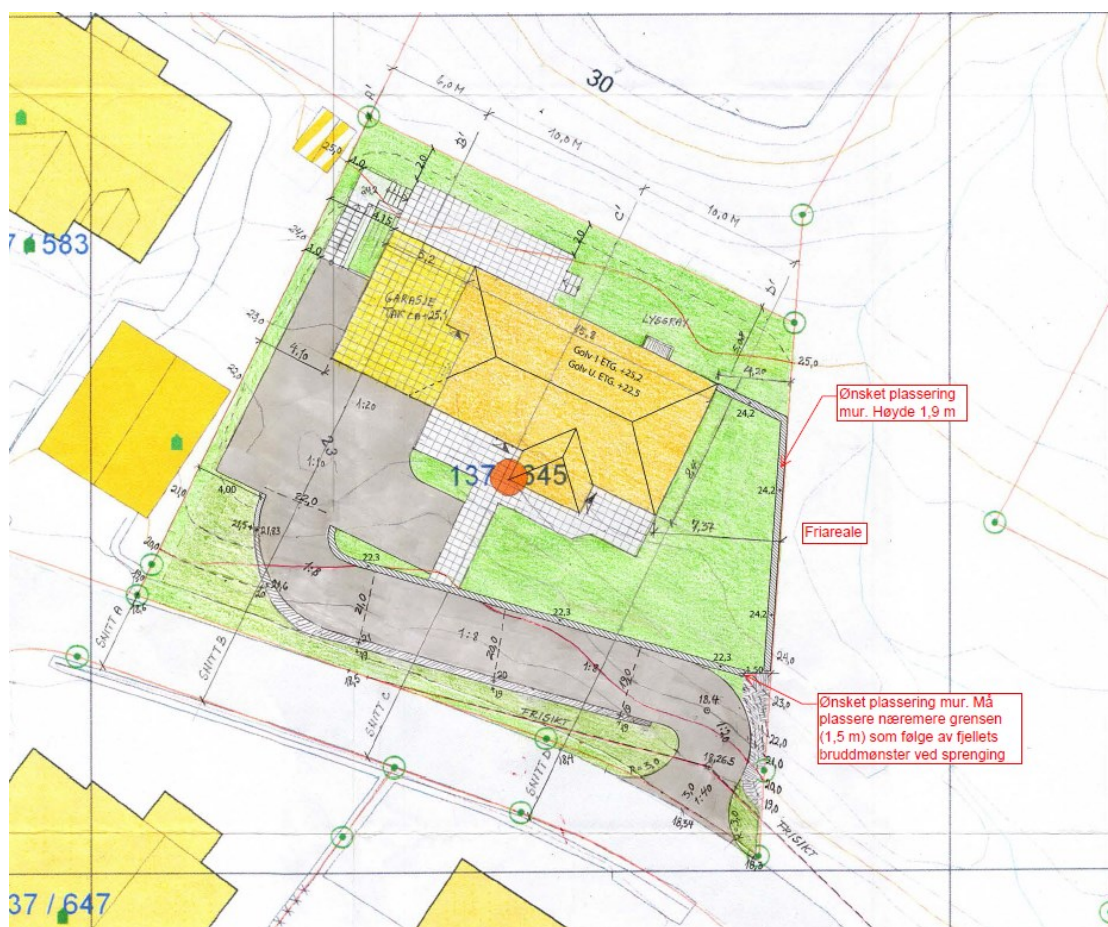

Muren må følge terrenget mot friareal og eigar av 137/645 må syte for god drenering på eiga tomt. Muren må sikrast med gjerde i topp. Det avtalast ei befaring før gjerde monterast slik vi avtalte i møte. Eg gjer merksam på at muren må byggemeldes på vanleg vis. Eg står ikkje ansvarleg for at byggjesak godkjenne muren.

Med helsing

Therese Urdahl Braseth
einingsleiar

Underskrift av eigar til gnr. 137 bnr. 351 etter fullmakt

Dette dokumentet er elektronisk godkjent og har difor ingen signatur.

Kopi til:
Benjamin Hicks

Mottakarar:
Eivind Sjursen

Brørakastet 42 5911

ALVERSUND