


Dette kartet er prioritert 1

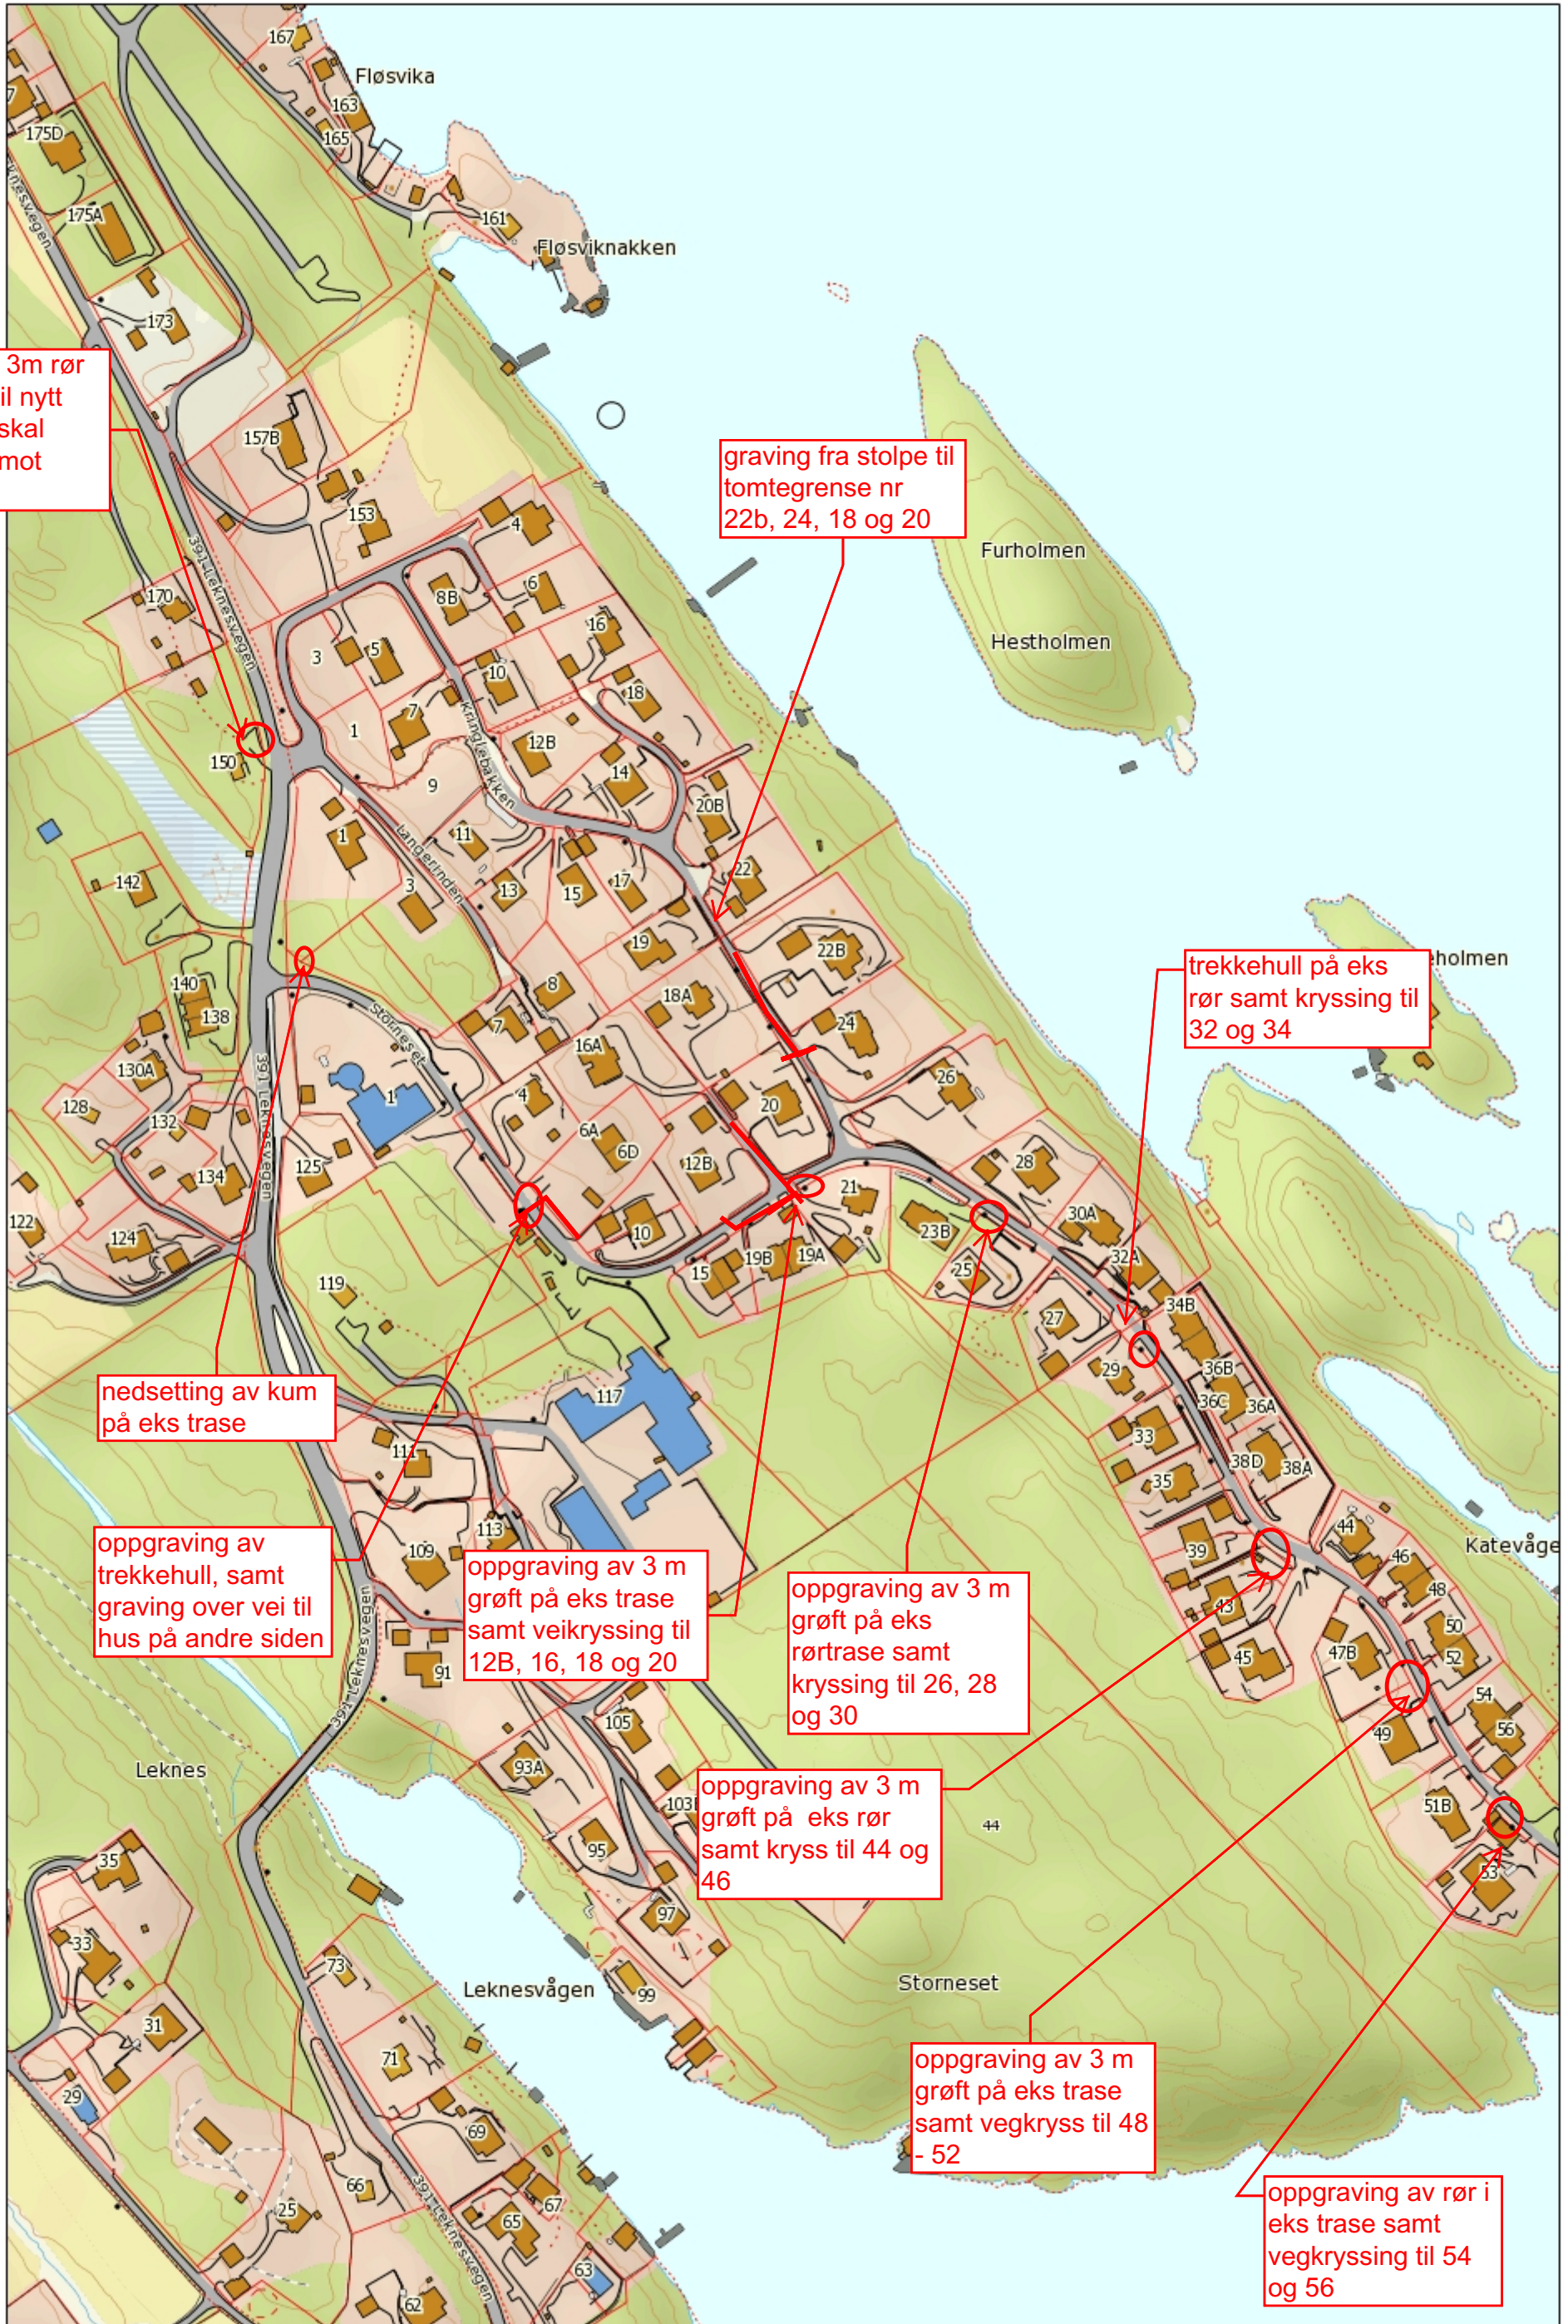

graving av 3m rør fra stolpe til nytt skap som skal settes inn mot fjellvegg

graving fra stolpe til tomtegrense nr 22b, 24, 18 og 20

trekkehull på eks rør samt kryssing til 32 og 34

nedsetting av kum på eks trase

oppgraving av trekkehull, samt graving over vei til hus på andre siden

oppgraving av 3 m grøft på eks trase samt veikryssing til 12B, 16, 18 og 20

oppgraving av 3 m grøft på eks rørtrase samt kryssing til 26, 28 og 30

oppgraving av 3 m grøft på eks rør samt kryss til 44 og 46

oppgraving av 3 m grøft på eks trase samt vegkryss til 48 - 52

oppgraving av rør i eks trase samt vegkryssing til 54 og 56