

Søknad om ferdigattest

Pbl § 21-10, SAK10 §§ 8-1 og 8-2

Søknaden gjelder							
Eiendom/ byggested	Gnr.	Bnr.	Festenr.	Seksjonsnr.	Bygningsnr.	Bollgnr.	Kommune
	102	79					Lindås
	Adresse				Postnr.	Poststed	
	Vabøvegen 252				5955	LINDÅS	

Ferdigattest	
Tilfredsstillert tiltaket kravene til ferdigattest?	<input checked="" type="checkbox"/> Ja <input type="checkbox"/> Nei Hvis nei, fyll ut informasjonen nedenfor.
Det gjenstår følgende arbeider av mindre vesentlig betydning som vil bli utført innen 14 dager:	Dato
Type arbeider	
Bekreftelse på at disse arbeidene er utført vil være kommunen i hende innen:	Dato

Oppdatert dokumentasjon	
Er det foretatt ikke søknadspåtlige endringer/justeringer i forhold til tillatelsen?	
<input checked="" type="checkbox"/> Ja <input type="checkbox"/> Nei	Hvis ja, vedlegg oppdatert situasjonsplan, tegninger eller dokumentasjon som viser hva som er utført.

Sluttrapport for avfall		
Sluttrapport av	Dato	vedlegges søknaden
Ansvarlig søker forplikter seg til å påse at sluttrapporten blir ajourført og oppbevart.		Vedlegg nr. K -

Varmesystem				
Energiforsyning		Varmefordeling		Ikke relevant
<input type="checkbox"/> Elektrisitet	<input type="checkbox"/> Sol	<input type="checkbox"/> Vannbåren gulvvarme	<input type="checkbox"/> Luftoppvarming	
<input type="checkbox"/> Biobrensel	<input type="checkbox"/> Gass	<input type="checkbox"/> Vannbåren radioator	<input type="checkbox"/> Kamin/ovn/peis	
<input type="checkbox"/> Varmepumpe - luft	<input type="checkbox"/> Olje/parafin	<input type="checkbox"/> Elektriske varmekabler	<input type="checkbox"/> Annet	
<input type="checkbox"/> Varmepumpe - berg/sjø	<input type="checkbox"/> Annet	<input type="checkbox"/> Elektriske panelovner		
<input type="checkbox"/> Fjernvarme/spillvarme				

Erklæring	
<input type="checkbox"/>	Det bekreftes at tilstrekkelig dokumentasjon som grunnlag for driftsfasen er overlevert byggherrens eier

Vedlegg				
Beskrivelse av vedlegg	Gruppe	Nr. fra – til	Ikke relevant	
Situasjonsplan, avkjøringsplan	D	-	<input checked="" type="checkbox"/>	
Tegninger, plan, snitt, fasade	E	-	<input checked="" type="checkbox"/>	
Redegjørelser/kart	F	-	<input type="checkbox"/>	
Gjennomføringsplan	G	-	<input type="checkbox"/>	
Sluttrapport for avfallsplan og miljøsaneringsbeskrivelse	K	-	<input checked="" type="checkbox"/>	
Boligspesifikasjon i matrikkelen	H	-	<input checked="" type="checkbox"/>	
Uttalelser fra andre offentlige myndigheter	I	-	<input checked="" type="checkbox"/>	
Andre vedlegg	Q	-	<input checked="" type="checkbox"/>	

Underskrifter					
Ansvarlig søker for tiltaket (for tiltak etter pbl § 20-1)			Tiltakshaver (bare for tiltak uten ansvarlig søker pbl § 20-2)		
Foretak STENDAL VVS AS			Navn		
Kontaktperson	Telefon	Mobiltelefon	Kontaktperson	Telefon	Mobiltelefon
HEIDI MELAND	56354455	40017963			
E-post STEN-VVS@ONLINE.NO			E-post		
Dato	Underskrift		Dato	Underskrift	
30.06.2015	Heidi Meland				
Gjentas med blokkbokstaver THORLEIF STENDAL			Gjentas med blokkbokstaver		

Kommunens saksnr.
15/9487Vedlegg
GSide
1 av 1

Gjennomføringsplan

Etendom/ byggested	Gnr. 102	Bnr. 79	Festnr.	Seksj.nr.	Bygn.nr.	Kommune Lindås	Adresse Vabøvegen 252	Postnr. 5955	Poststed LINDÅS	Signatur, ansv.søker <i>Heidi Heland</i>	Dato 30.06.2015	Versjonsnr. 2	Signatur, ansv.søker
-----------------------	-------------	------------	---------	-----------	----------	-------------------	--------------------------	-----------------	--------------------	---	--------------------	------------------	----------------------

Alle fagområder i tiltaket	Beskrivelse av fagområde, ansvarsområde, tiltaksklasse (i hhv. prosjektering, utførelse og uavhengig kontroll)	Tiltaks-klasse	Foretakets navn og org.nr.	Kryss for planlagt samsvarserklæring / kontrollertklæring erstattes med dato når denne foreligger					Søknad om ansvarsmrådet er avsluttet
				Søknad om rammetillatelse	Søknad om igangsettings-tillatelse/lett-trinnsøknad	Søknad om midlertidig brukstillatelse	Søknad om ferdiggattest	(9)	
søk	(1) Nedgraving og mont. slamavskiller med slange til sjø	(2) 1	(3) STENDAL VVS AS 980626180	(4) 17.02.2015	(5) 17.02.2015	(6) 30.06.2015	(7)	(8)	(9) <input checked="" type="checkbox"/>
pro	Nedgraving og mont. slamavskiller med slange til sjø	1	STENDAL VVS AS 980626180	17.02.2015	17.02.2015				<input checked="" type="checkbox"/>
utf	Nedgraving og mont. slamavskiller med slange til sjø	1	STENDAL VVS AS 980626180			30.06.2015			<input checked="" type="checkbox"/>
									<input type="checkbox"/>
									<input type="checkbox"/>
Kommunens saksnr. 15/9487	Prosjektnr. 102/79
------------------------------	-----------------------



Samsvarserklæring

Pbl § 24-1, SAK10 kapittel 12

Erklæringen gjelder							
Eiendom/ byggested	Gnr.	Bnr.	Festenr.	Seksjonsnr.	Bygningsnr.	Bolignr.	Kommune
	102	79					Lindås
	Adresse				Postnr.	Poststed	
	Vabøvegen 252				5955	LINDÅS	

Foretak	
Foretakets navn	Organisasjonsnr.
STENDAL VVS AS	980626180

Ansvarsrett gitt dato	06.05.2015	Arbeidet innen ansvarsområdet er avsluttet	<input checked="" type="checkbox"/> Ja	<input type="checkbox"/> Nei
-----------------------	------------	--	--	------------------------------


Ansvarsområde	
Hentet fra søknad om ansvarsrett	Funksjon (PRO, UTF)
	UTF
	Beskrivelse av ansvarsområde
	Nedgraving og mont. slamavskiller med slange til sjø

Ansvarlig for prosjektering:	
Det er ikke avdekket gjenstående arbeider innenfor ansvarsområdet som er til hinder for å gi:	
<input type="checkbox"/> Rammetillatelse	<input type="checkbox"/> Igangsettingstillatelse/ ett-trinns tillatelse
<input type="checkbox"/> Midlertidig brukstillatelse	<input checked="" type="checkbox"/> Ferdigattest

Ansvarlig for utførelse:	
<input type="checkbox"/> Midlertidig brukstillatelse – Gjenstående arbeider for denne delen av tiltaket frem mot ferdigattest	Angi gjenstående arbeider av mindre vesentlig betydning, innenfor den delen av tiltaket det søkes midlertidig brukstillatelse for
Angi resterende deler av tiltaket hvor det her ikke søkes om midlertidig brukstillatelse	
<input checked="" type="checkbox"/> Ferdigattest – Det er ikke avdekket feil eller mangler som hindrer ferdigattest	

Bekreftelser	
Det bekreftes at kvalitetssikring er utført og dokumentert i henhold til søknad om ansvarsrett og foretakets system.	
<input type="checkbox"/>	Prosjektering verifisert i samsvar med ytelser i TEK10 alternativt TEK
<input type="checkbox"/>	Prosjektering verifisert i samsvar med dokumentasjon av løsninger i TEK10 alternativt TEK
<input checked="" type="checkbox"/>	Utførelse verifisert i samsvar med produksjonsunderlag.

Erklæring og underskrift		
Foretaket er kjent med reglene om straff og sanksjoner i plan- og bygningsloven kap 32, og at det kan medføre reaksjoner dersom det er gitt uriktige opplysninger.		
Dato	Foretakets underskrift	Gjentas med blokkbokstaver
30.06.2015	<i>Heidi Meland</i>	FOR :THORLEIF STENDAL

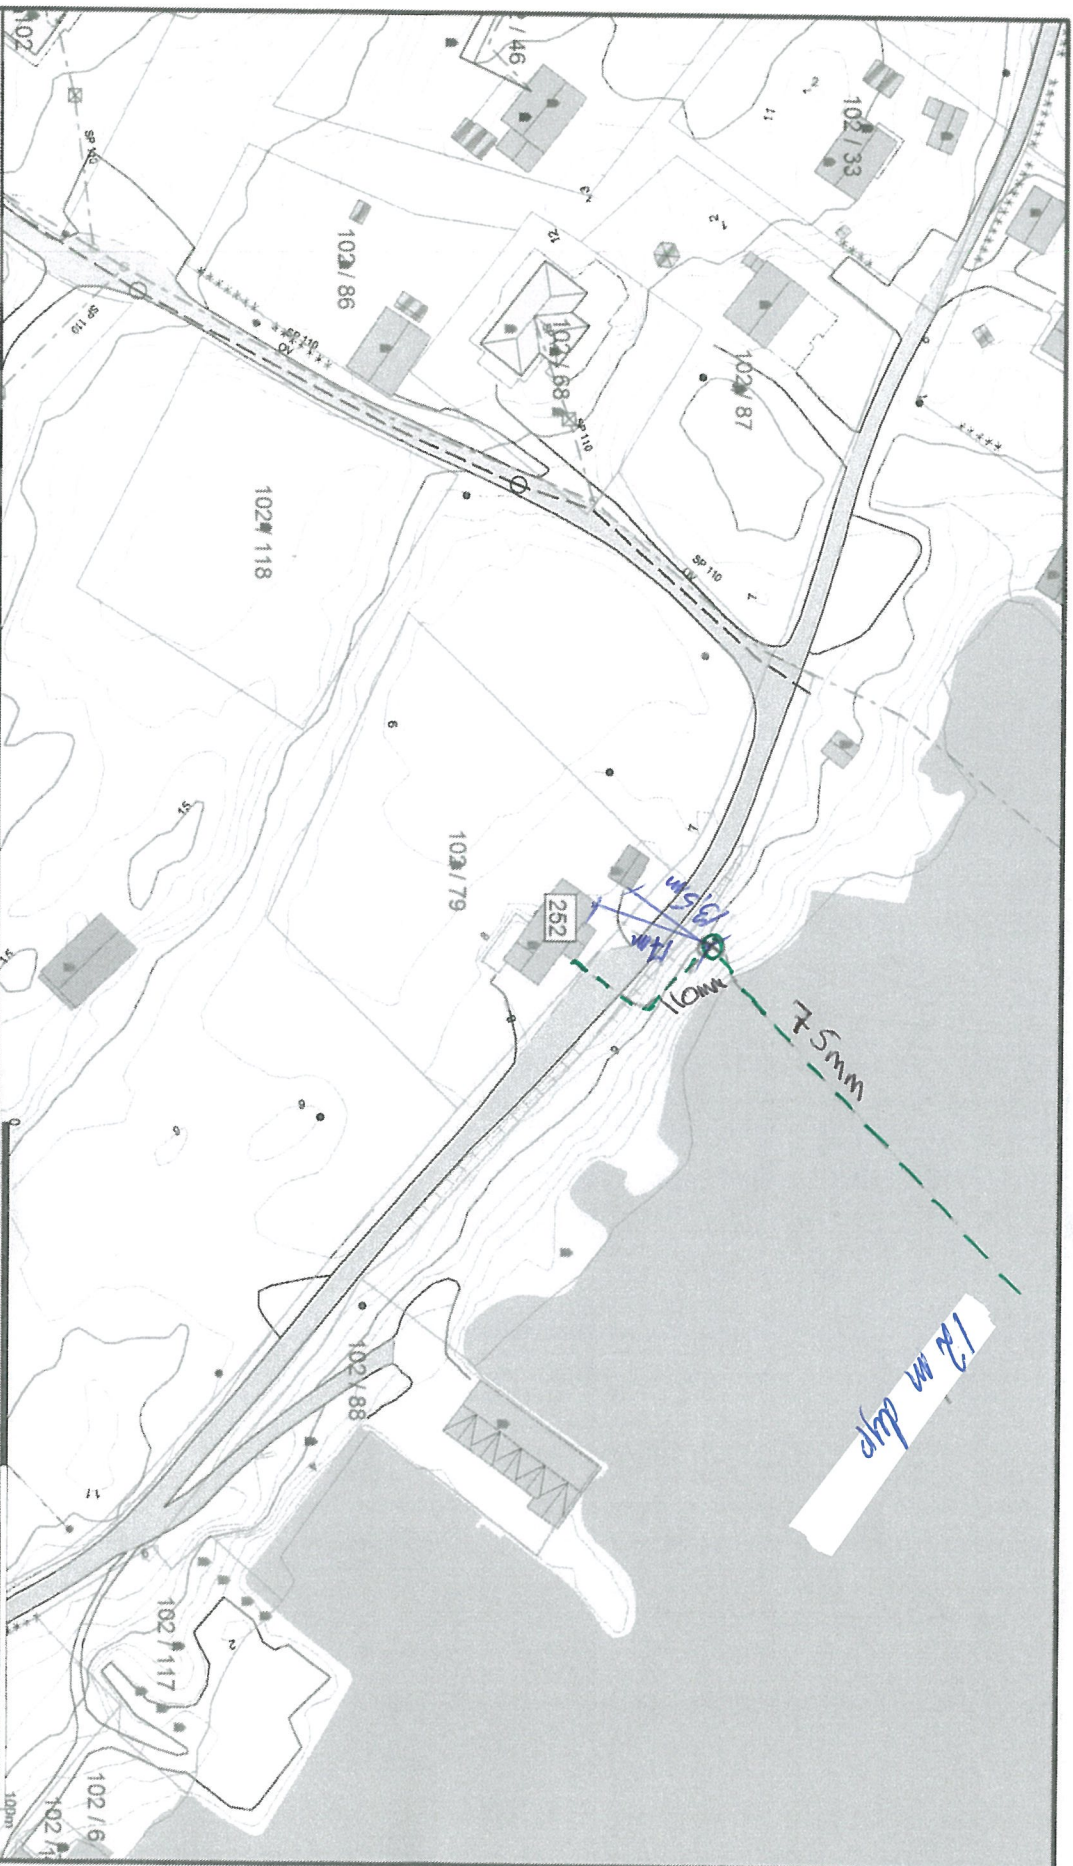

- Avløp felles
- Drensløstning
- Overvann
- Pumpeløstning spillvann
- Pumpeløstning vann
- Spillvann
- Vannledning

Beliggenhet og høyder må opprettes som orienterende.



Stendal WS AS
 Blombakken 1 - 5911 ALVERSUND
 E-post: sten-ws@online.no
 Org.nr. 980 626 180



Lindås kommune
 Geodata avdeling

Dato: 2015.04.10
 Skala: 1:1000

Vadbøvegen 252



Skala: 1:1000