



Vedl. 1

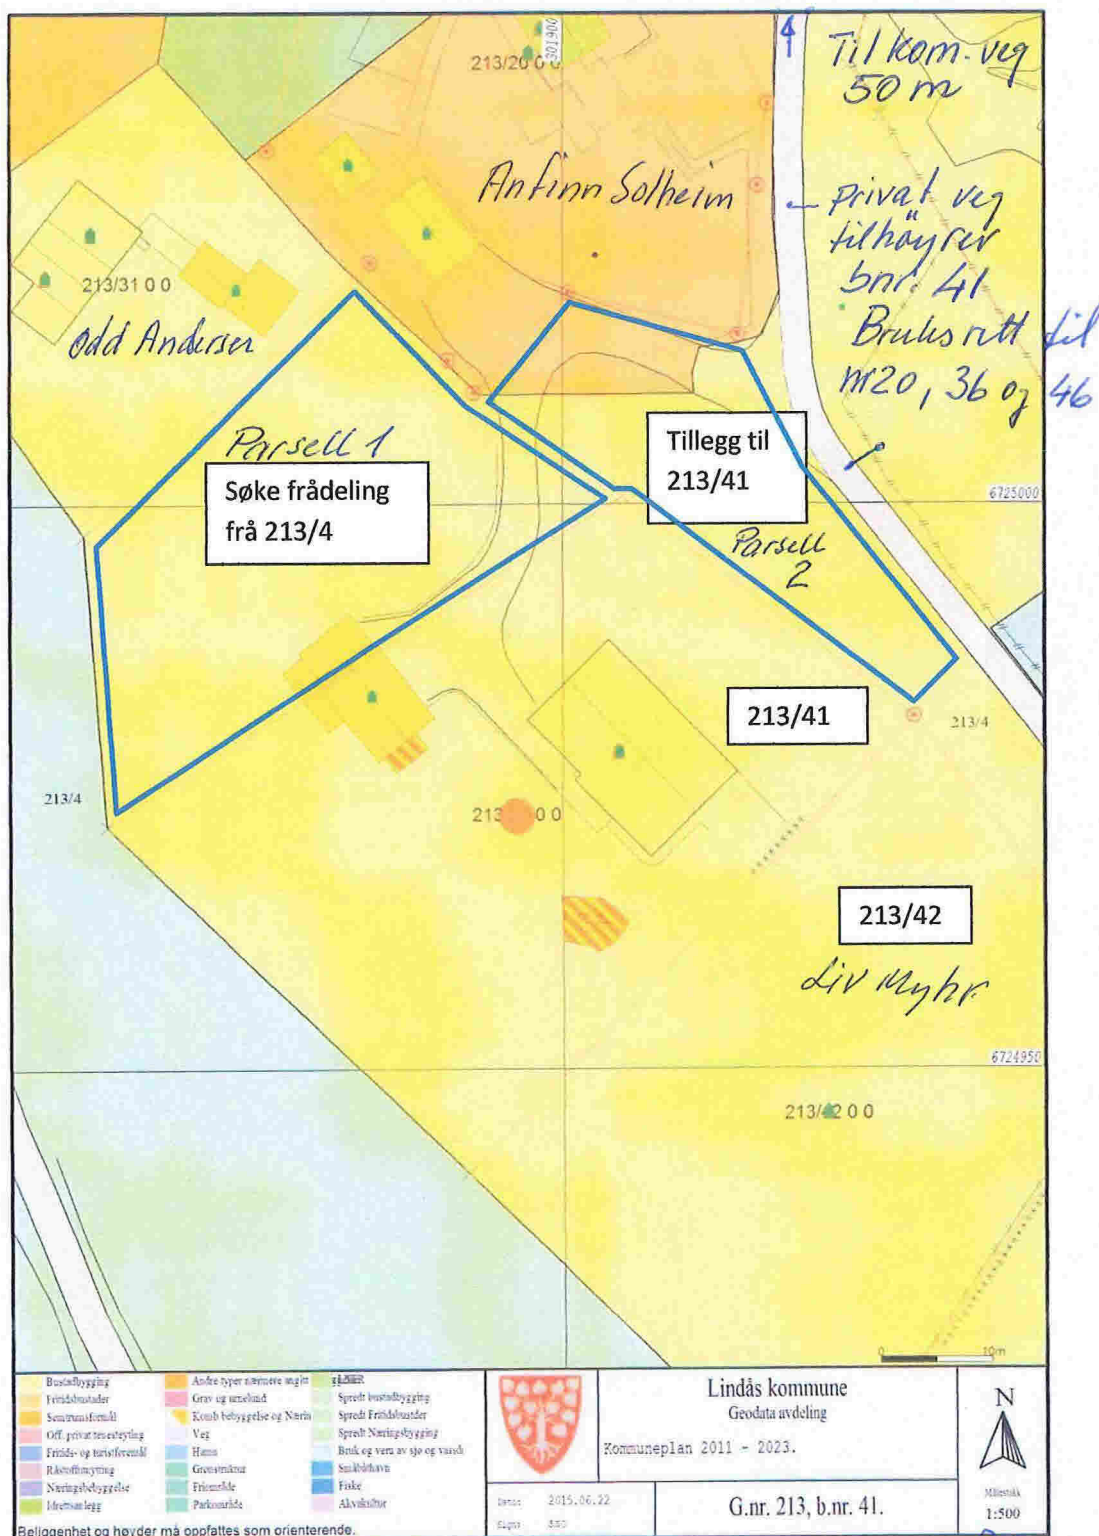

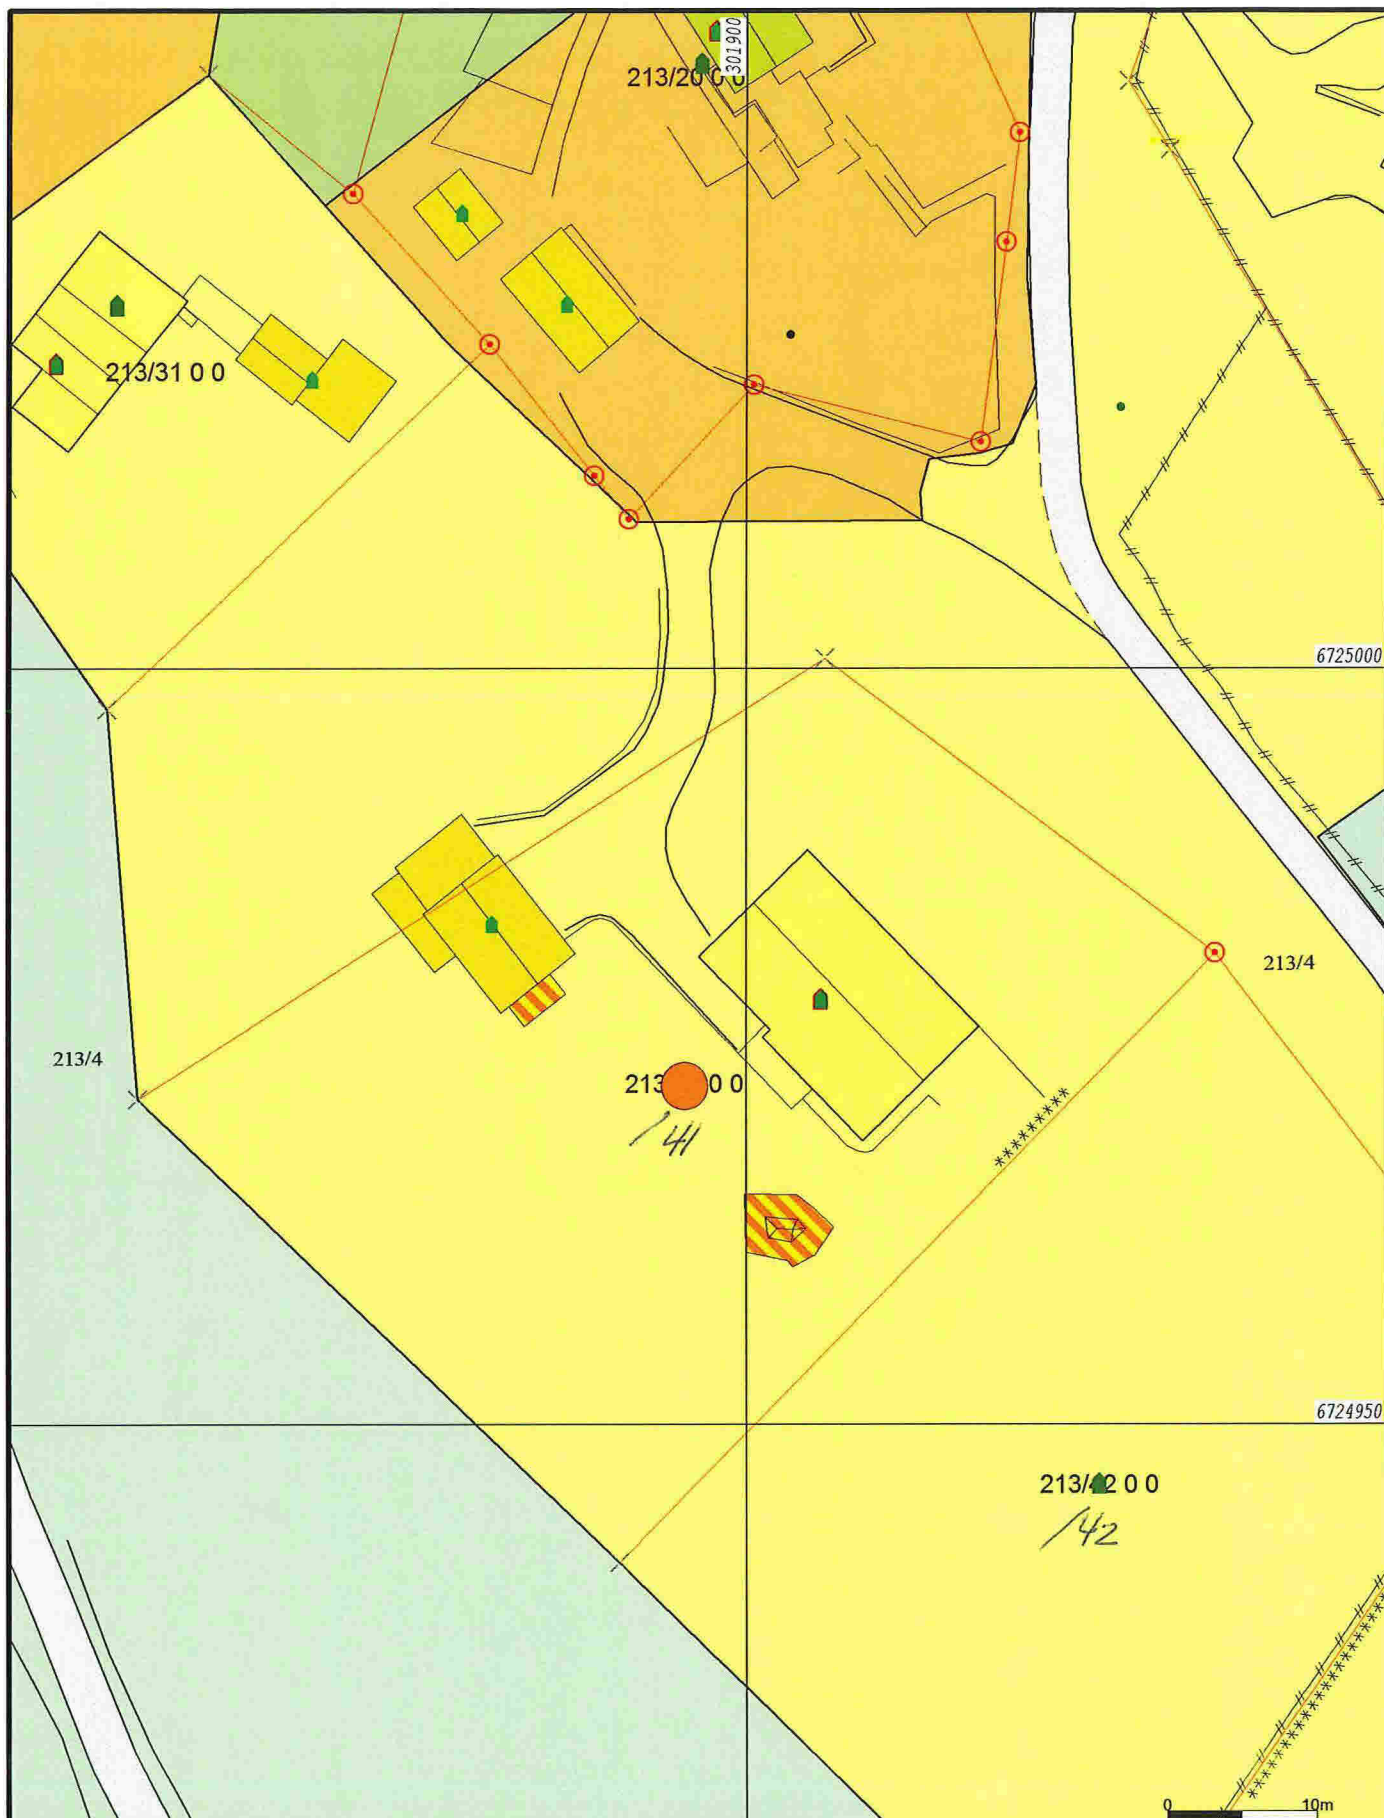

Bustadbygging	Andre typer nærmere angitt	Spreid bustadbygging
Fritidsbustader	Grav og urnelund	Spreid Fritidsbustader
Sentrumsformål	Komb bebyggelse og Næringsbebyggelse	Spreid Næringsbygging
Off. privat tenesteyting	Veg	Bruk og vern av sjo og vassdr
Fritids- og turistforemål	Hamn	Småbåthavn
Råstoffutnytting	Grønstruktur	Fiske
Næringsbebyggelse	Friområde	Akvakultur
Idrettsanlegg	Parkområde	



Lindås kommune
Geodata avdeling
Kommuneplan 2011 - 2023.

Dato: 2015.06.22
Sign: SSO

G.nr. 213, b.nr. 41.




Målestokk
1:500

Beliggenhet og høyder må oppfattes som orienterende.



- Målte Grenser - Registrerte Grenser - Udefinert - Terrengmålt - Konstruert - Bolig - Bustad m/leilighet - Våningshus	- Storre bustader - Hytte/feriehus - Garasje/uthus - Industri/lager - Andre bygg	 Lindås kommune Geodata avdeling Ortofoto 2009.	N  Målestokk 1:500
Beliggenhet og høyder må oppfattes som orienterende.		Dato: 2015.06.22 Sign: 550	G.nr. 213, b.nr. 41.

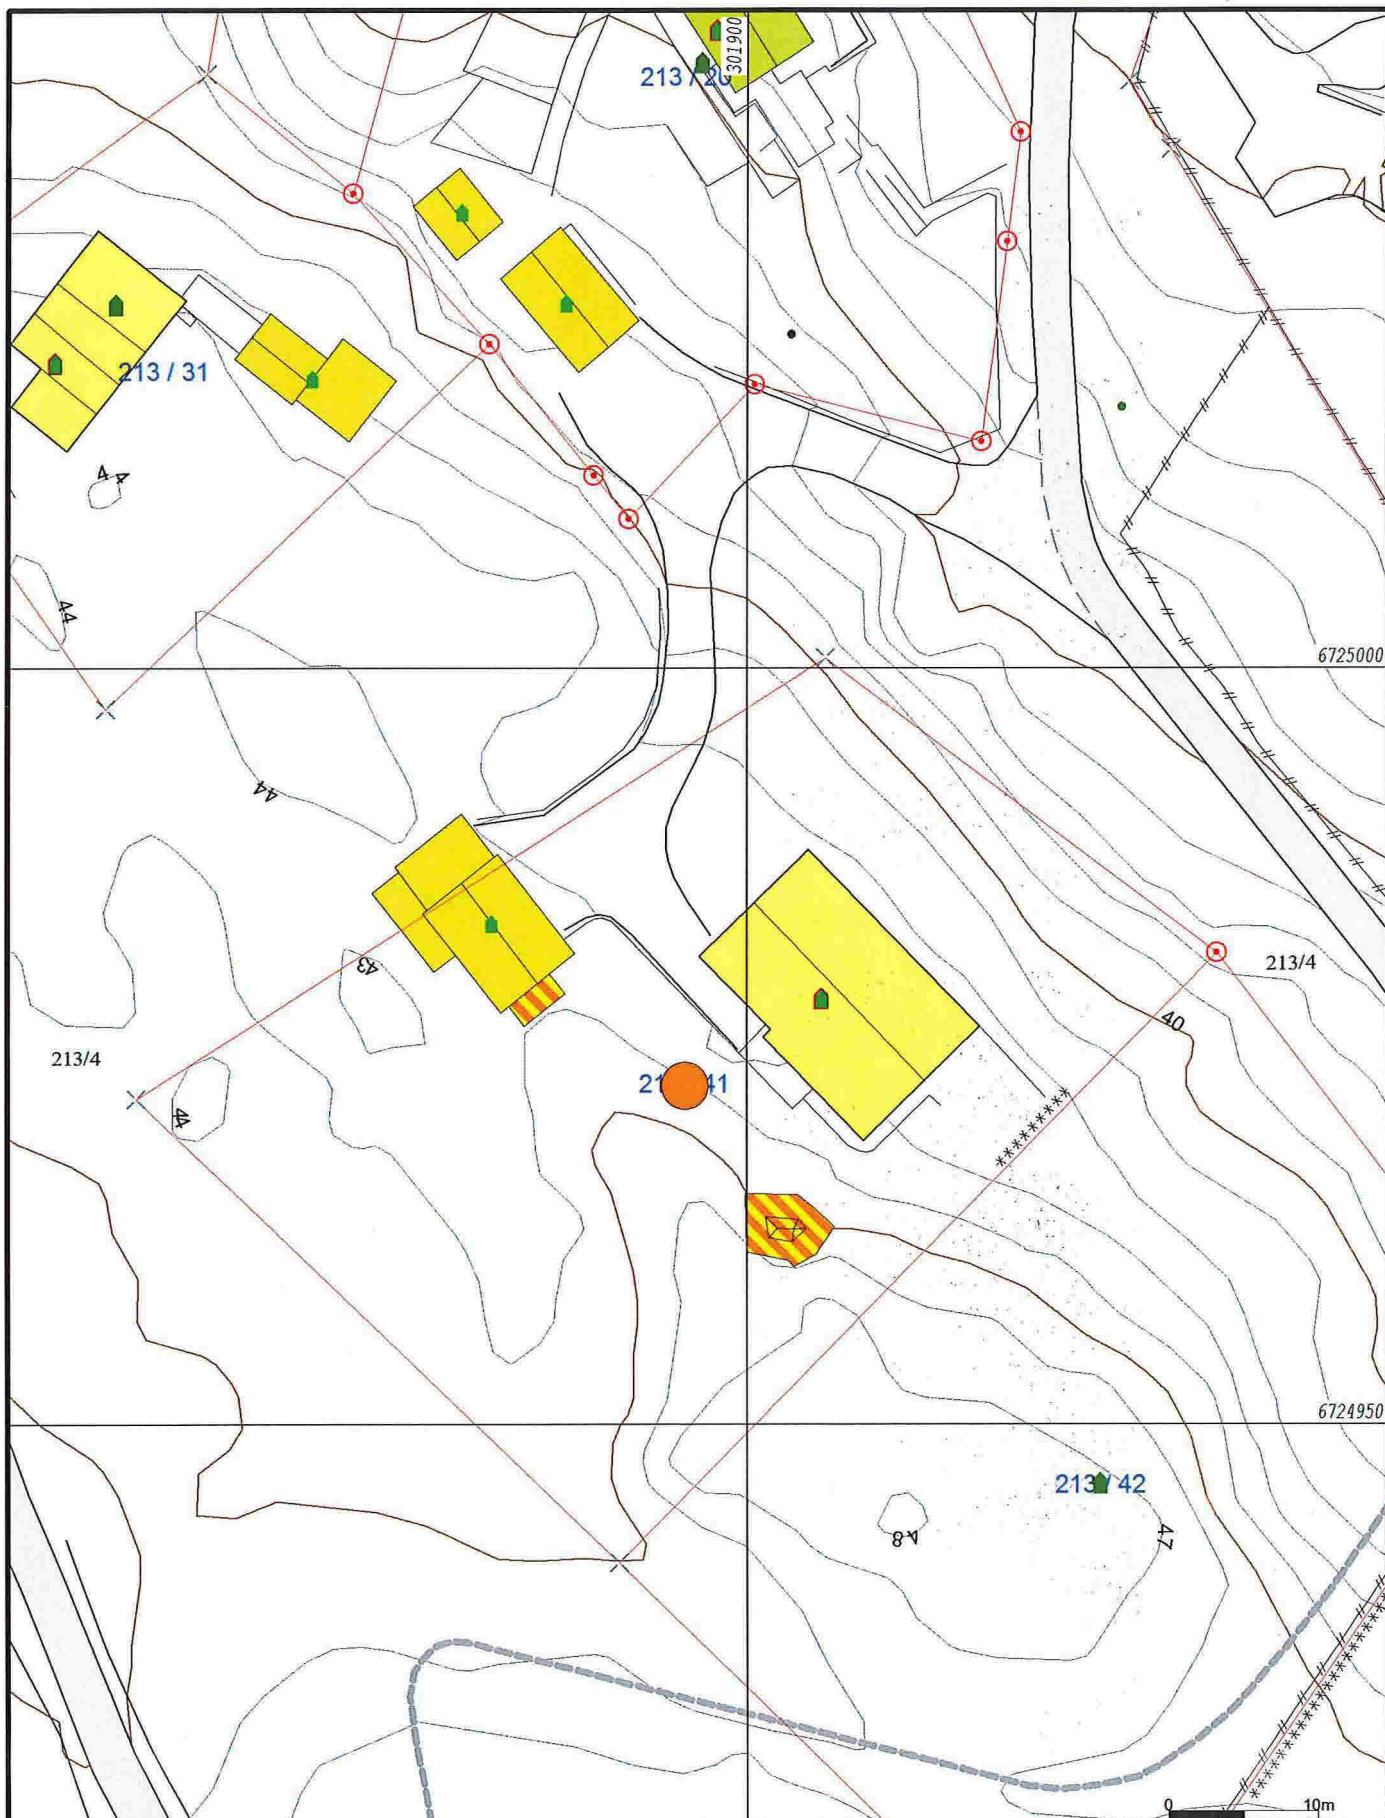

- | | |
|------------------------|-----------------|
| — Målte Grenser | Større bustader |
| — Registrerte Grenser | Hytte/feriehus |
| Udefinert grenser | Garasje/uthus |
| Terrengmålte grense | Industri/lager |
| Konstruert grensepunkt | Andre bygg |
| Bolig | |
| Bustad m/leilighet | |
| Våningshus | |



Lindås kommune
Geodata avdeling

Grunnkart 2010.

Dato: 2015.06.22
Sign: S80

G.nr. 213, b.nr. 41.



Målestokk
1:500

Beliggenhet og høyder må oppfattes som orienterende.