

- Målte Grenser
- Registrerte Grenser
- Udefinert grenser
- ⊙ Terrengmålte grense
- ⊙ Konstruert grensepunkt
- Bolig
- Bustad m/leilighet
- Våningshus

- Større bustader
- Hytte/feriehuis
- Garasje/uthus
- Industri/lager
- Andre bygg



Lindås kommune
Geodata avdeling

oppdatert kart i samband med frådeling frå Gnr 105 bnr

Dato: 2015.06.24

Sign: liei *E. Rypud*

Gnr 105 bnr 12



Målestokk
1:200

Beliggenhet og høyder må oppfattes som orienterende.



For matrikkelenheten:

Kommune: **1263 - LINDÅS**
Gårdsnummer: **105**
Bruksnummer: **12**

Utskriftsdato/klokkeslett: 24.06.2015 kl. 15:46
Produsert av: Einar Rydland
Attestert av: Lindås kommune

| | |
|----------------------|-----------|
| Matrikkelført | |
| 24 JUN 2015 | |
| Lindås kommune | |
| Løpnr.: | Signatur: |

Orientering om matrikelbrev

Matrikelbrevet er hjemlet i «Lov om eigedomsregistrering» (matrikkellova) av 17. juni 2005. Etter definisjonen i matrikkellovens § 3 d) er matrikelbrevet en attestert utskrift av matrikkelen som viser alle registrerte opplysninger om en matrikkelenhet ved oppgitt dato.

Om fullstendighet og nøyaktighet i matrikelbrevet

Matrikkelen ble etablert ved konvertering av data fra tidligere registre. Det kan variere hvor gode disse dataene er med hensyn på fullstendighet og nøyaktighet. I enkelte tilfeller kan grensepunkt og grenselinjer mangle helt eller delvis eller være feil registrert. Det kan også være feil og mangler ved registrert bygnings- og adresseinformasjon. Fullstendighet og stedfestingsnøyaktighet er generelt bedre innenfor enn utenfor tettbygd strøk. Vær oppmerksom på at for mange matrikkelenheter og bygg hefter usikkerhet ved arealet som oppgis.

For utfyllende informasjon: www.kartverket.no/matrikelbrev

Matrikkelenhet

Matrikkelenhetstype: Grunneiendom
Bruksnavn: HOLMÅS
Etableringsdato: 20.10.1993
Skylid: 0
Er tinglyst: Ja
Har feste grunnet: Nei
Er seksjonert: Nei

Arealrapport
Tekst
Beregna areal for 105 / 12

Areal (m2) 87
Kommentar

Eierforhold

| Tinglyste eierforhold | Status | Føds.d./org.nr | Navn | Bruksenhet | Adresse | Andel |
|-----------------------|--------|----------------|--------------------|----------------|--------------------|-------|
| Rolle | | | | | | |
| Hjemmelshaver | | 210549 | MALKENES KARL-ARNE | LØVÅSBAKKEN 44 | 5145 FYLLINGSDALEN | 1 / 1 |

Forretringer

| Forretringsstype | Arsak til feilretting | Tinglysingsstatus | Tinglysingsstatusdato | Forretringsdato | Matrikkelføringsdato | Signatur |
|----------------------------|-----------------------|----------------------|-----------------------|-----------------|----------------------|-------------|
| Oppmålingsforretning | | Sendt til tinglysing | 24.06.2015 | 23.06.2015 | 24.06.2015 | 1263rve |
| | | Rolle | | | Matrikkelenhet | Arealending |
| | | Av giver | | | 1263 - 106/2 | -194,3 |
| | | Mottaker | | | 1263 - 106/165 | 194,3 |
| Annen forretringsstype | | | 23.06.2015 | 24.06.2015 | | 1263rve |
| Annen forretringsstype | | | 23.06.2015 | 24.06.2015 | | 1263rve |
| Kart- og delingsforretning | | | 20.10.1993 | | | HS |
| | | Rolle | | | Matrikkelenhet | Arealending |
| | | Av giver | | | 1263 - 105/4 | -93 |
| | | Mottaker | | | 1263 - 105/12 | 93 |

Bygning og bygningssendring

Bygningsnr: 176 243 147

Løpenr:

Bygningssendingskode:

Bygningstype: Naust båthus sjøbu

Næringsgruppe:

Bygningsstatus: Tatt i bruk

Energikilder:

Begygd areal: 0 Ant. boliger: 0

Bruksareal bolig: 0 Ant. etasjer: 0

BRA annet: 0 Vannforsyning:

Bruksareal totalt: 0 Avløp:

Alternativt areal: 0 Har heis: Nei

Alternativt areal 2: 0

Oppvarming:

Datoer:

Rammetilattelse:

Igangsettingstillatelse:

Tatt i bruk:


Midl. brukstillatelse:

Ferdigattest:

| Bruksenheter | Bruksenhetsnummer | Bruksenhetstype | Bruksareal | Ant. rom | Kjøkkentilgang | Bad | WC | Matrikkelenhet |
|--------------|-------------------|-----------------------|------------|----------|----------------|-----|----|----------------|
| | | Unummerert bruksenhet | 0 | 0 | 0 | 0 | 0 | 105/12 |


Oversiktskart for 105 / 12

Målestokk 1:1 000
EUREF89 UTM/Sone 32

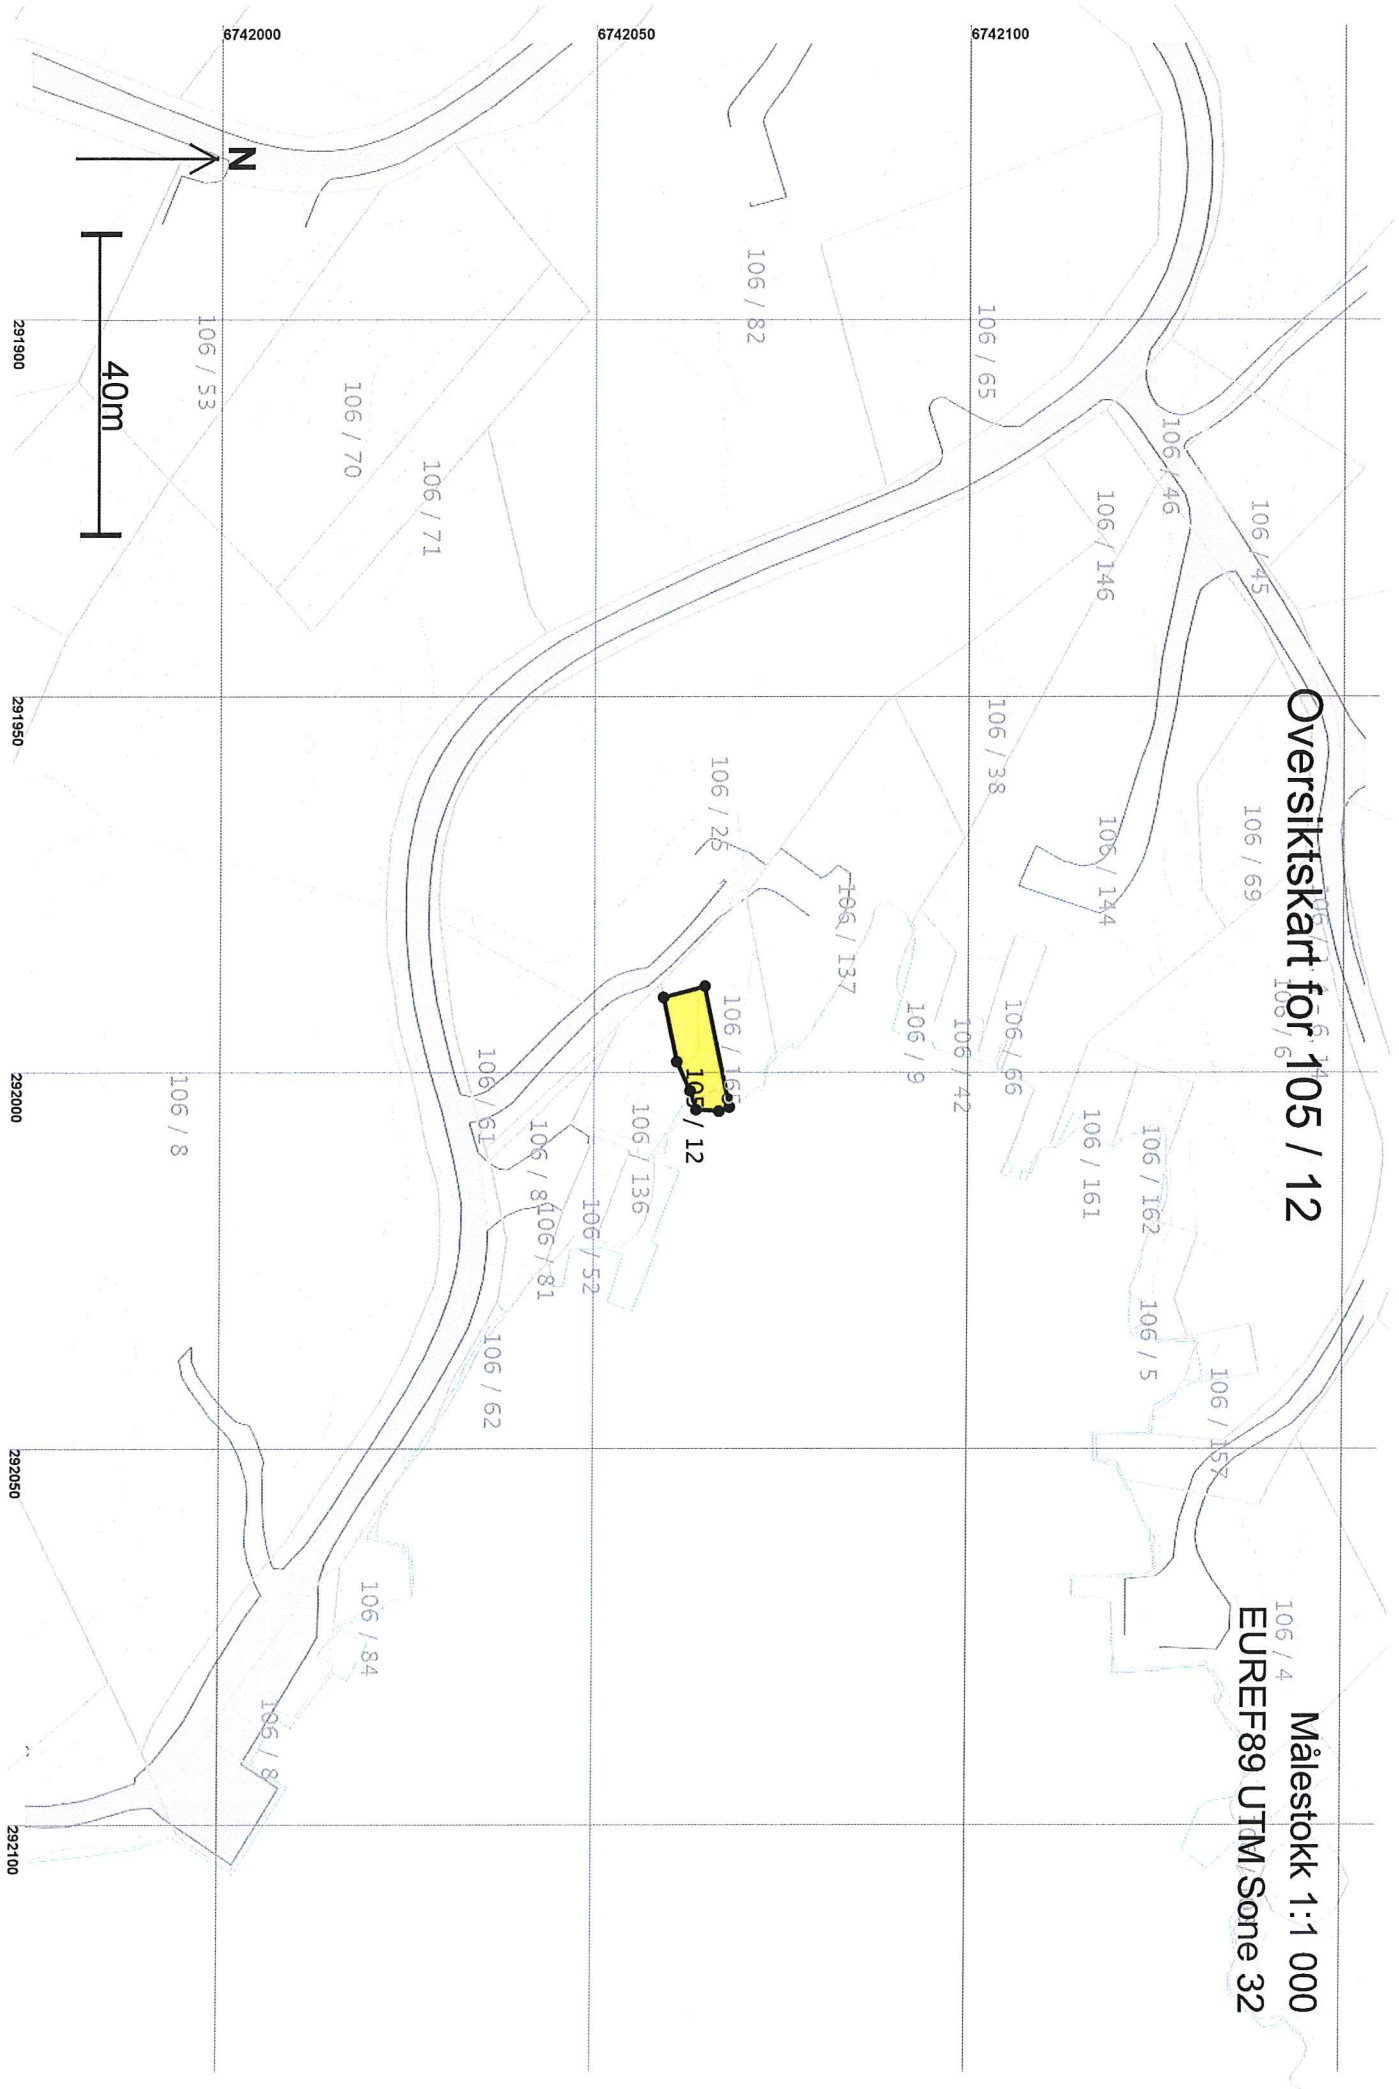

+106 / 137
Teig 1 (Hovedteig)
105 / 12

Målestokk 1:250
EUREF89 UTM Sone 32

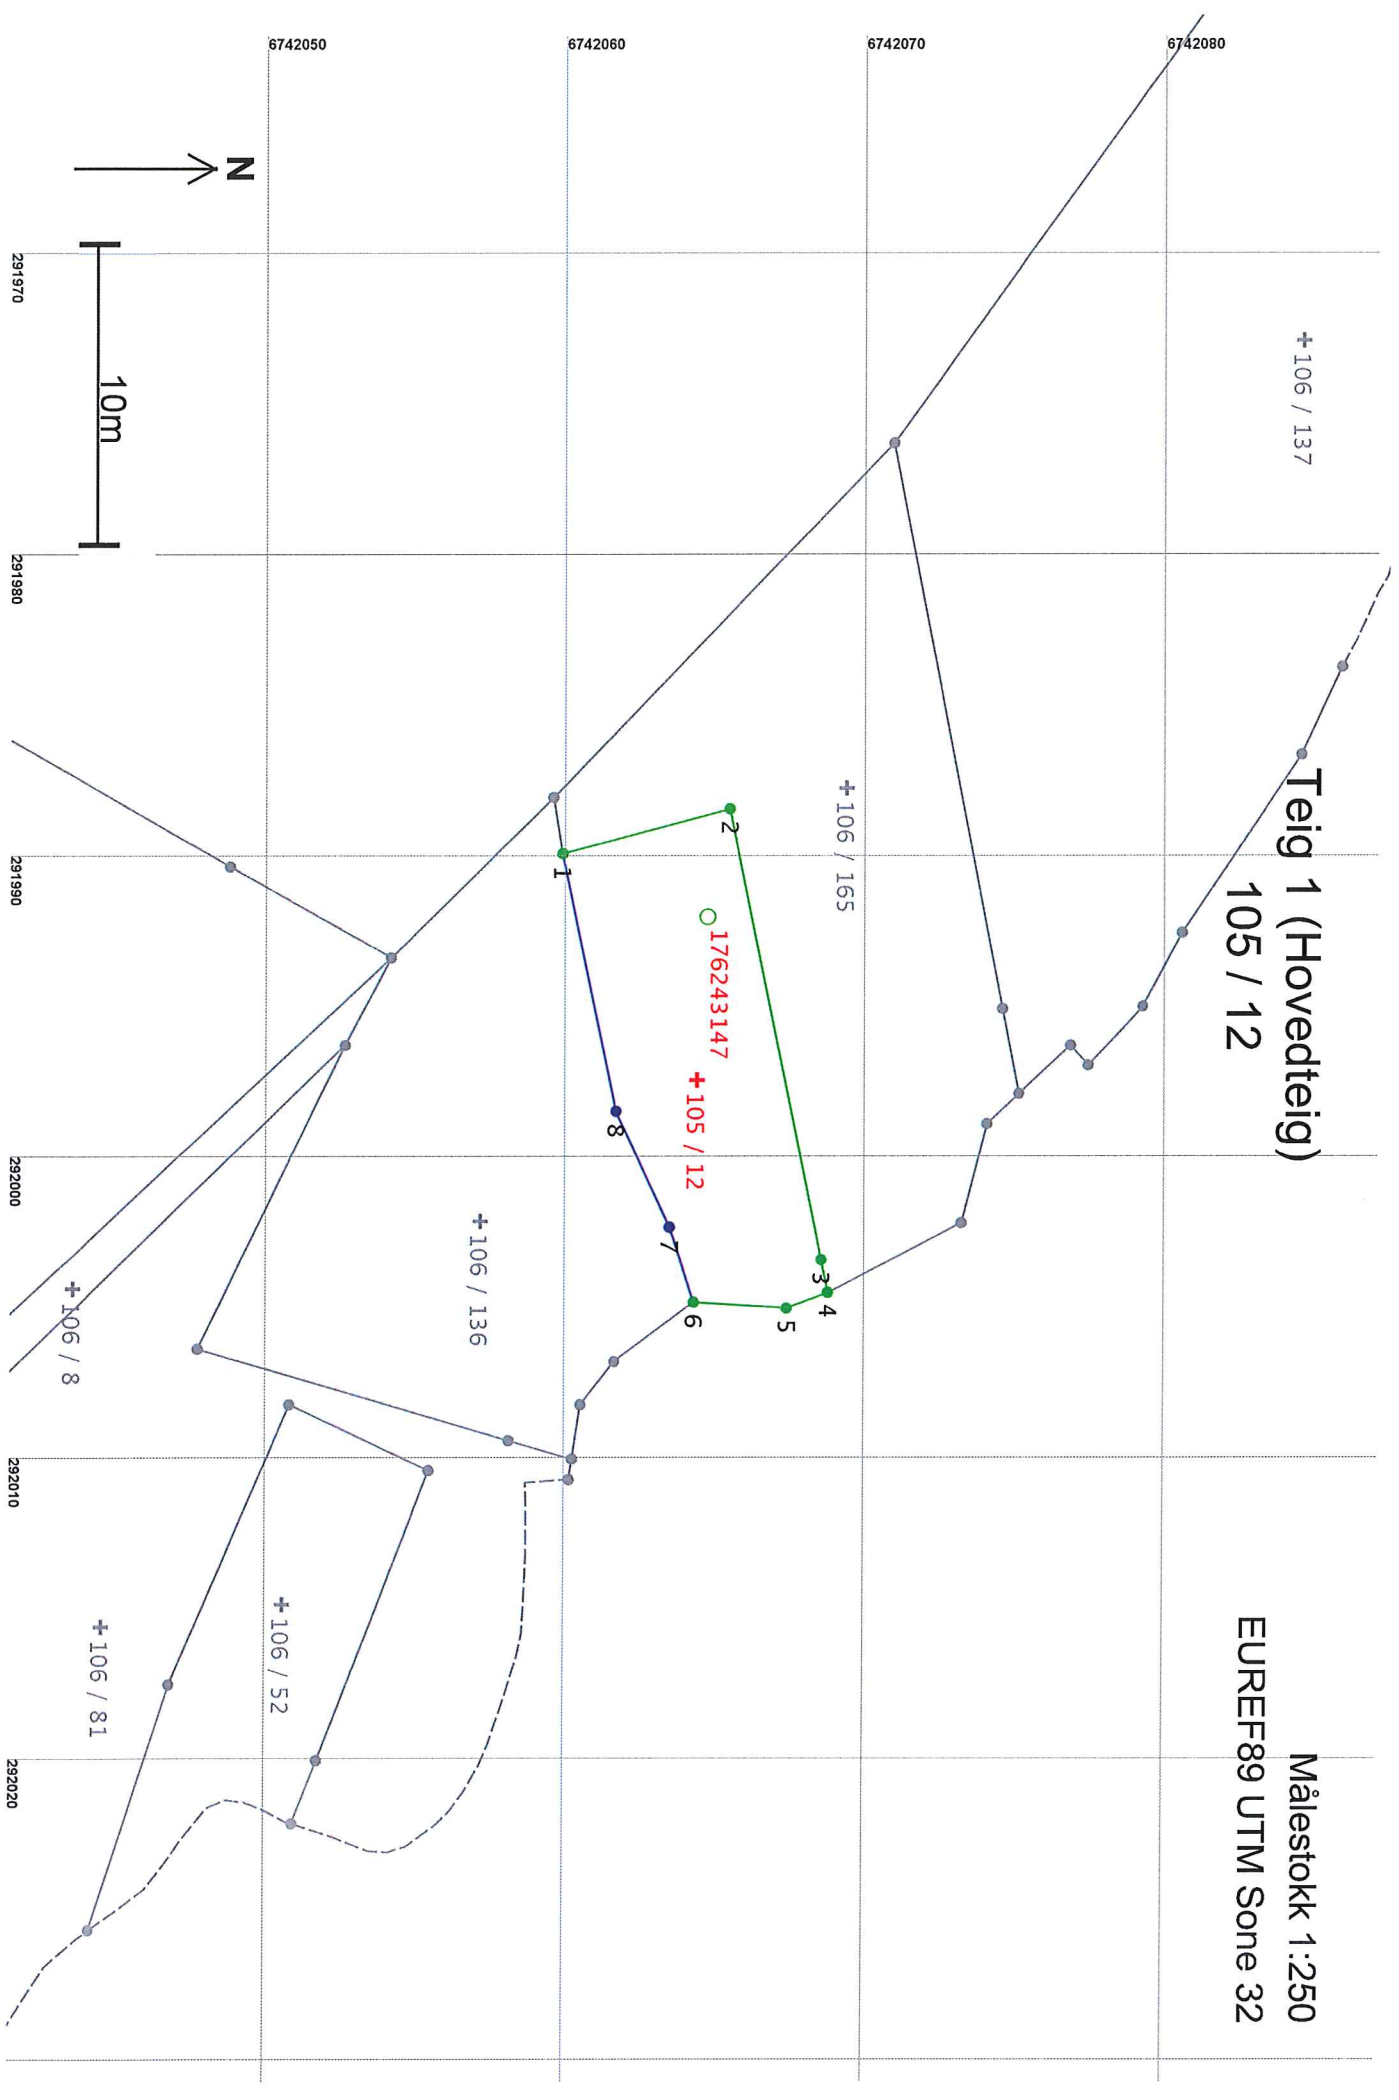

Areal og koordinater

Areal: 87

Arealmerknad:

Representasjonspunkt: Koordinatsystem: EUREF89 UTM Sone 32

Nord: 6742065 Øst: 291997

Grensepunkt / Grenselinje

Ytre avgrensing

| Løpnr | Nord | Øst | Grensemerke nedsett i / Grensepunkttype / Lengde | Hjelpelinjetype | Målemetode | Nøyaktighet | Radius |
|-------|------------|-----------|--|------------------------|--|-------------|--------|
| 1 | 6742060,15 | 291989,91 | Fjell Kors | 5,77 Ikke hjelpelinje | 96 GPS kinematisk (Real time kinematic) | 13 | |
| 2 | 6742065,73 | 291988,42 | Fjell Kors | 15,29 Ikke hjelpelinje | 96 GPS kinematisk (Real time kinematic) | 13 | |
| 3 | 6742068,81 | 292003,40 | Fjell Kors | 1,11 Ikke hjelpelinje | 96 GPS kinematisk (Real time kinematic) | 13 | |
| 4 | 6742069,03 | 292004,49 | Ikke spesifisert Umerket | 1,47 Ikke hjelpelinje | 96 GPS kinematisk (Real time kinematic) | 13 | |
| 5 | 6742067,65 | 292005,01 | Ikke spesifisert Umerket | 3,10 Ikke hjelpelinje | 96 GPS kinematisk (Real time kinematic) | 13 | |
| 6 | 6742064,56 | 292004,82 | Ikke spesifisert Umerket | 2,63 Ikke hjelpelinje | 96 GPS kinematisk (Real time kinematic) | 13 | |
| 7 | 6742063,74 | 292002,32 | Fjell Kors | 4,25 Ikke hjelpelinje | 12 Terengmålt: Teodolitt med elektronisk avstandsmåler | 36 | |
| 8 | 6742061,95 | 291998,47 | Fjell Kors | 8,75 Ikke hjelpelinje | 12 Terengmålt: Teodolitt med elektronisk avstandsmåler | 36 | |