


Oppsummering og erklæring fra landmåler

Landmåler vurderer og gir ev. kommentarer til: • tillatelsen • rekvisisjonen • varsel om oppmålingsforretning • forberedelse av oppmålingsforretning • oppmålingsforretningen • gjennomgang av grunnboksblad • måle- og beregningsarbeid • fakturering • matrikulering • etablering / sletting av rettigheter • tinglysing • utsendelse av matrikelbrev • klageadgang og frister

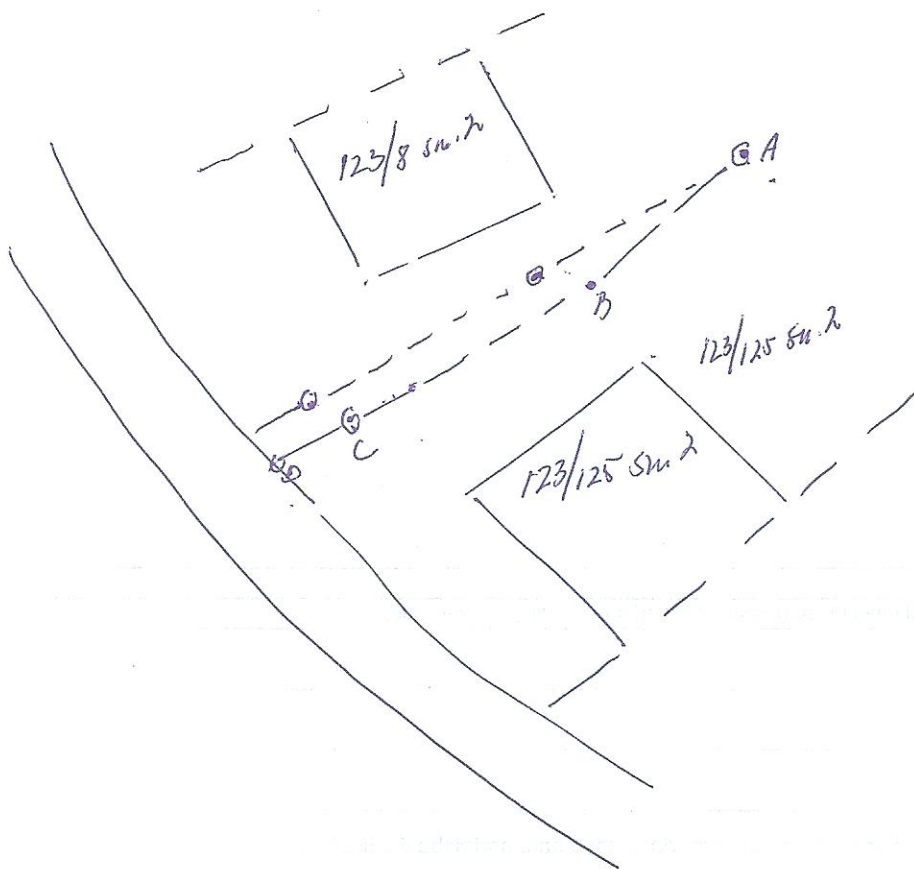

Bemærking mellom Gn. 123 bu. 125 sekj. 1 og Gn. 123 bu. 85 Sm. 2
Ny justert linje ved linje A - B - C. Punkt A er ikke uddelt.
Punkt B og C er omtrent midt mellom eksisterende bygninger.
Punkt D er omtrent punkt mot veg.

Gn. 123 bu. 125 Sekj. nr. 1 Desirée W. Delgado Thomas Larsen

Gn. 123 bu. 85 Sekj. nr. 2 Karida A. Mengs Eberhard M. Mengs