

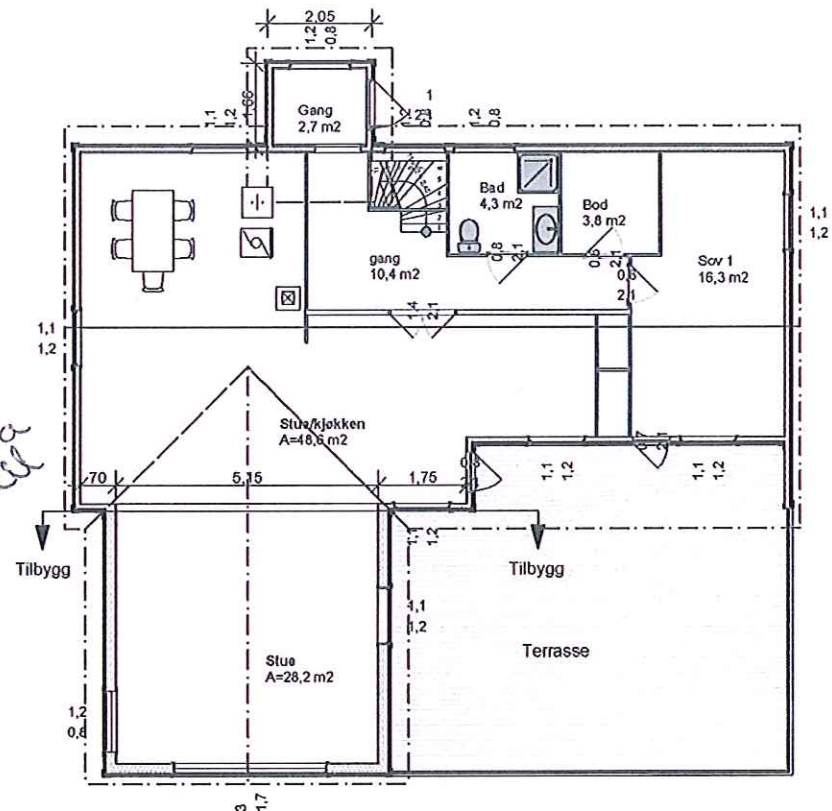


02-1

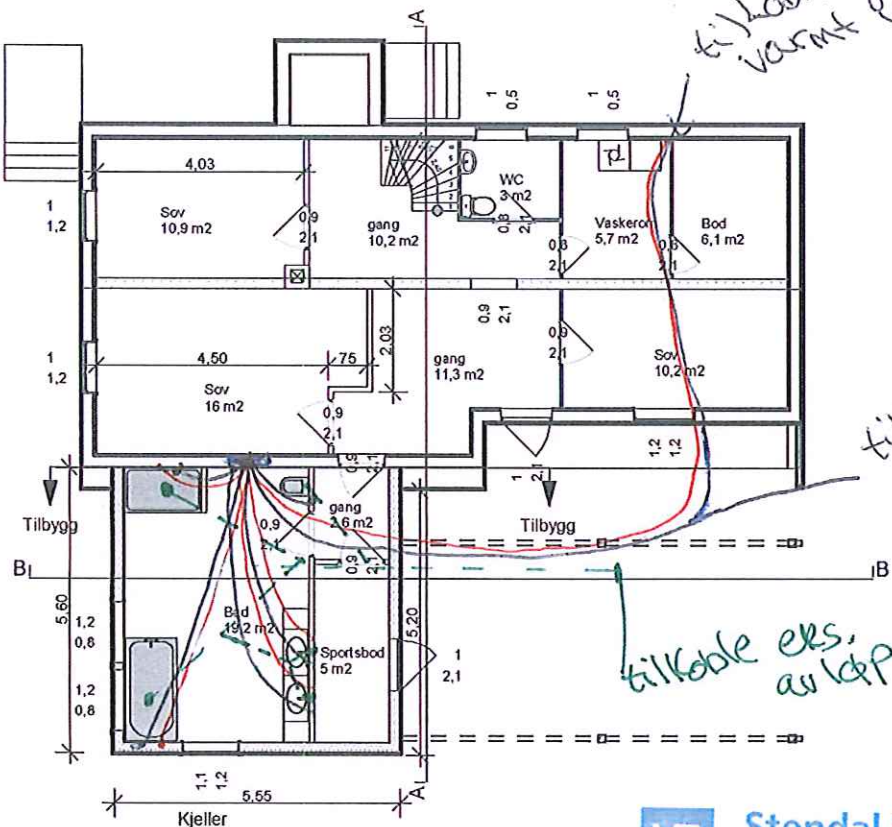


1 etasje

**VB** Stendal VVS AS  
 Blombakken 1 - 5911 ALVERSUUND  
 E-post: sten-vvs@online.no  
 Org.nr. 980 626 180

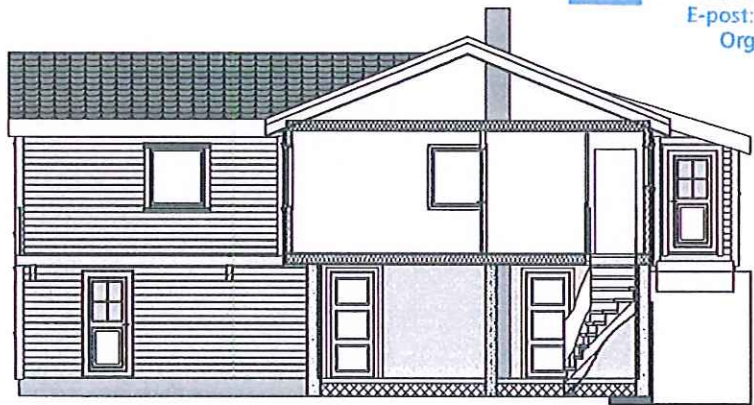


Snitt AA

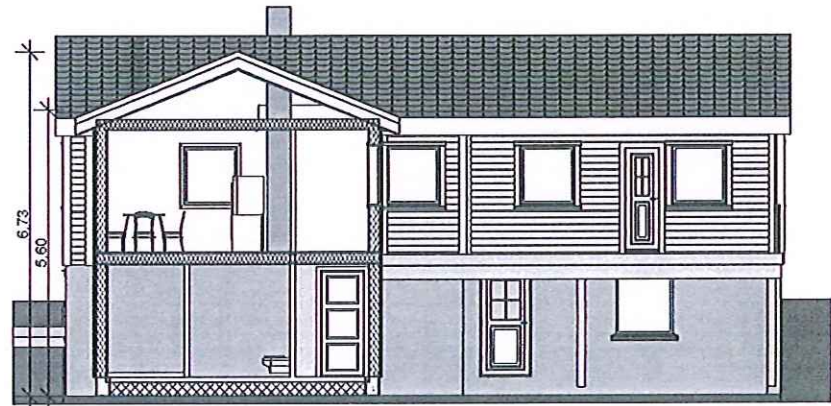

Snitt BB

PROSJEKT Sølvi & Torgeir Myking Veland Tilbygg bolig gnr 165 bnr 6 Hjelmtveitvegen 94, Lindås Kommune	Lindåsveien 154, 5914 Isdalstø Tlf: 977 09 118 - 922 89 719		Tegnr	SIGN	KTR	MÅL	TEGNINGSINNHOOLD Plan - snitt
			101	ØS		1:100	
		TEGNET DATO		FROS.EKTR		REV	
		050315					

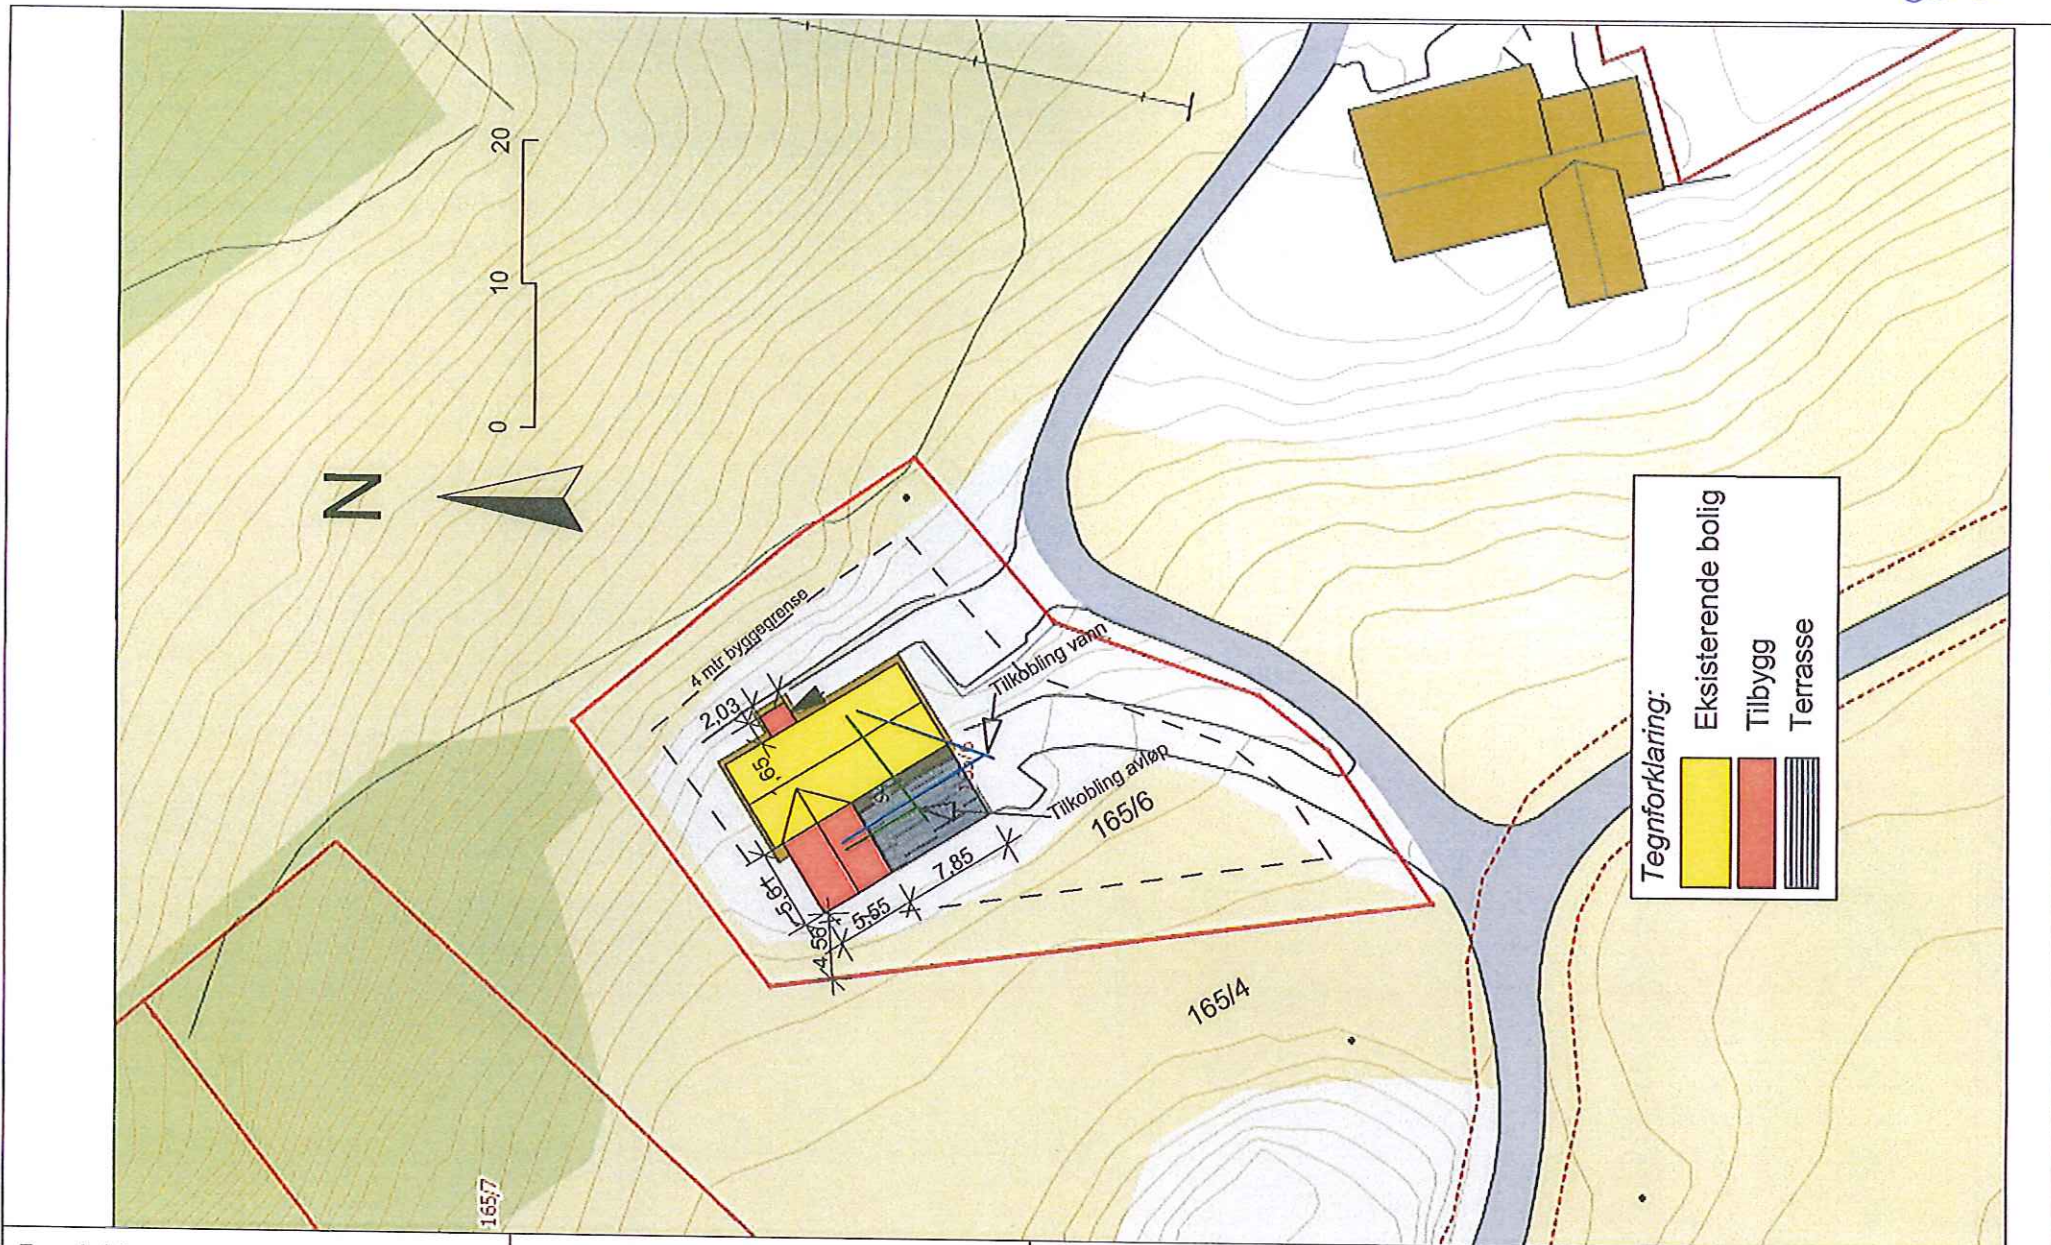

<p><b>Prosjekt:</b> Torgeir Veland Tilbygg bolig gnr:165 bnr:6 Hjelmtveit, Lindås Kommune</p>	<p><b>Tegn.innhold:</b>  Situasjonsplan</p>	<p><b>MAJO</b> Lindåsveien 154, 5914 Isdalstø Tlf: 977 09 118 - 46 29 93 55</p>	<p><b>Dato:</b> 230415</p> <p><b>Tegn:</b> ØS</p>	<p><b>Mål:</b> 1:500</p>
---	---	---	---	------------------------------