



## Ferdigmelding

Skjemaset skal nyttast ved arbeid som vedkjem tilknytning til kommunale vass- og avlaupsleidningar.

Utfylt skjema skal sendast:

**Lindås kommune**  
**Teknisk drift, VA-avdelinga,**  
**Kvernhusmyrane 20**  
**5914 ISDALSTØ, så snart anlegget er ferdig.**

### Gjeld byggjearbeid på følgjande eigedom:

Gnr/Bnr: 137/750	Adressa til eigedommen: Mangerbua 2
---------------------	--

### Utførande røyrleggjar:

Føretaksnamn: Stendal VVS AS Blombakken 1	
Adresse: 5911 Alversund	Tlf: 
Kontaktperson: Thorleif Stendal	Mobiltilf: (kontaktperson) 906 22 713

### Målsetting /beskriving av utført arbeid:

1. Utvendig stengeventil, tilkoplingsstad, kummer m.v. skal visast og målsetjast nøyaktig. Det skal førast på røyrdimensjonar, også for offentlege leidningar.
2. Godkjent føretak skal sørge for at det føreligg situasjonsplan som viser private vass- og avlaupsanlegg, **slik det er bygd.** Situasjonsplanen skal leverast med ferdigmeldinga til kommunen for arkivering.
3. Sjå spesielt Standard abonnementsvilkår for vatn og avløp, administrative bestemmelser pkt. 2.1 og tekniske bestemmelser pkt. 2.5.1.


Dato/ underskrift av utførande røyrleggjar.


8/7-15 Heidi Meland



**Stendal VVS AS**  
Blombakken 1 - 5911 ALVERSUND  
E-post: sten-vvs@online.no  
Org.nr. 980 626 180



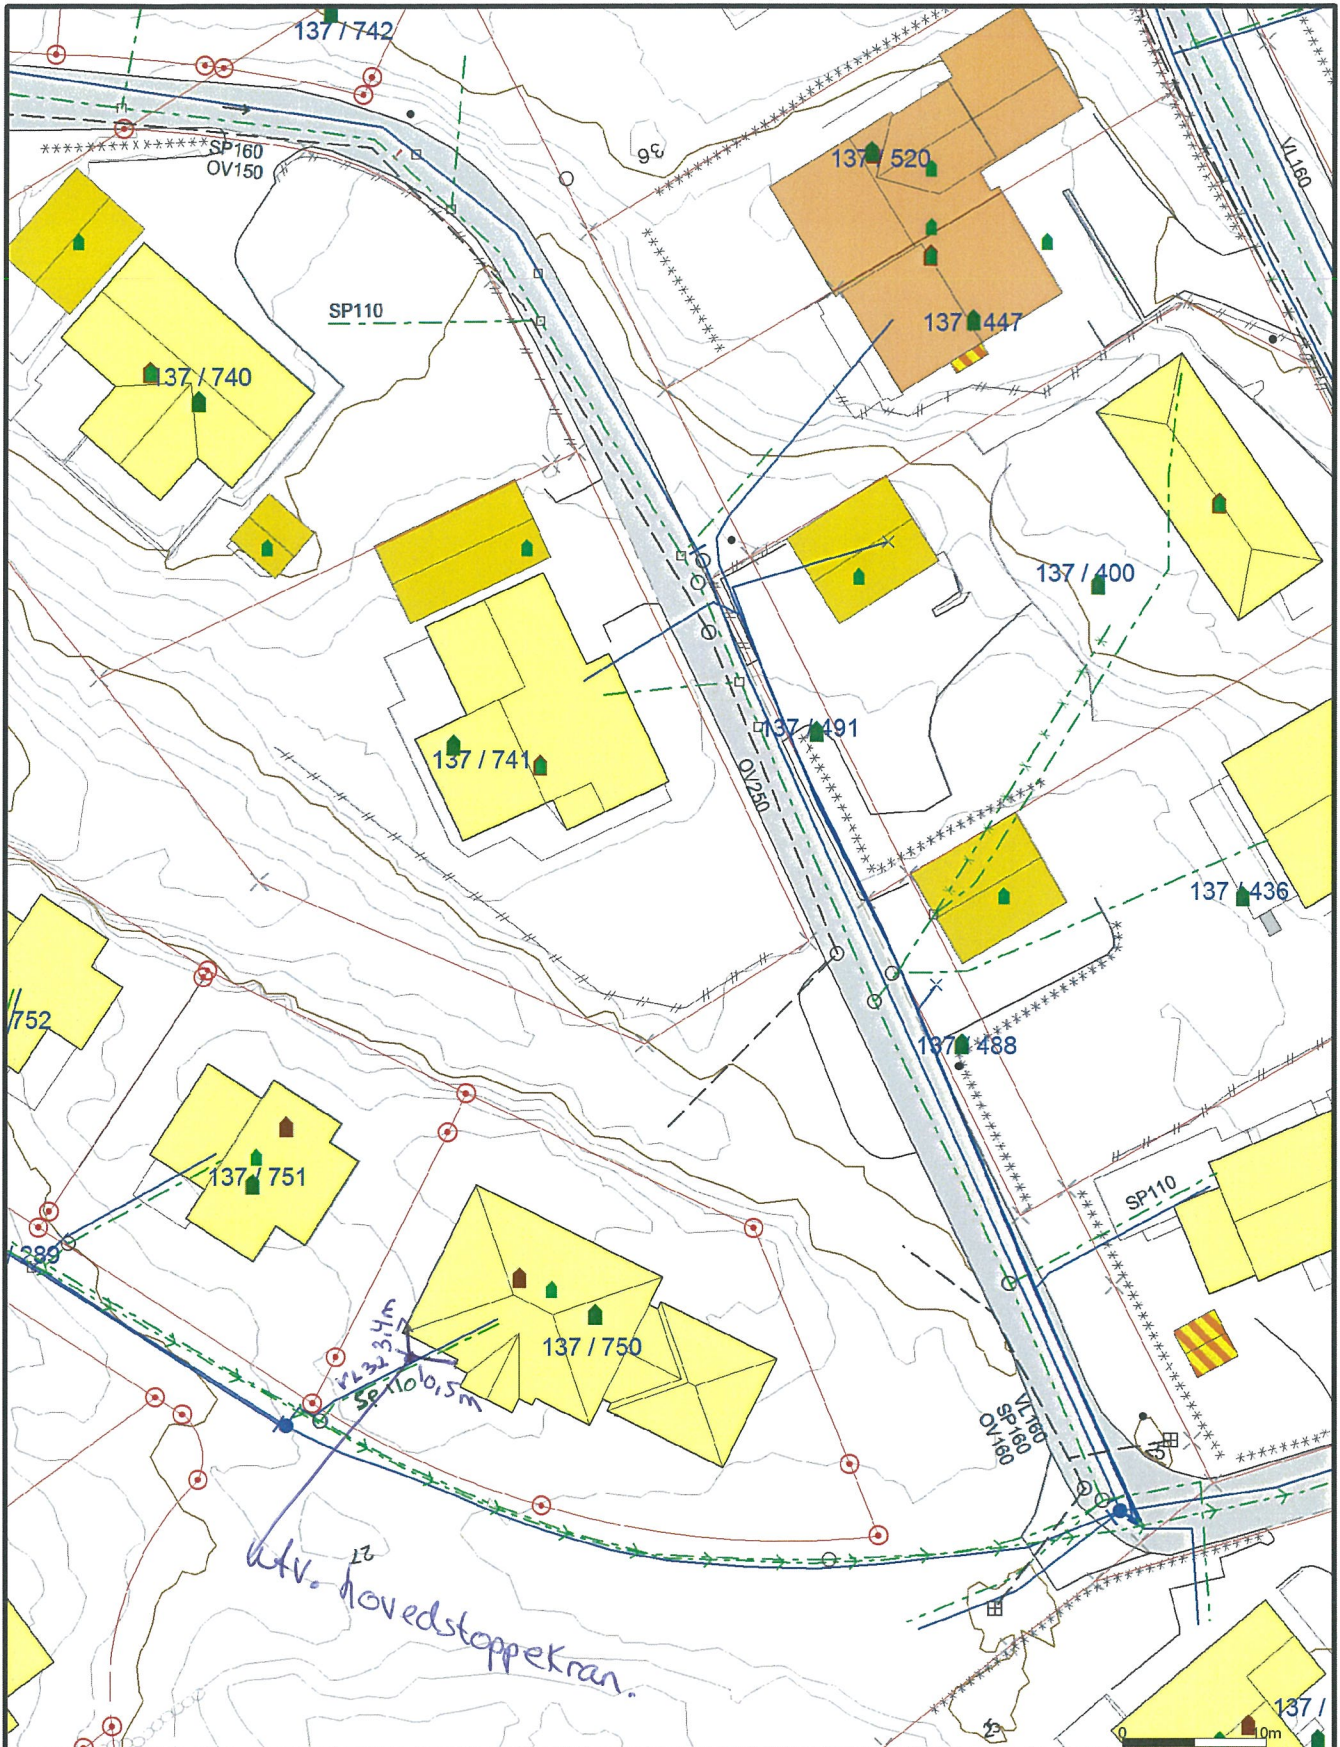

<ul style="list-style-type: none"> <li> Målte Grenser</li> <li> Registrerte Grenser</li> <li> Udefinert grenser</li> <li> Terrengmålte grease</li> <li> Konstruert grensepunkt</li> <li> Bolig</li> <li> Bustad m/leilighet</li> <li> Våningshus</li> </ul>	<ul style="list-style-type: none"> <li> Større bustader</li> <li> Hytte/feriehuis</li> <li> Garasje/uthus</li> <li> Industri/lager</li> <li> Andre bygg</li> </ul>	 <p>Dato: 2015.07.09 Sign: KH</p>	<p>Lindås kommune VVA avdeling</p>	
<p>Beliggenhet og høyder må oppfattes som orienterende.</p>	<p>Gbnr 137/750</p>			