


D2,

LINDÅS KOMMUNE	
Klassering	
09. 07. 2015	
Art. saksnr. / 15/2633	Løstnr.
Skjema	Tilleggsnotis

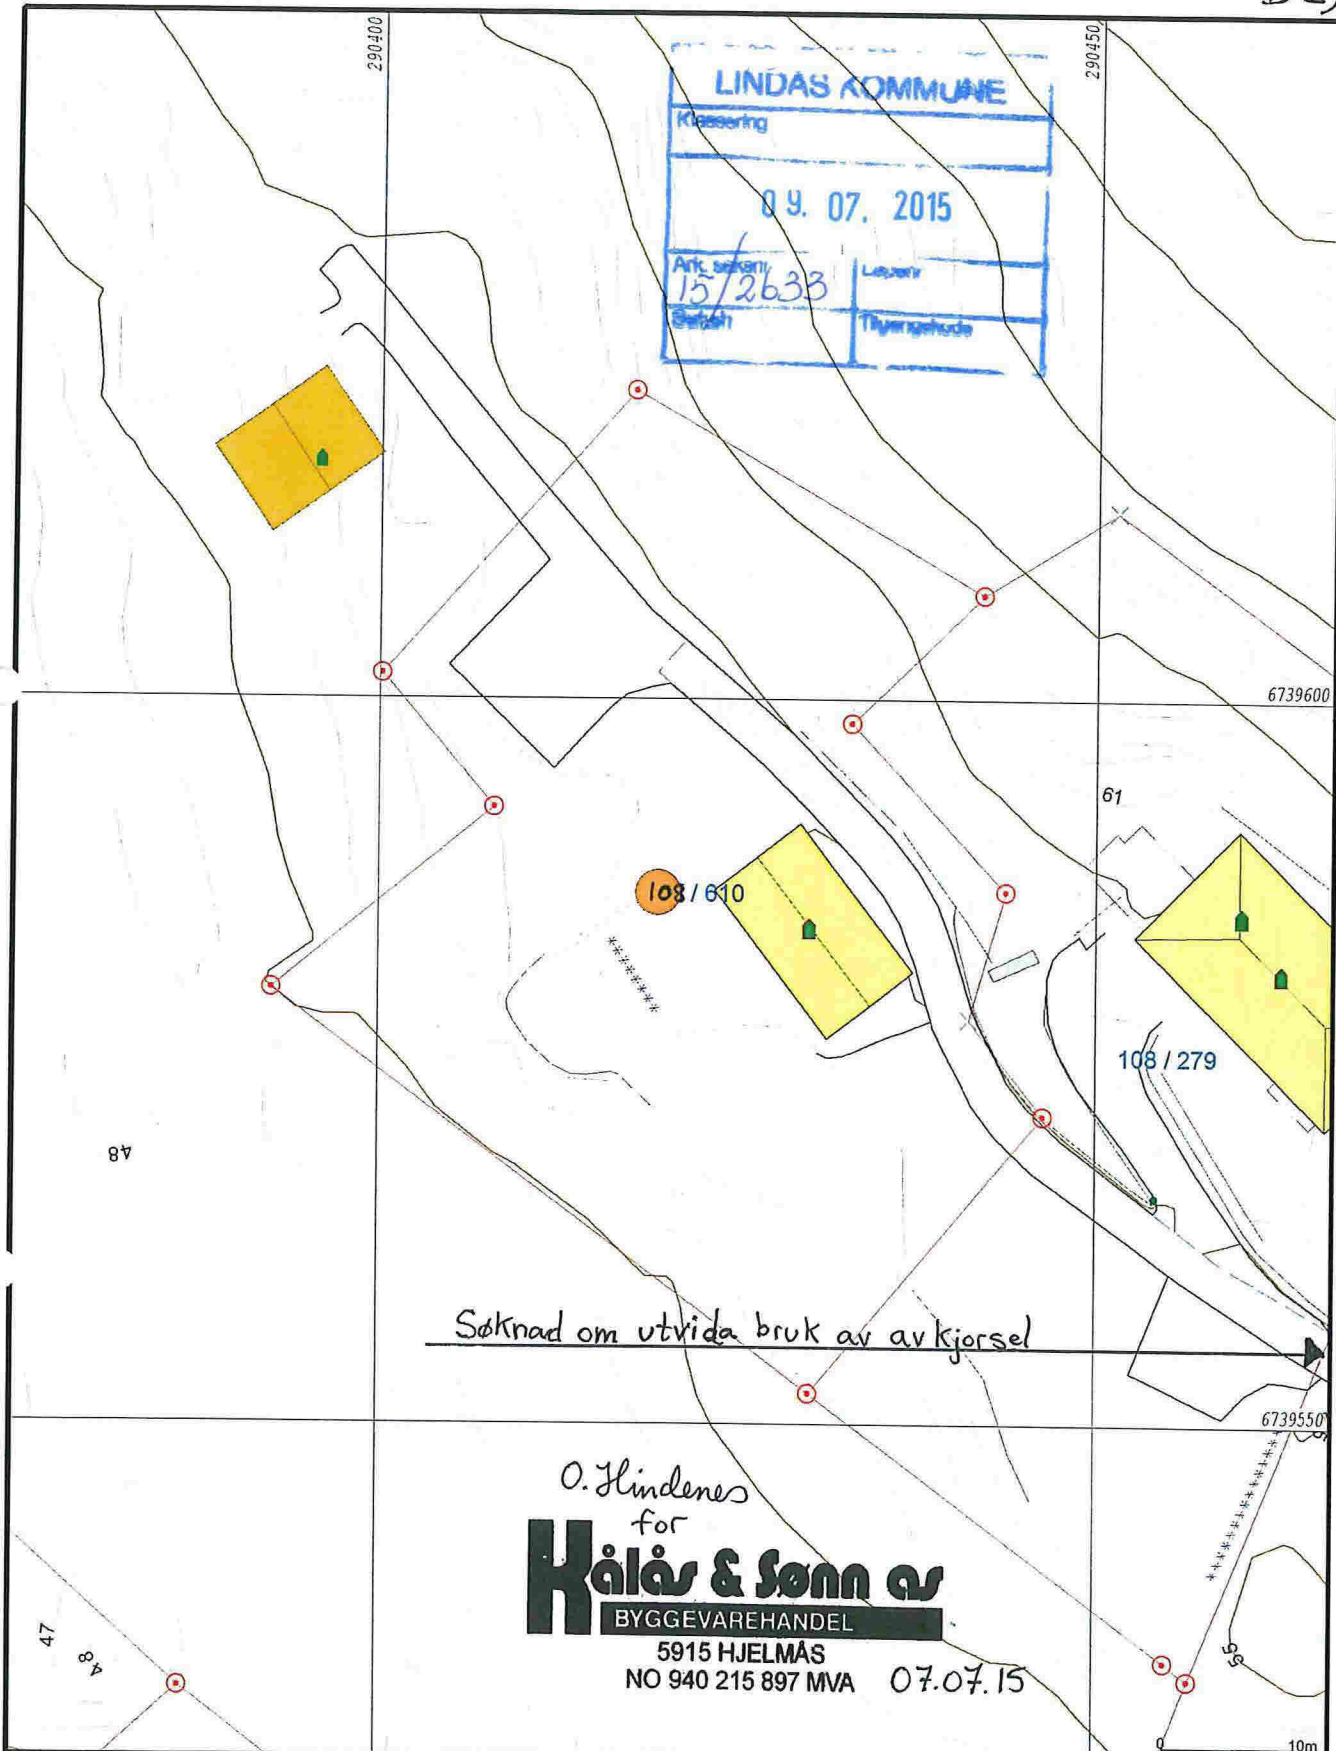

Søknad om utvida bruk av avkjørsel

O. Hindenes
for
Hålar & Sønn as
BYGGEVAREHANDEL
5915 HJELMAS
NO 940 215 897 MVA 07.07.15

— Målte Grenser	■ Storre bustader
— Registrerte Grenser	■ Hytte/feriehús
- - - Udefinert grenser	■ Garasje/uthús
⊙ Terrengmålte grense	■ Industri/lager
⊙ Konstruert grensepunkt	■ Andre bygg
■ Bolig	
■ Bustad m/tilfihet	
■ Våningshus	

Beliggenhet og høyer må oppfattes som orienterende.



Lindås kommune
Geodata avdeling



Dato: 2015.07.01
Sign: liei

Gnr 108 bnr 610

Målestokk
1:500