




E-2

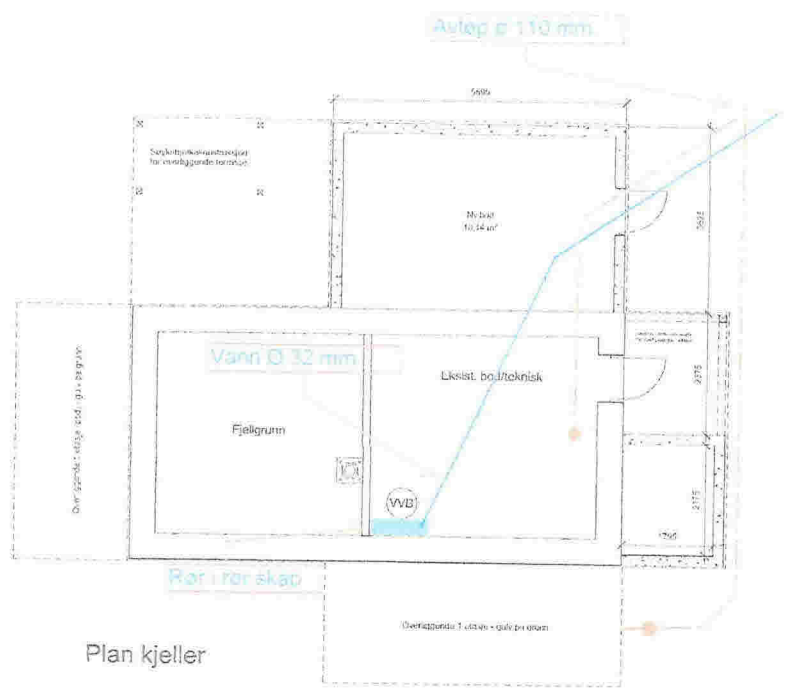

Plan kjeller

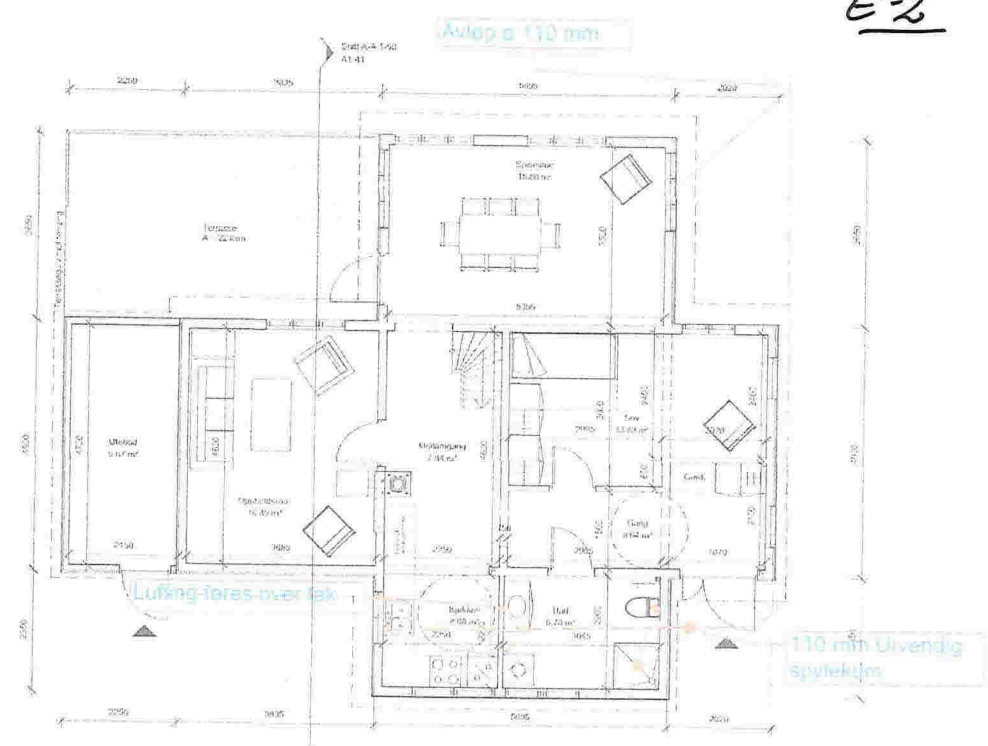

Plan 1.etasje

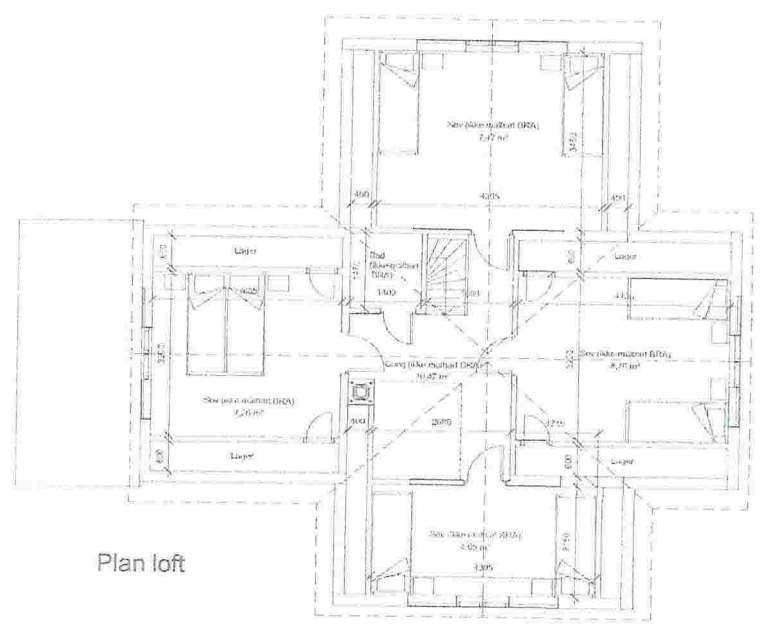

Plan loft



Carlsen AS

MA 0304 7:100
ved ark. AS

Arkitektkontoret Borvik & Carlson AS Havnsgate 12 P.O. Box 105 A Vestnes 62051 Vestnes Tlf. 904 41 424	
Oppdrag: 11114	Tittel oppdrag: Teikning av planer
Prosjekt: Tilbygg - Sanddal, Spjeløyvegen 104	
Prosjektleder: Planer	
Arkitekt: B. Borvik	Tegner: B. Borvik
Kontrollant: B. Borvik	Godkjenner: B. Borvik
A1-11	