



**LINDÅS KOMMUNE**  
Eining for Teknisk drift

## Ferdigmelding

Skjemaet skal nyttast ved arbeid som vedkjem tilknytning til kommunale vass- og avlaupsleidningar.

Utfylt skjema skal sendast:

**Lindås kommune**  
**Teknisk drift, VA-avdelinga,**  
**Kvernhusmyrane 20**  
**5914 ISDALSTØ, *så snart anlegget er ferdig.***

### Gjeld byggjearbeid på følgjande eigedom:

Gnr/Bnr: 196/159	Adressa til eigedommen: Midtgård/leknes 5915 Hjelmås
------------------	--

### Utførande røyrleggjar:

Føretaksnamn: Lindås VVS N.T AS	
Adresse: PB 42	Tlf:
Kontaktperson: Jan Erik Helland	Mobilttf. (kontaktperson) 98039987

### Målsetting /beskriving av utført arbeid:


1. Utvendig stengeventil, tilkoplingsstad, kummer m.v. skal visast og målsetjast nøyaktig. Det skal førast på røyrdimensjonar, også for offentlege leidningar.
2. Godkjent føretak skal sørge for at det føreligg situasjonsplan som viser private vass- og avlaupsanlegg, **slik det er bygd.** Situasjonsplanen skal leverast med ferdigmeldinga til kommunen for arkivering.
3. Sjå spesielt Standard abonnementsvilkår for vatn og avløp, administrative bestemmelser pkt. 2.1 og tekniske bestemmelser pkt. 2.5.1.

Dato/ underskrift av utførande røyrleggjar.

*Jan Erik Helland* 09.07-15



© Denne tegning må ikke kopieres eller benyttes ved foretagender som Mesterhus Norge eller utførende tegnekontor ikke medvirker i.

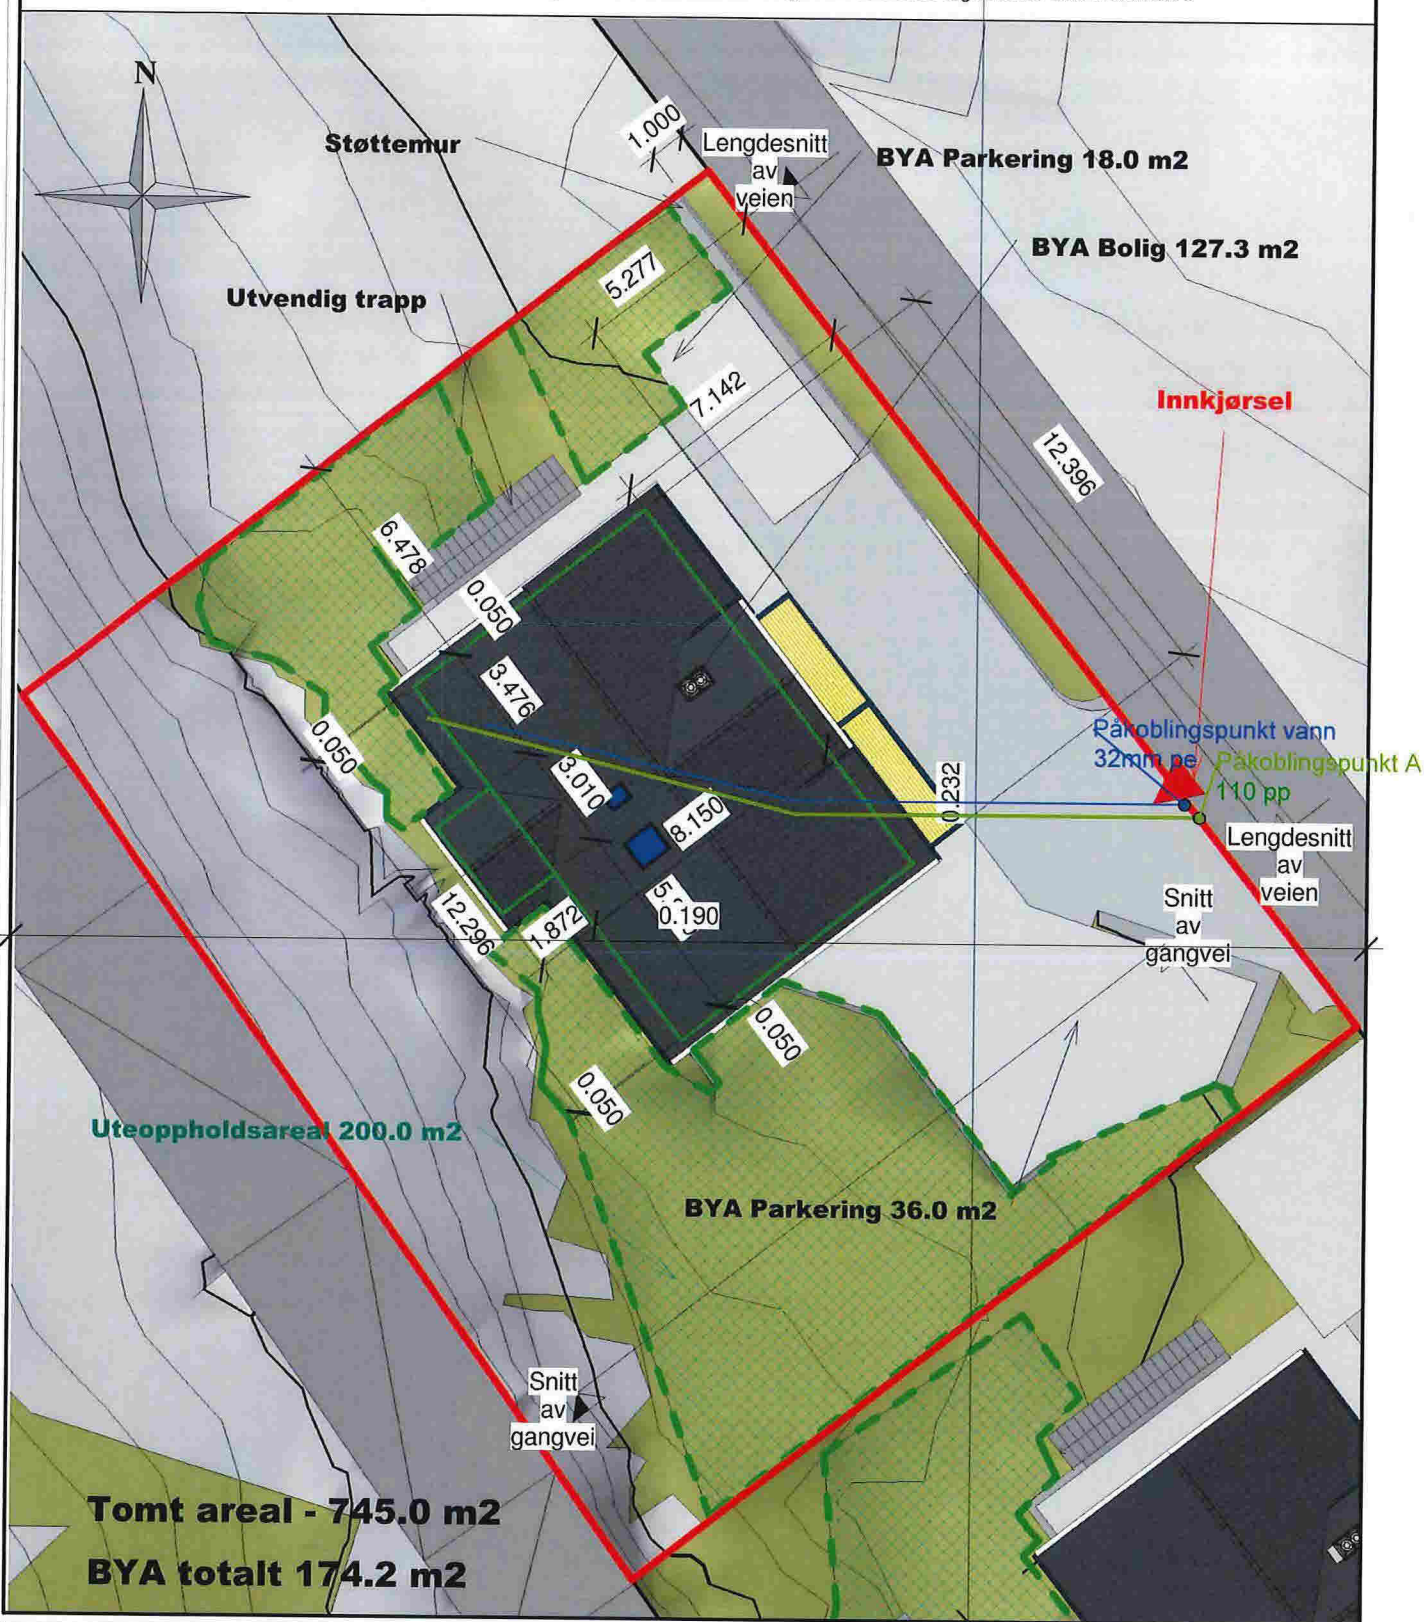

REV:	DATO:	REVISJON:	SIGN:
	19.12.2014	REVIDERT	SB
	15.01.2015	REVIDERT	SB
	03.06.2015	REVIDERT	SB

Utarbeidet av:  
Byggefirma Nilsen & Andersen AS  
Salhusvegen 55  
5131 NYBORG

firmapost@nilsenogandersen.no  
www.nilsenogandersen.no

BYGGEFIRMA

Nilsen & Andersen as

**MESTERHUS**

TILTAKSHAVER:	
BYGGEPLASS:	MITGÅRD - LEKNES
G.nr/B.nr:	196/159
KOMMUNE:	LINDÅS

TEGN, INNHOLD:	Situasjonplan		TILTAKSART:	BOLIG	MÅL:	1 : 200			
PROSJEKT:	Grete Tomt 16								
ARKITEKT:	SB	DATO:	28.02.2014	TEGN:	SB	PROSJEKT NR:	1137	TEGN.NR:	00b