

22-July-2015


Kedlegg  
3

ca. tomte grænse



Vedlegg 3

ca. femte grense

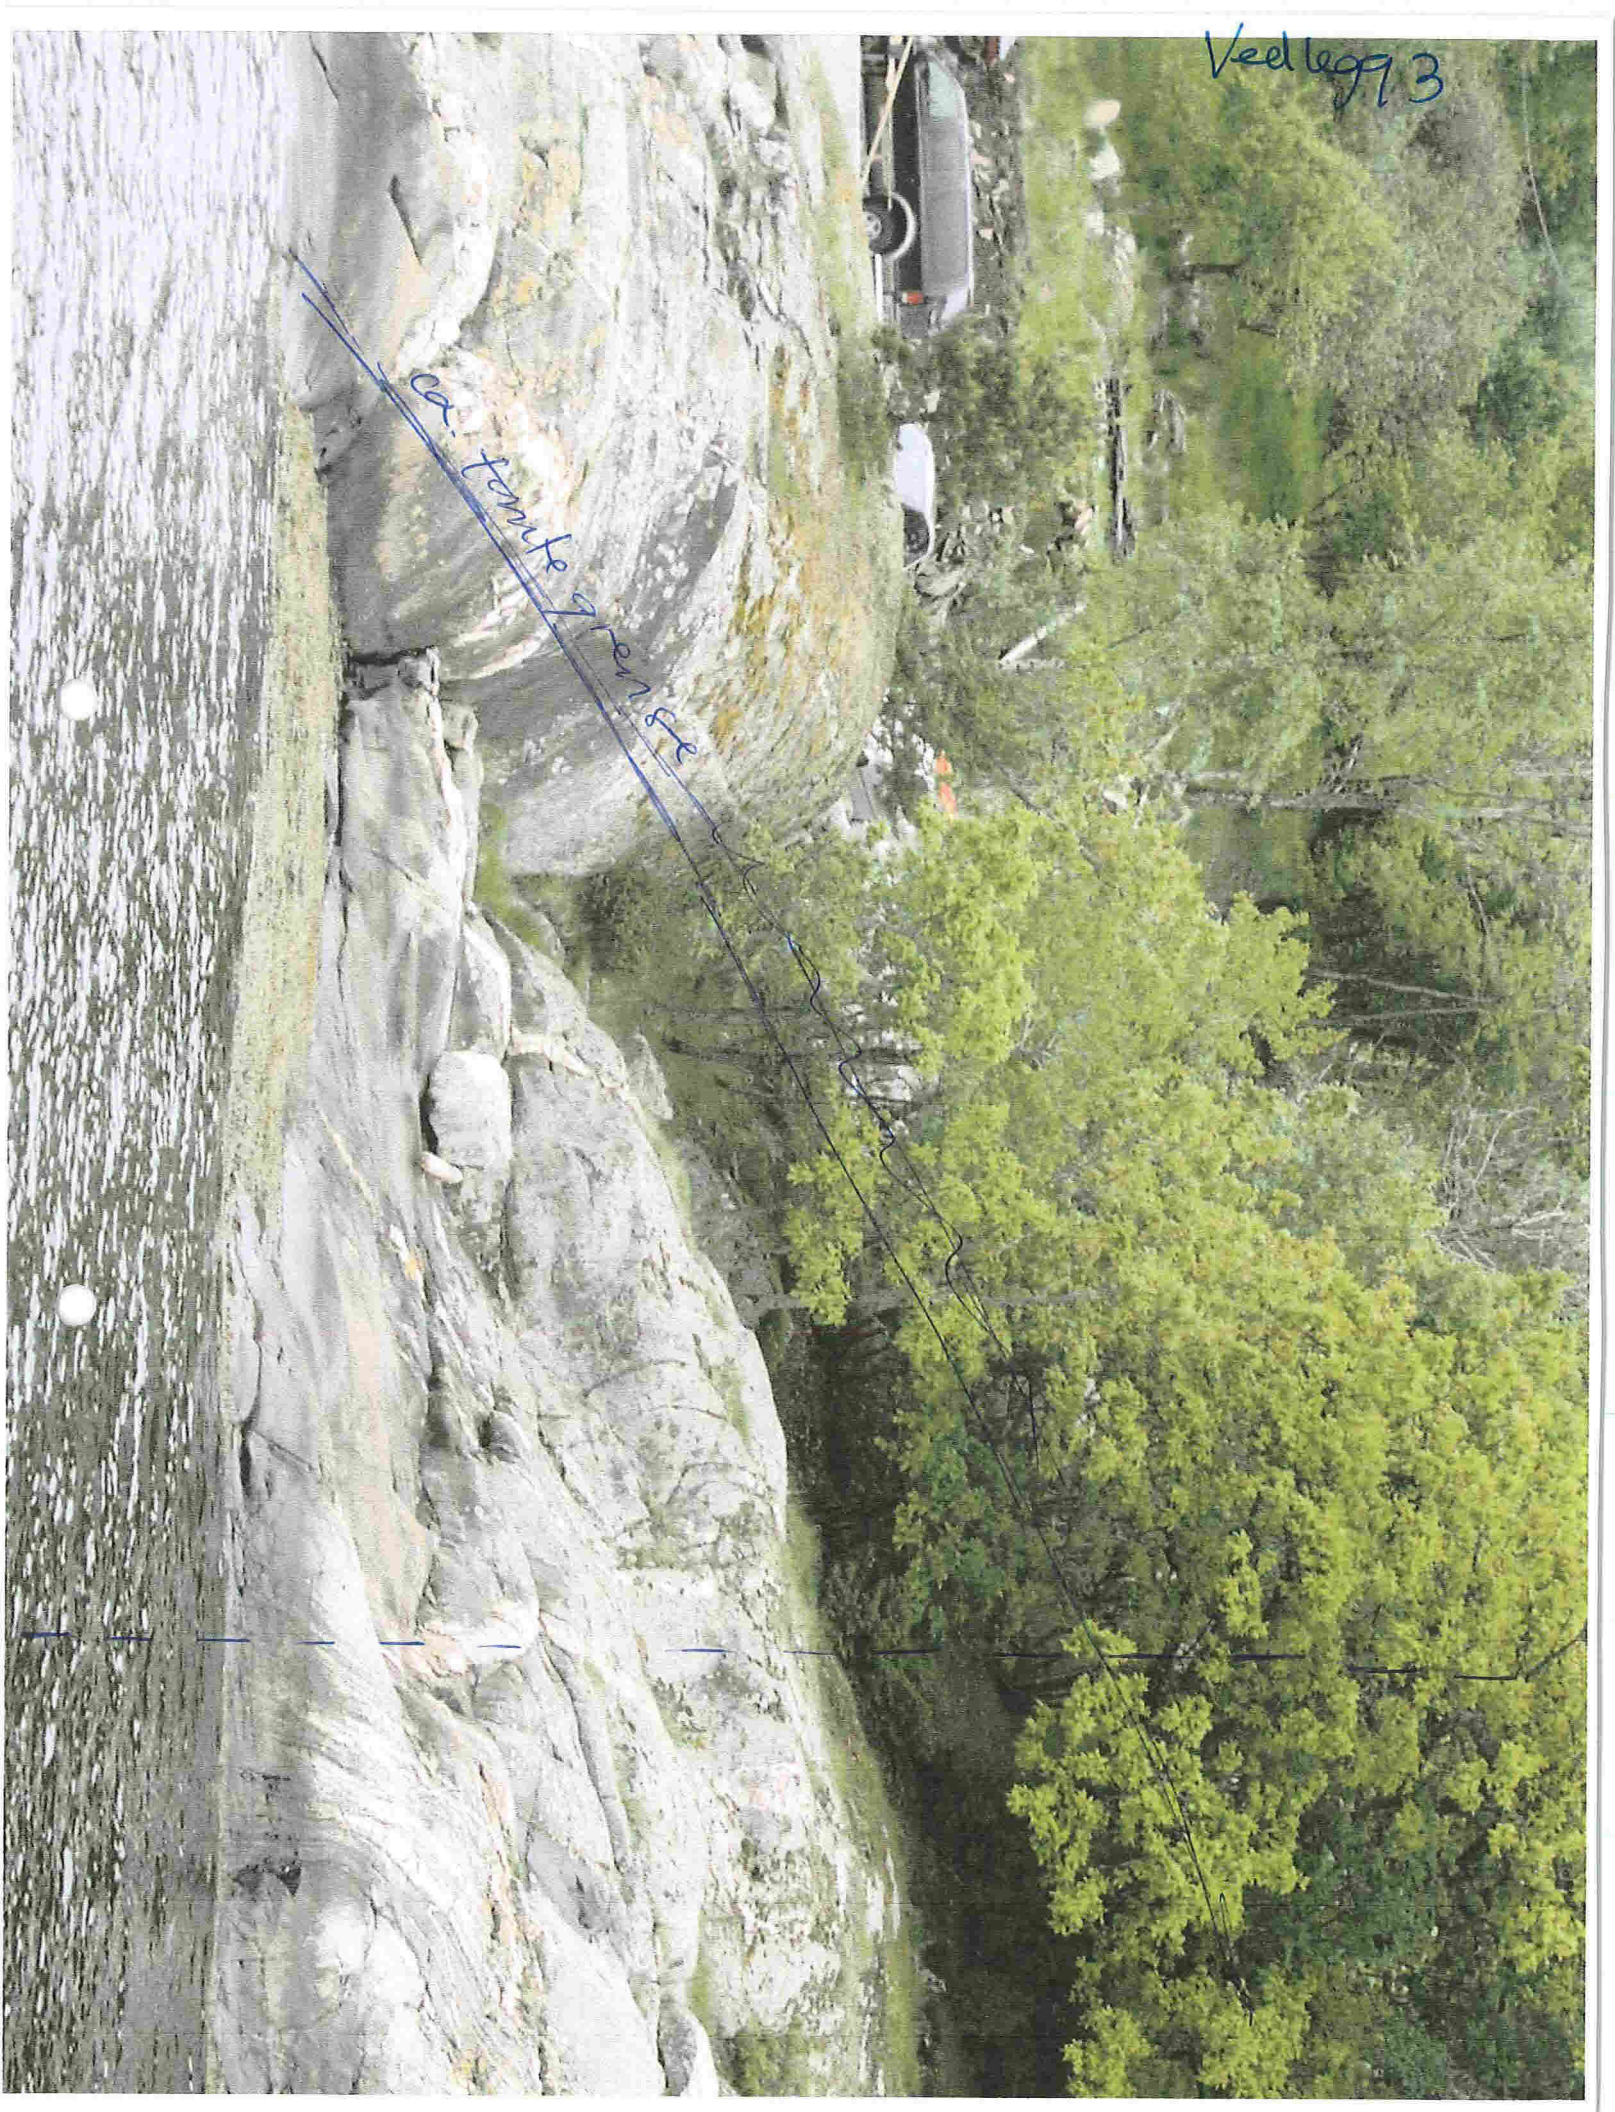

Vedlegg 3

plassering av  
utvils bakk  
den lille haugen



ca tamtegrense