




Fasade mot vest

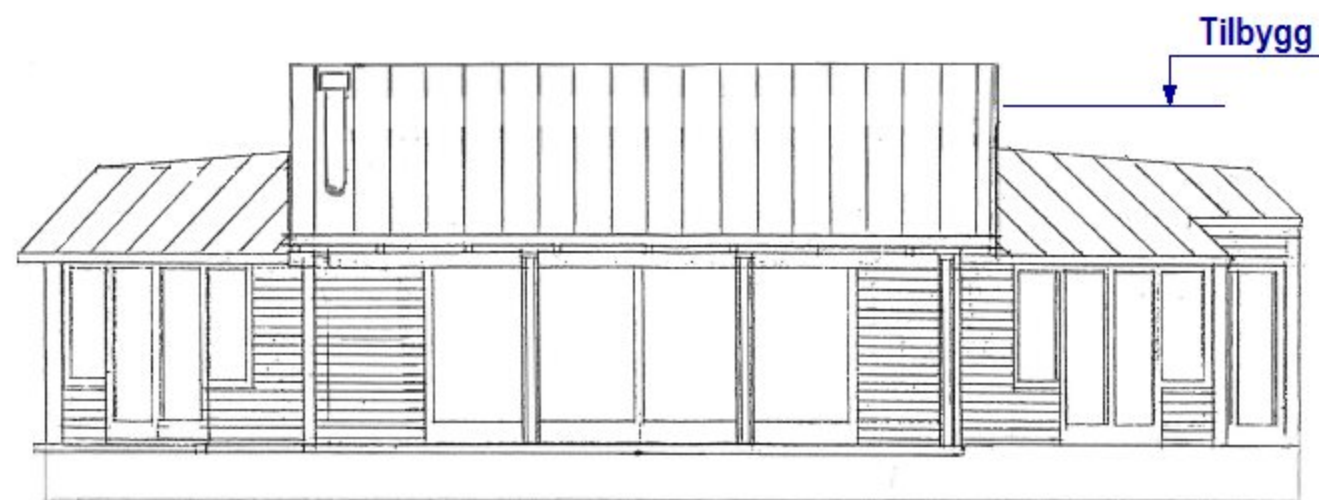

Fasade mot sør

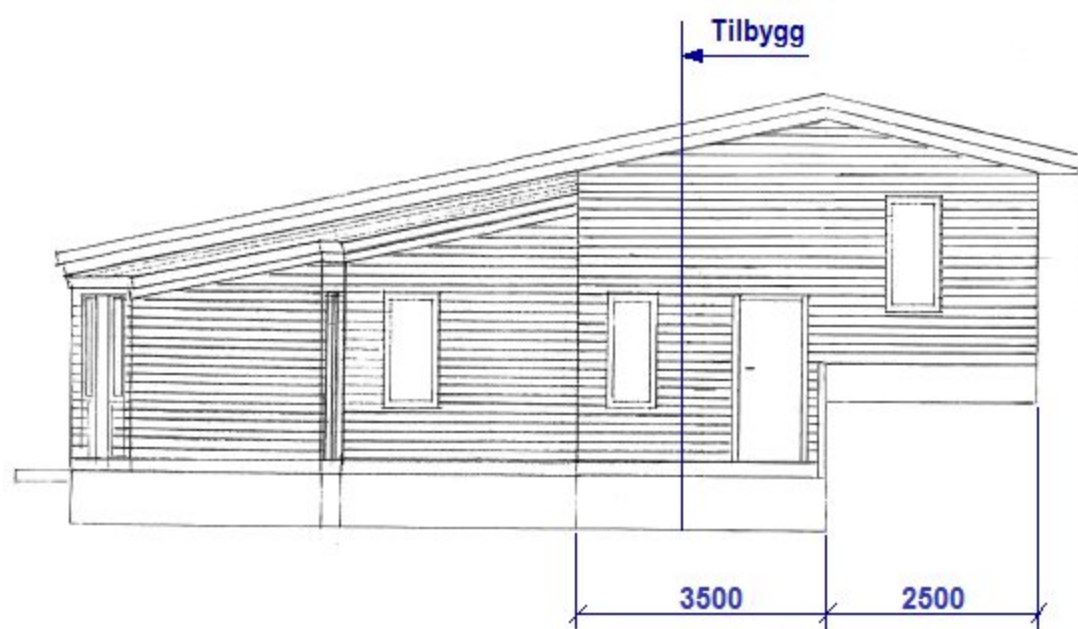

Fasade mot øst

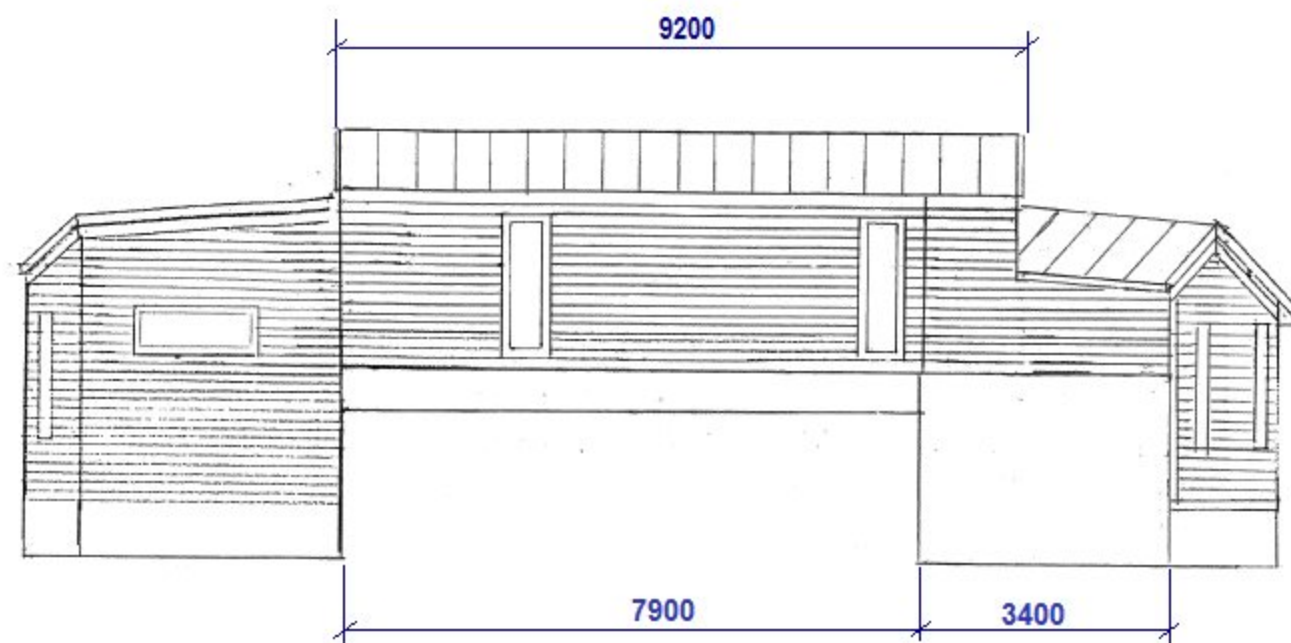

Fasade mot nord

Tiltakshaver: Per Thorgersen	Ansvarlig: Per Thorgersen	Byggeplass: Alverneset 10, 5916 Isdalstø Br.nr: 137 Gnr: 288
------------------------------------	---------------------------------	--

				Fasader	
0	For byggesøknad				
Rev.	Beskrivelse	Tegn	Dato	Skala 1:100	Tegningsnummer: 137288-01