


Søknad om Vedhus m/overbygg g/bnr 121/5

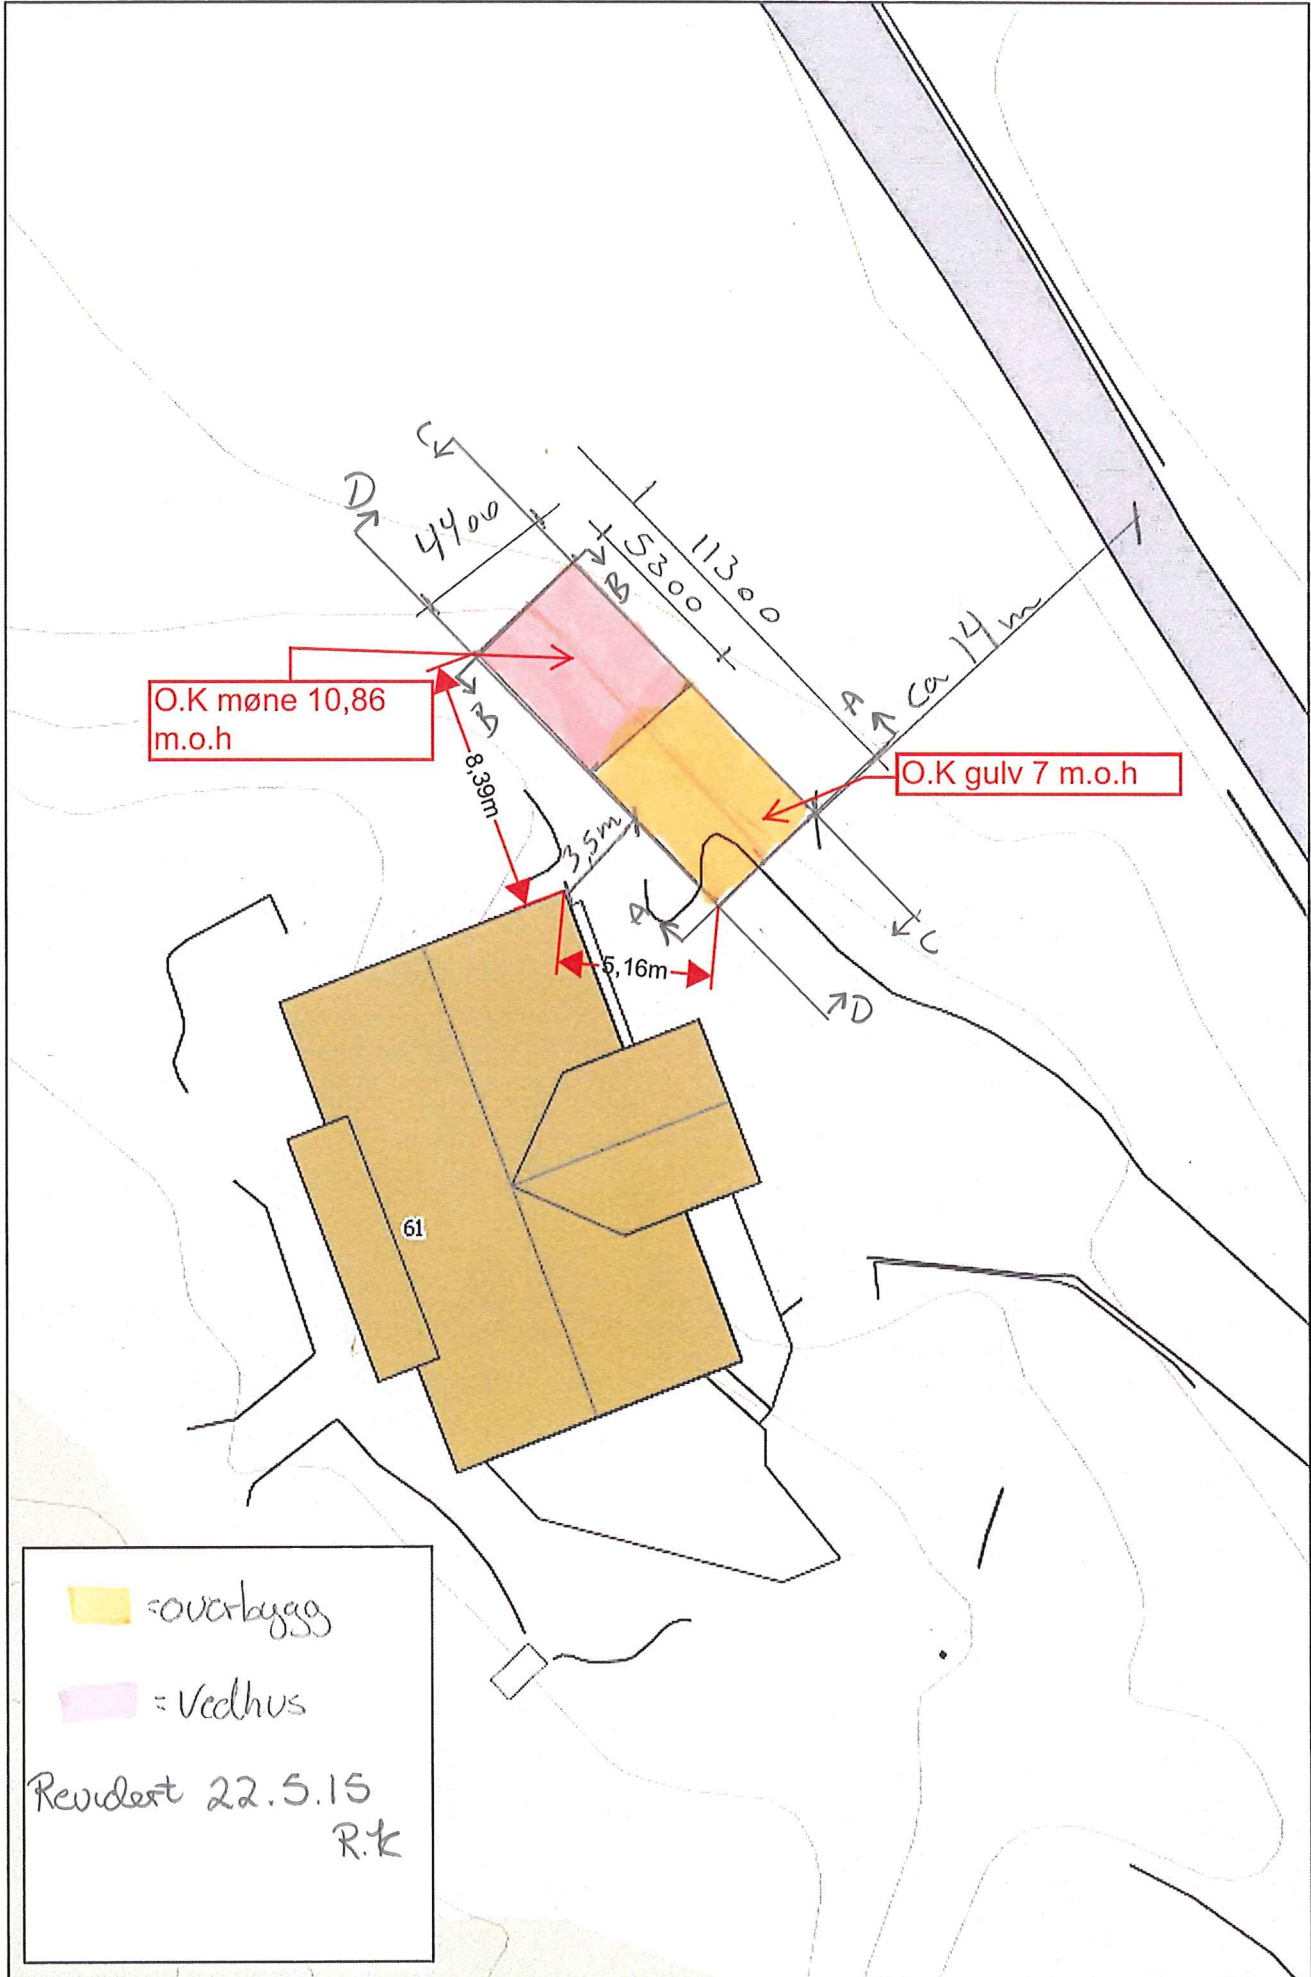


■ = overbygg
■ = Vedhus
Revidert 22.5.15
R.K

Målestokk: 1:250

Snitt situasjonsplan Vedhus m/overbygg 17
 G/Bnr 12/15
 Data 22.5.15
 RAK

12
 11
 10
 9
 8
 7
 6
 5
 4

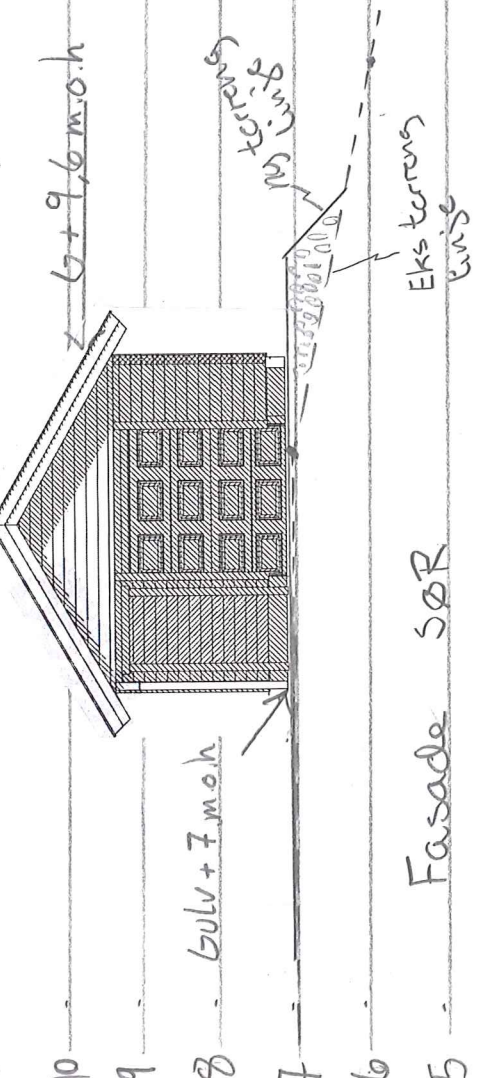

Fasade sør


snitt A-A

17
 11
 10
 9
 8
 7
 6
 5
 4




Fasade Nord

snitt B-B

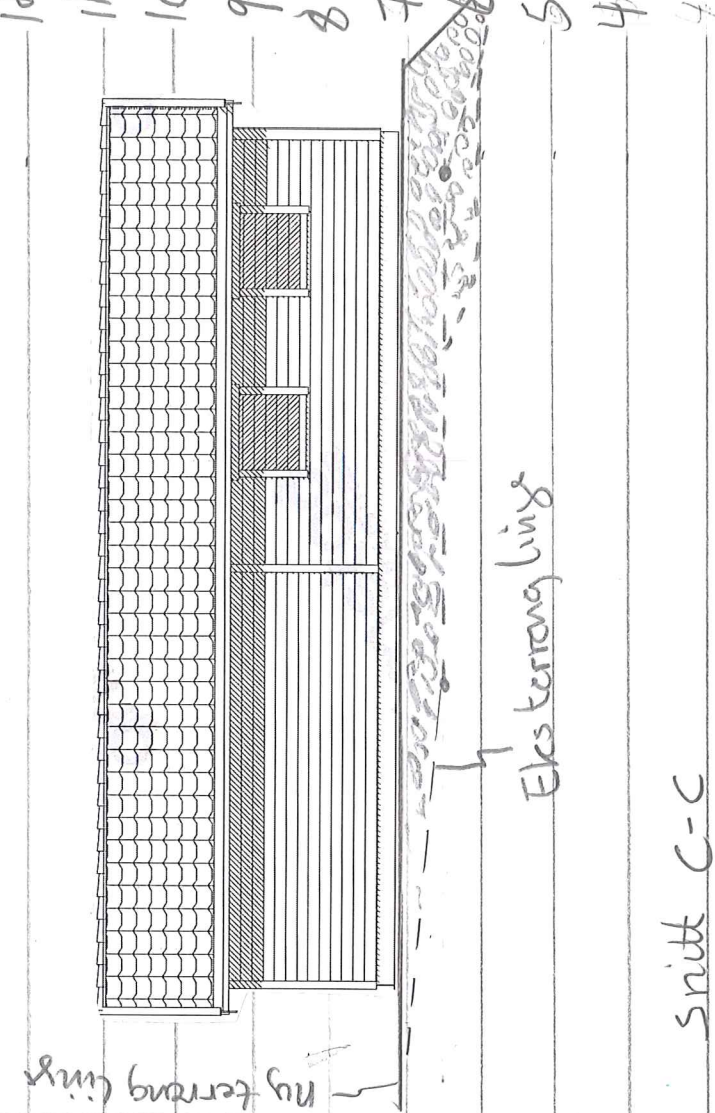

Eks terreng

snitt C-C

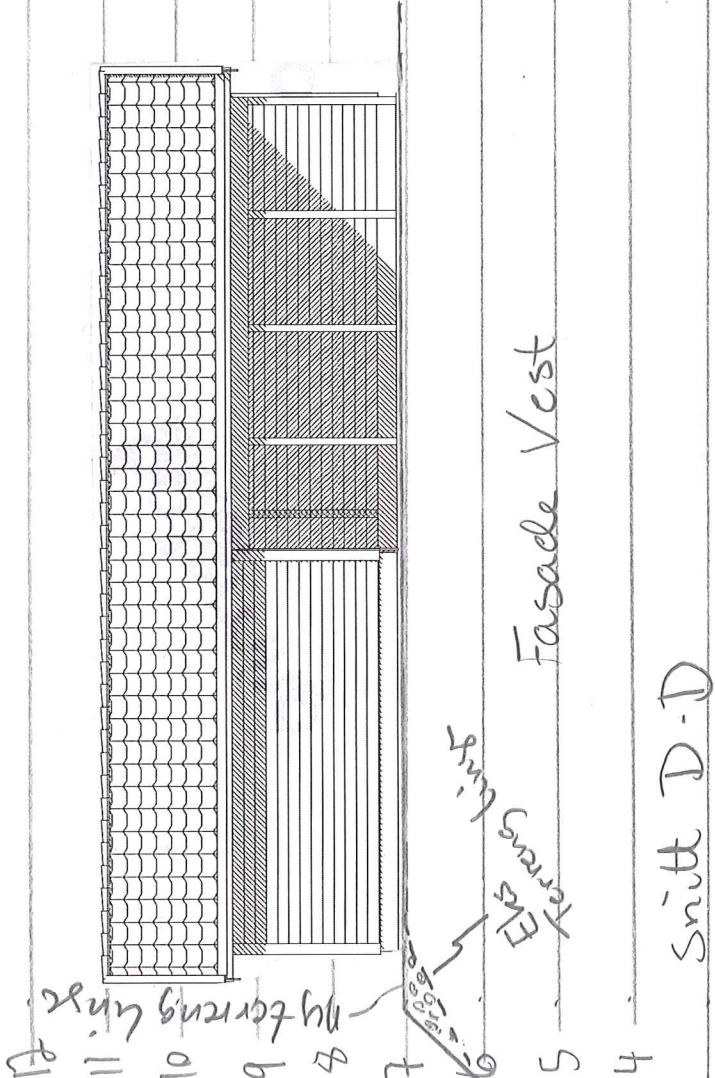

Fasade Vest

snitt D-D