



- Målte Grenser
- - - Registrerte Grenser
- ⊙ Udefinert
- ⊙ Terrengmålt
- ⊙ Konstruert
- ⊙ Bolig

- ⊙ Bustad m/leilighet
- ⊙ Våningshus
- ⊙ Større bustader
- ⊙ Hytte/feriehuis
- ⊙ Garasje/uthus
- ⊙ Industri/lager

⊙ Andre byggs



Lindås kommune
Geodata avdeling

Ortofoto 2009. For grense-opptegning.

Dato: 2015.04.09

Sign: SSO

G.nr. 244, b.nr. 16 m.fl.



Målestokk
1:500


Beliggenhet og høyder må oppfattes som orienterende.



| | | |
|-------------------------------|---|--|
| | Lindås kommune | |
| | Geodata avdeling | |
| | A-Grunnkart WMS. For grense-oppsettning | |
| | G.nr. 244, b.nr. 16 m.fl. | |
| Dato: 2015.04.09 Sign: sso | Skala: 1:500 | |

| | | |
|--|--|------------|
| Målte Grenser Registrerte Grenser Udefinert grenser Terrennmåle grense Konstruert grensepunkt Bolig | Buspad m/leilighet Våningshus Store bustader Hytte/feriehuis Garasje/uthus Industri/lager | Andre bygg |
|--|--|------------|

Beliggenhet og høyder må oppfattes som orienterende.

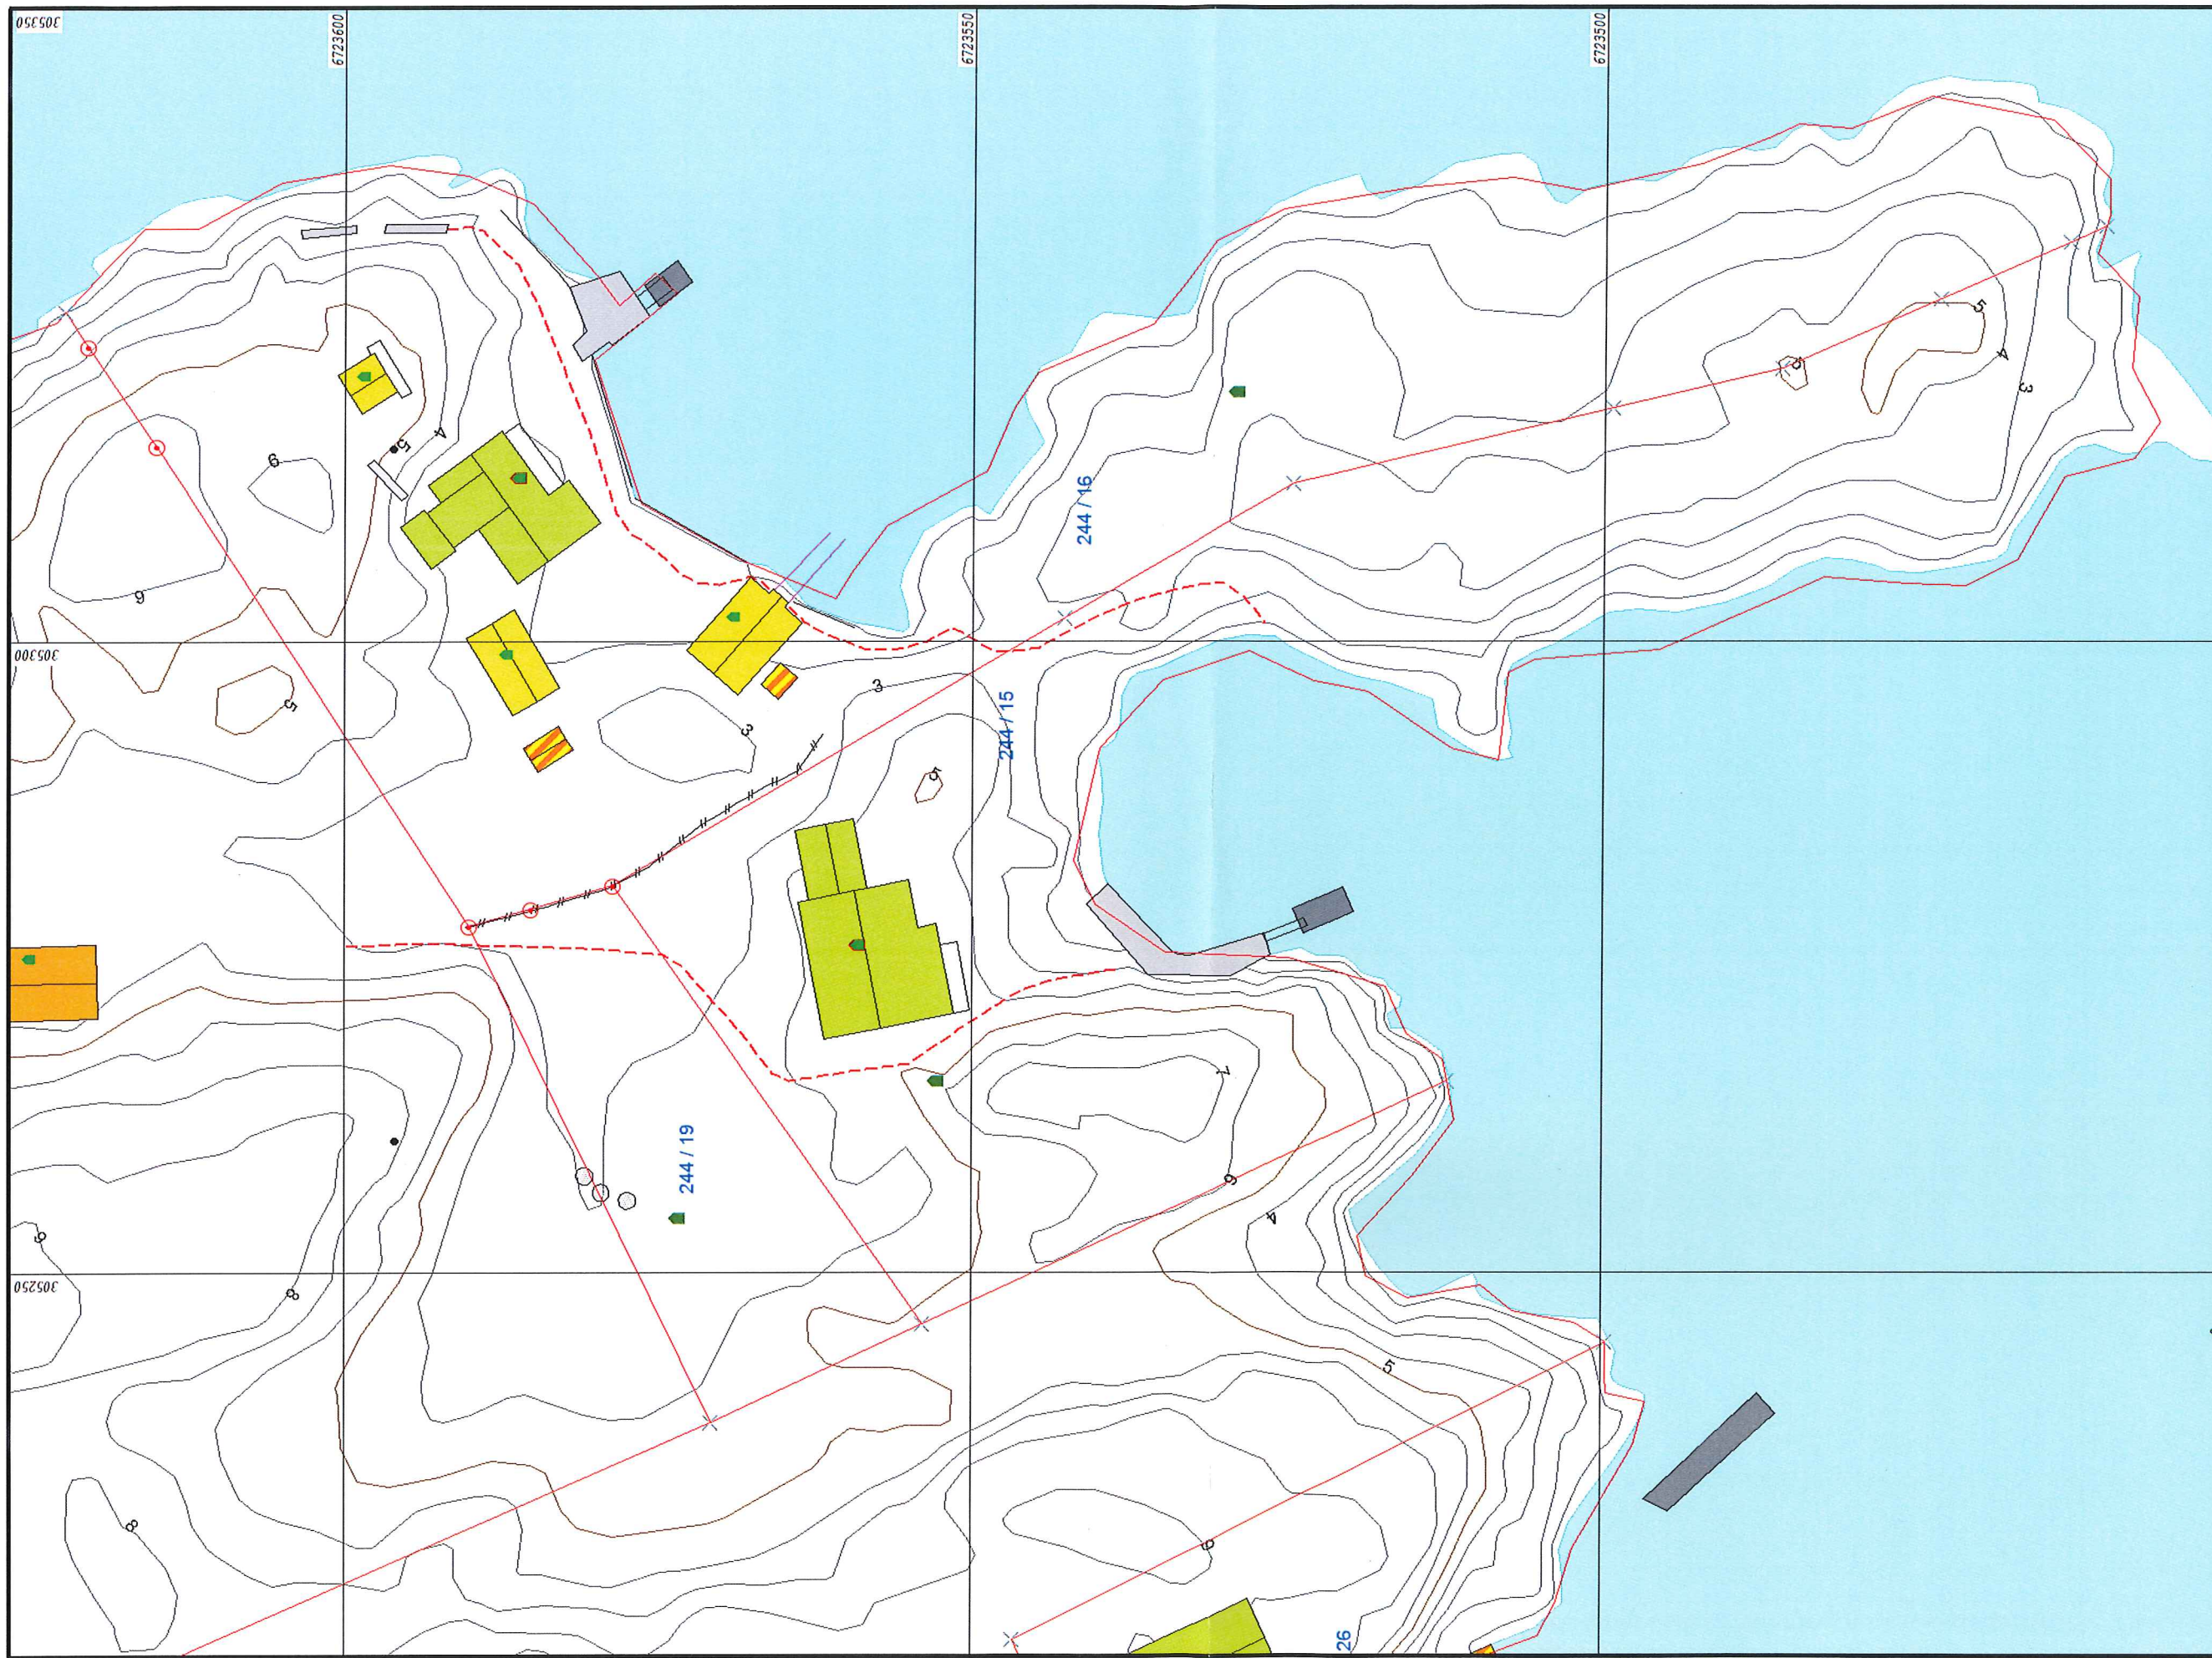

| | | | |
|--|---|-------------------|--|
| <p>Måle Grenser Registrerte Grenser Ude finert grenser Terrengmålte grense Konstruert grensepunkt Bolig</p> | <p>Busnød m/leilighet Våningshus Større busnøder Hytte/feriehus Garasje/uthus Industri/lager</p> | <p>Andre bygg</p> | <p>100m N Skala: 1:500</p> |
| <p>Lindås kommune Geodata avdeling</p> | | | <p>Grunkart 2010. Etter grense-opptelling.</p> |
| <p>Dato: 2015.07.31 Skje: sso</p> | <p>G.nr. 244, b.nr. 16.</p> | | |
| <p>Beliggenhet og høyder må opplyttes som orienterende.</p> | | | |



| | | | |
|---|---|----------------------|---|
|  | Lindås kommune Geodata avdeling | |  Målestokk 1:500 |
| | Ortofoto 2009. Etter grense-oppfølging. | | |
| Dato: 2015.07.31 Sign: SSG | | G.nr. 244, b.nr. 16. | |

- Målte Grenser
 Registrerte Grenser
 Udefinert
 Terrengmålt
 Konstruert
 Bolig
- Bustad m/leilighet
 Våningshus
 Større bustader
 Hytte/feriehuis
 Garasje/uthus
 Industri/lager
- Andre bygg

Beliggenhet og høyder må oppfattes som orienterende.