


PERSONALPLANDELING

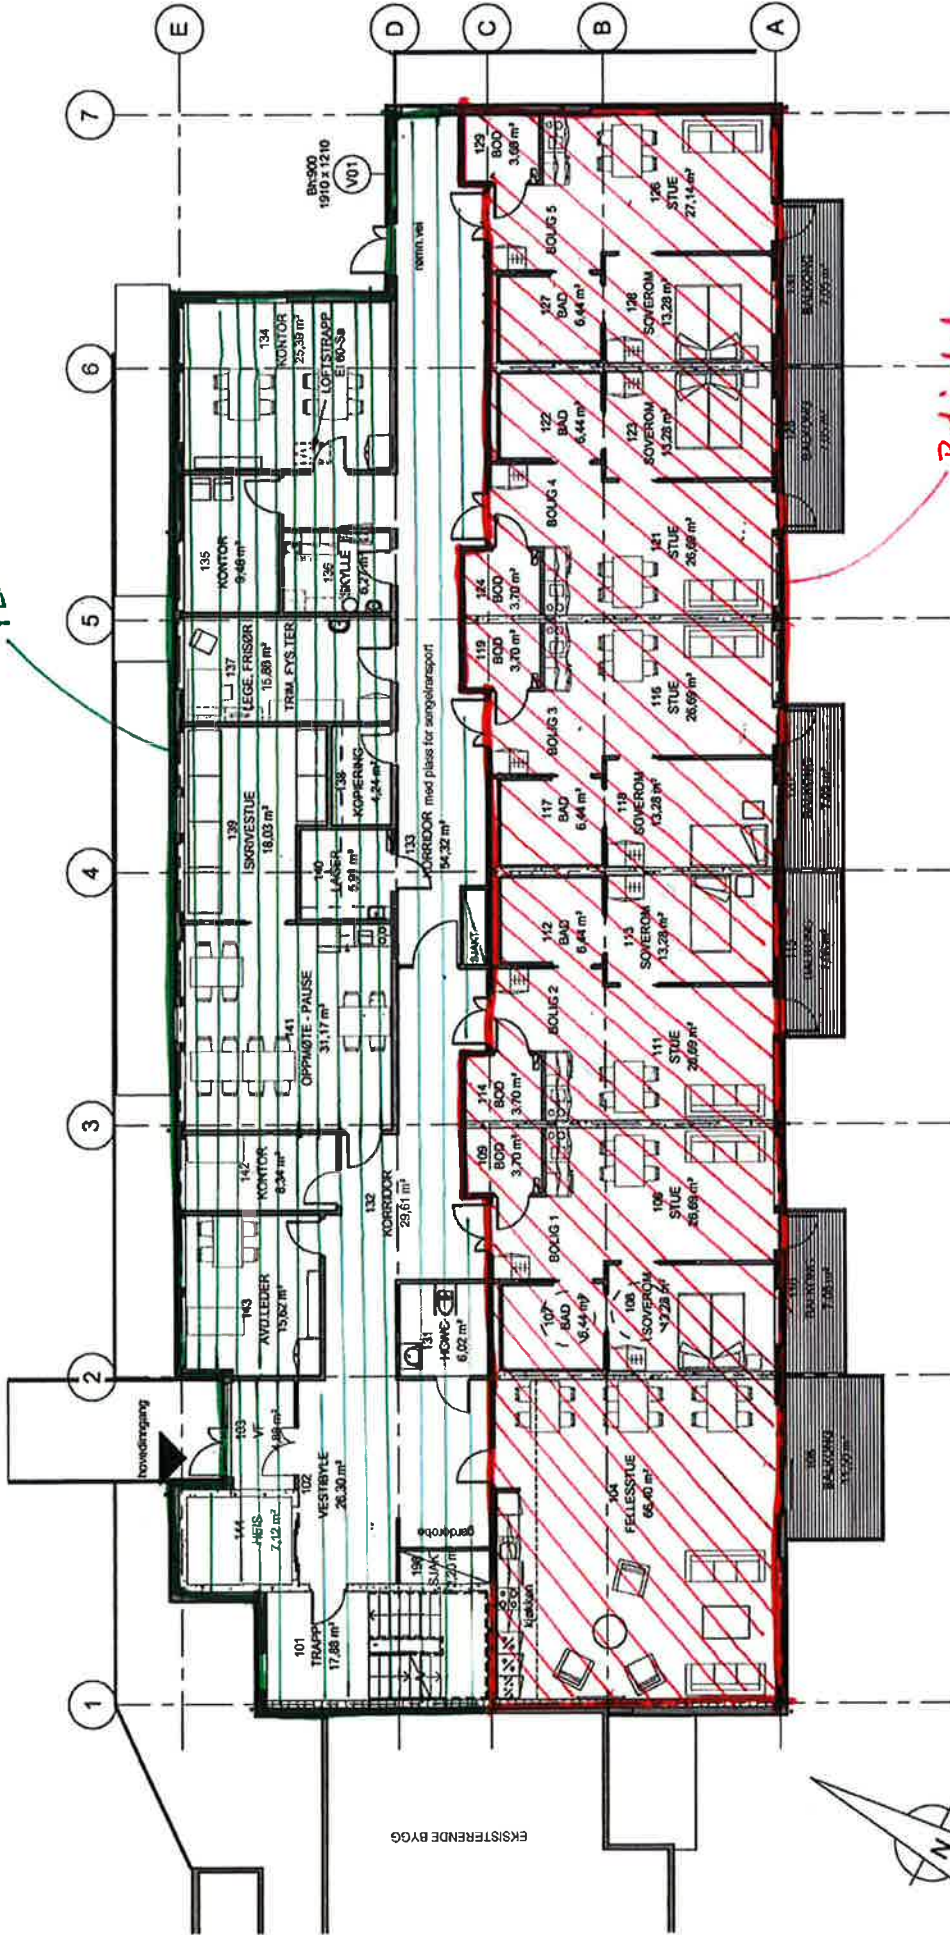

Boligdél

- OVERSIKT FOR AVGRENSNING AV PERSONALDEL OG BEBOERDEL

1. etasje  
1:100

