

Ⓐ området godkjent
 Ⓑ ønske. m. l.
 Ⓒ ønske eller planering. 4/8-2015

| | |
|------------------------|-----------------|
| — Målte Grenser | Større bustader |
| - Registrerte Grenser | Hytte/feriehuis |
| Udefinert grenser | Garasje/uthus |
| Terrengmålte grense | Industri/lager |
| Konstruert grensepunkt | Andre bygg |
| Bolig | |
| Bustad m/leilighet | |
| Våningshus | |

Beliggenhet og høyder må oppfattes som orienterende.




Lindås kommune
 Geodata avdeling
 Endring byggplassering

Dato: 2015.08.04
 Sign: liei *[Signature]*

Gnr 81 bnr 39



Målestokk
 1:100

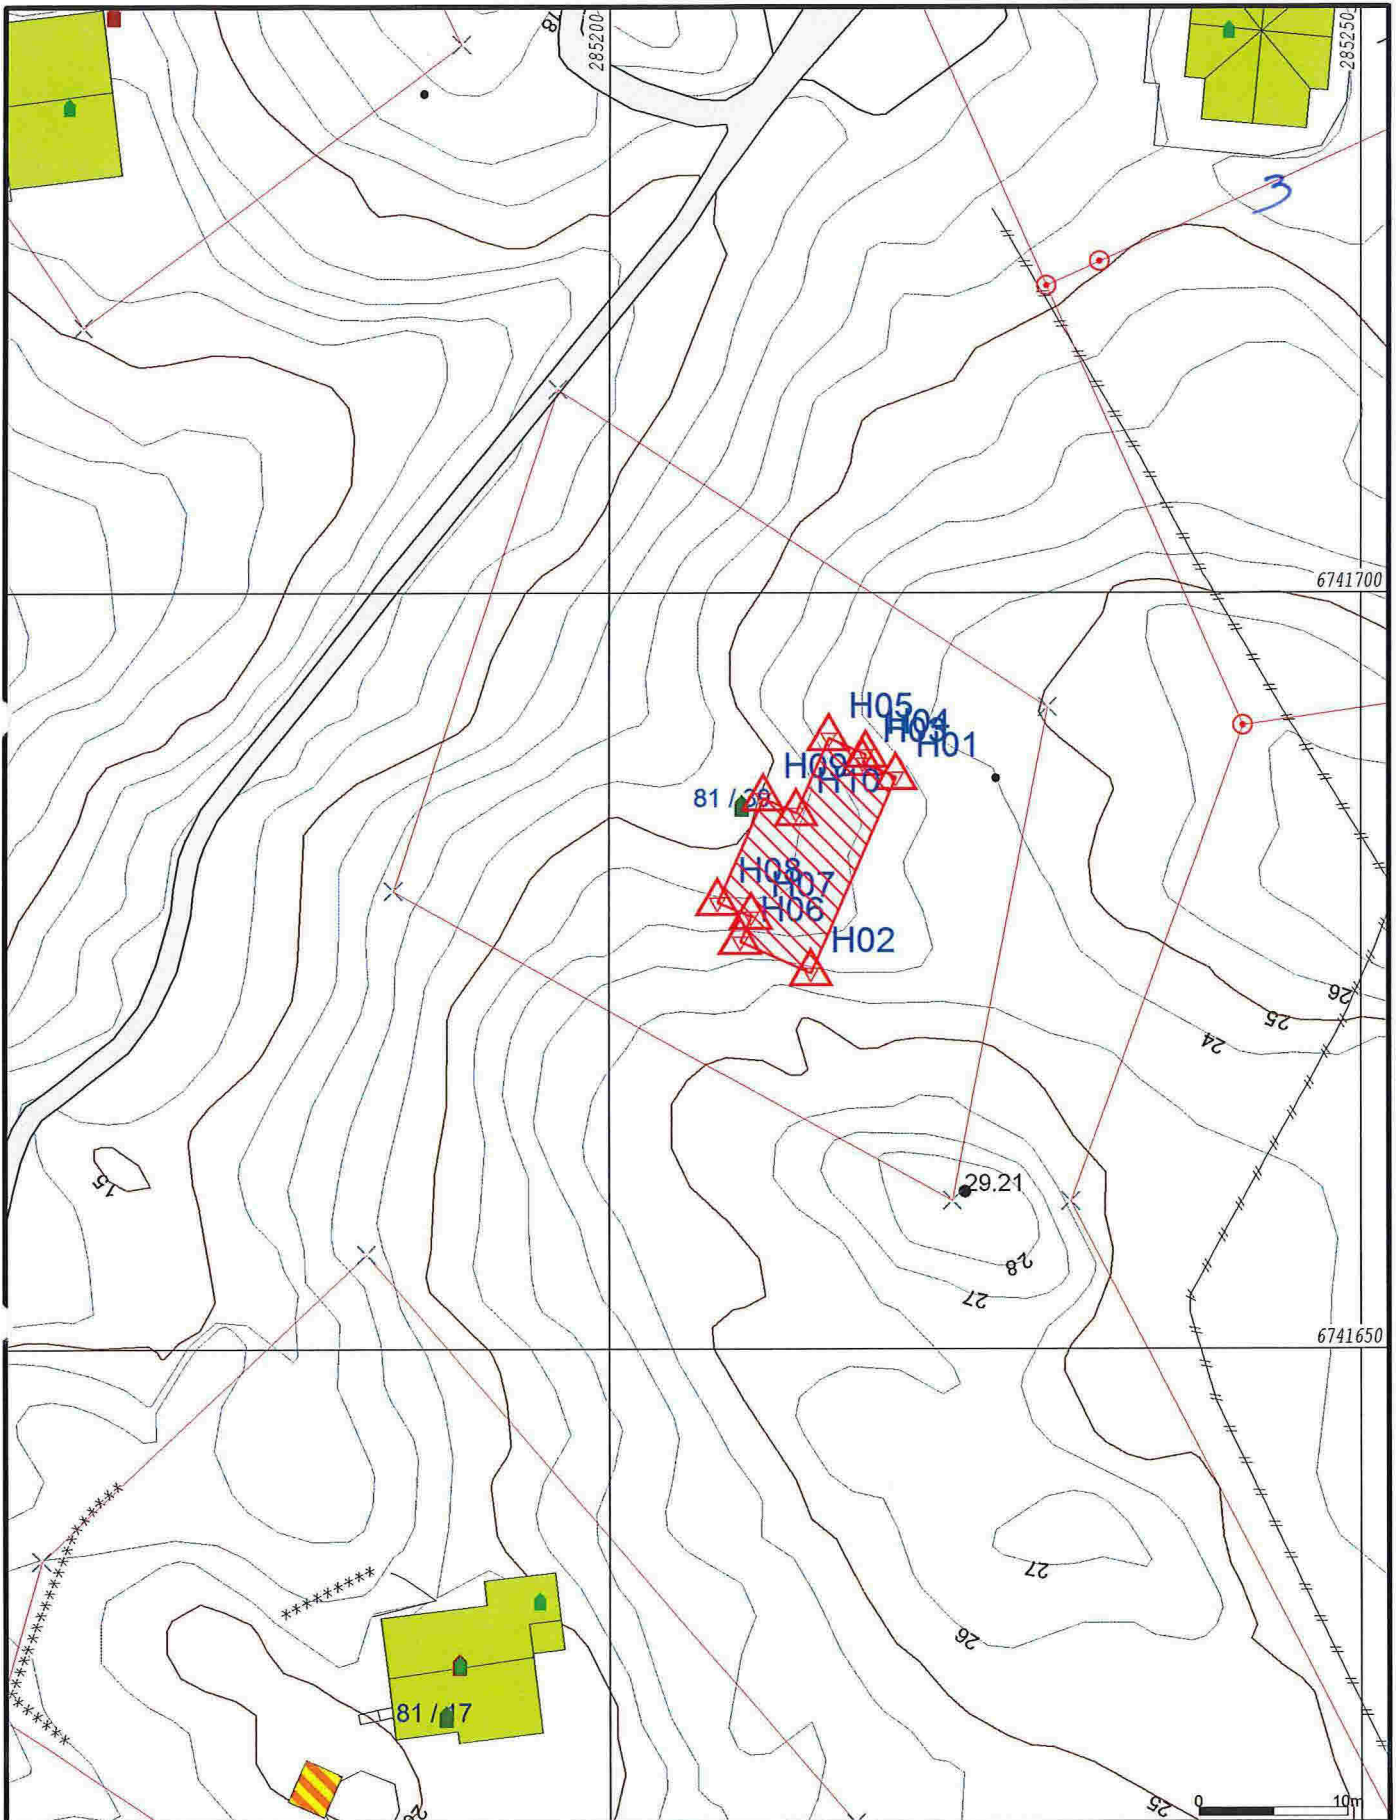


- Målte Grenser
- Registrerte Grenser
- ⋈ Udefinert grenser
- ⋈ Terrengmålte grense
- ⋈ Konstruert grensepunkt
- Bolig
- Bustad m/teilighet
- Våningshus
- Storre bustader
- Hytte/feriehus
- Garasje/uthus
- Industri/lager
- Andre bygg

Beliggenhet og høyder må oppfattes som orienterende.



Lindås kommune
Geodata avdeling

Endeleg plassering av nybygg

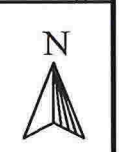

Dato: 2015.06.05
Sign: liei

Gnr 81 bnr 39

Målestokk
1:500