

- Målte Grenser
- Registrerte Grenser
- ⋈ Udefinert grenser
- ⋈ Terrengmålte grense
- ⋈ Konstruert grensepunkt
- Bolig
- Bustad m/leilighet
- Våningshus
- Storre bustader
- Hytte/feriehus
- Garasje/uthus
- Industri/lager
- Andre bygg

Beliggenhet og høyder må oppfattes som orienterende.




Lindås kommune
Geodata avdeling

Dato: 2015.06.11
Sign: liei

Gnr 196 bnr 155



Målestokk
1:500

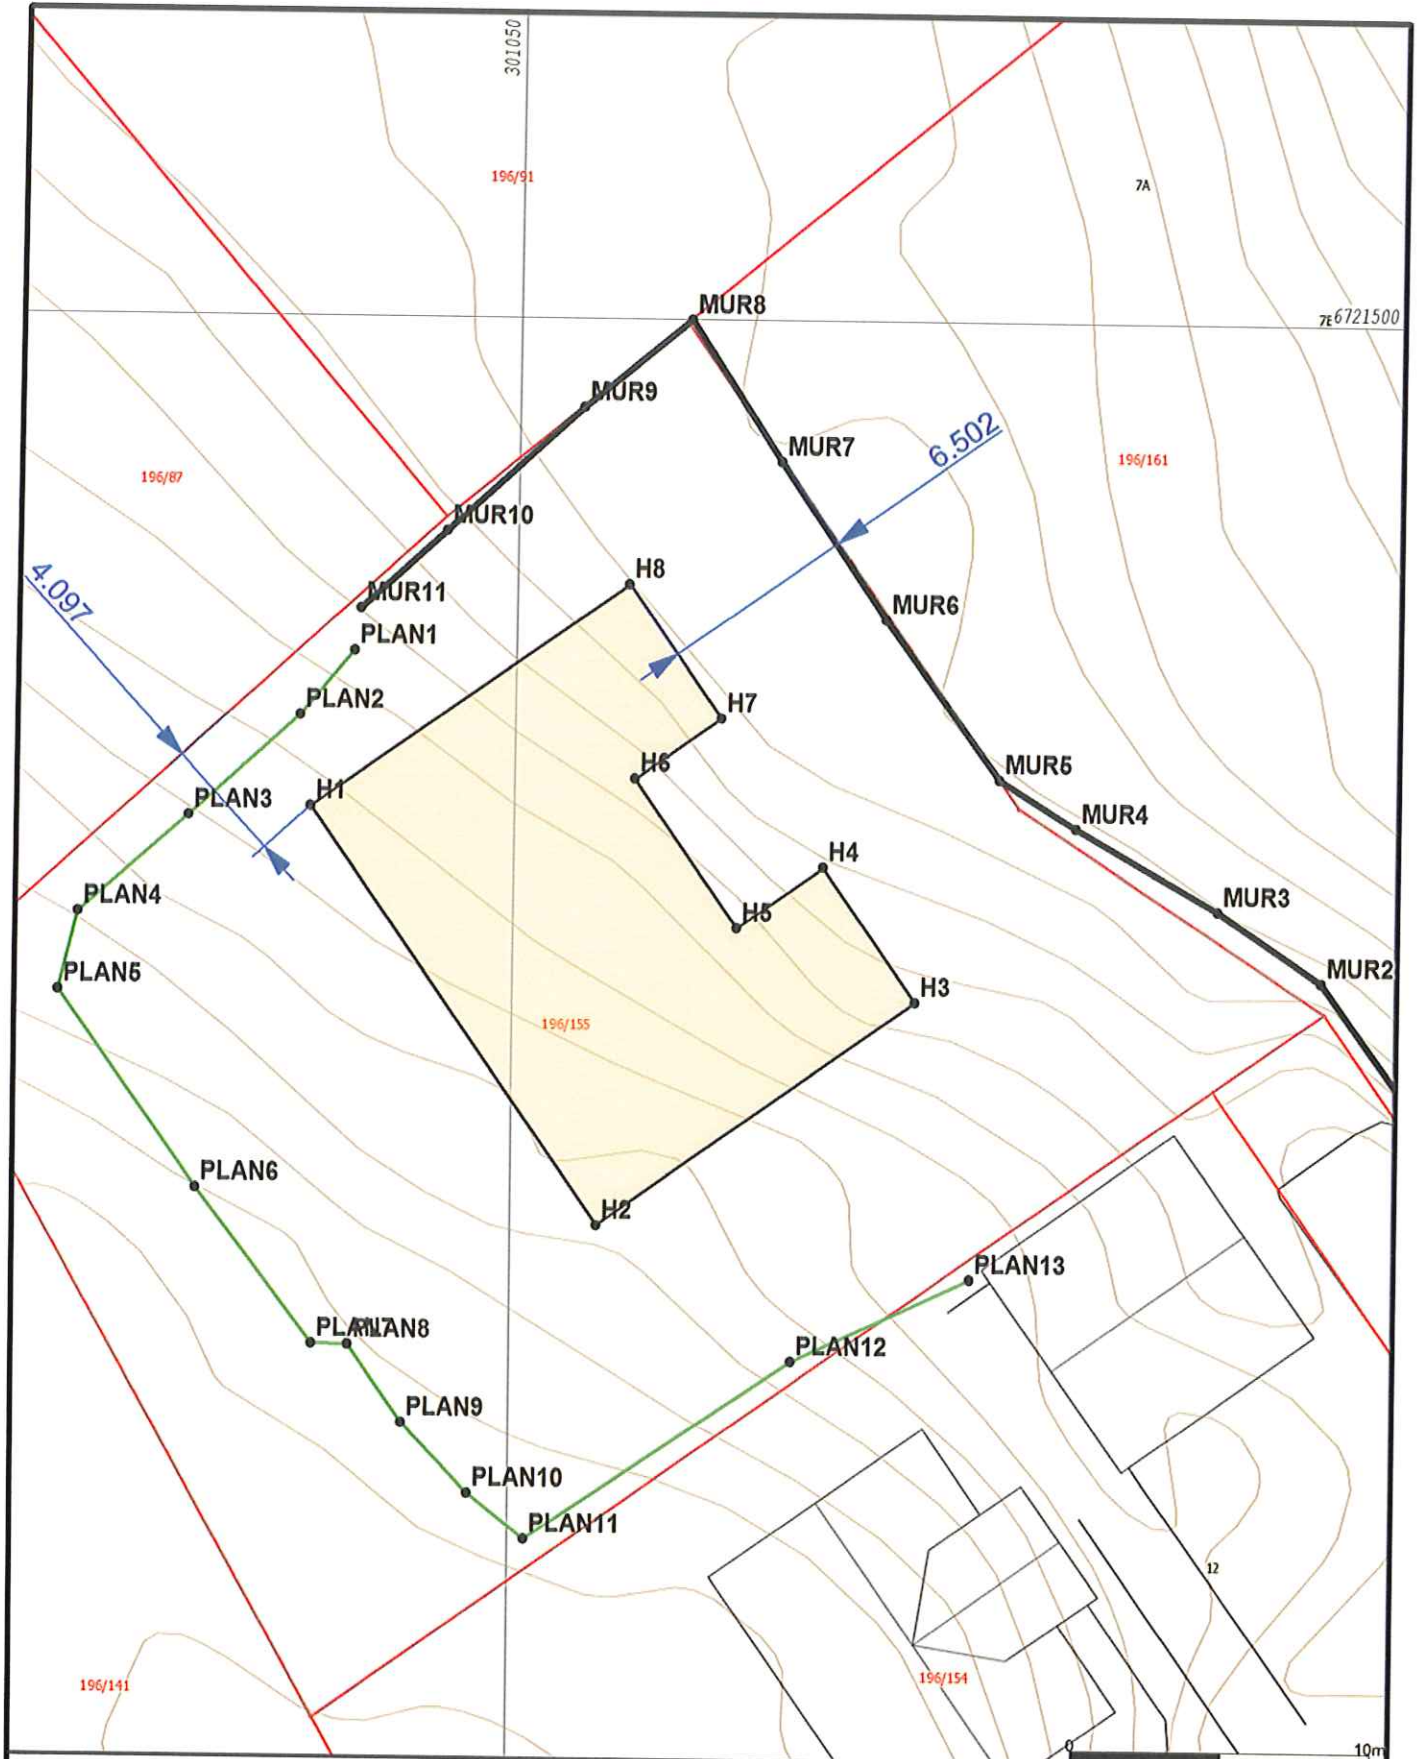

Vest Oppmåling AS
 5281 Valestrandsfossen
 helge@vestoppmaaling.no



Dato: 2015.07.02
 Sign: helg

Innmålt mur og fot skjæring

Målestokk
 1:250

Adresse: Hauge, 5281 Valestrandsfossen

Tlf: 905 12 583 Mobil: 905 12 583 Fax: 56392586

Utstikking av hushjørner.
Innmåling av planert område

PunktID	N-koord.	Ø-koord.	Høyde	PunktID	N-koord.	Ø-koord.	Høyde
Hushjørner				Innmålt fot skjæring / planering			
H1	6721483,75	301043,20	40,08	PLAN1	6721488,90	301044,60	39,92
H2	6721470,01	301052,88	40,04	PLAN2	6721486,76	301042,83	40,12
H3	6721477,46	301063,42	40,07	PLAN3	6721483,41	301039,17	40,25
H4	6721481,88	301060,32	40,08	PLAN4	6721480,20	301035,51	40,33
H5	6721479,86	301057,46	40,09	PLAN5	6721477,62	301034,89	40,37
H6	6721484,77	301054,00	40,08	PLAN6	6721471,11	301039,52	39,91
H7	6721486,78	301056,86	40,15	PLAN7	6721465,99	301043,42	40,03
H8	6721491,19	301053,74	40,21	PLAN8	6721465,98	301044,62	40,24
Innmålt, topp mur				PLAN9	6721463,41	301046,43	40,14
MUR1	6721474,01	301080,00	40,14	PLAN10	6721461,11	301048,64	40,05
MUR2	6721478,24	301076,93	40,13	PLAN11	6721459,60	301050,55	40,41
MUR3	6721480,58	301073,47	40,22	PLAN12	6721465,56	301059,40	40,14
MUR4	6721483,28	301068,71	40,23	PLAN13	6721468,33	301065,35	40,49
MUR5	6721484,86	301066,17	40,25				
MUR6	6721490,10	301062,30	40,29				
MUR7	6721495,30	301058,76	40,27				
MUR8	6721499,97	301055,71	40,28				
MUR9	6721497,04	301052,14	40,35				
MUR10	6721492,91	301047,63	40,37				
MUR11	6721490,31	301044,80	40,15				

Målearbeidet er utført med GPS RTK Leica system 1200
Høydesystem: NN1954.