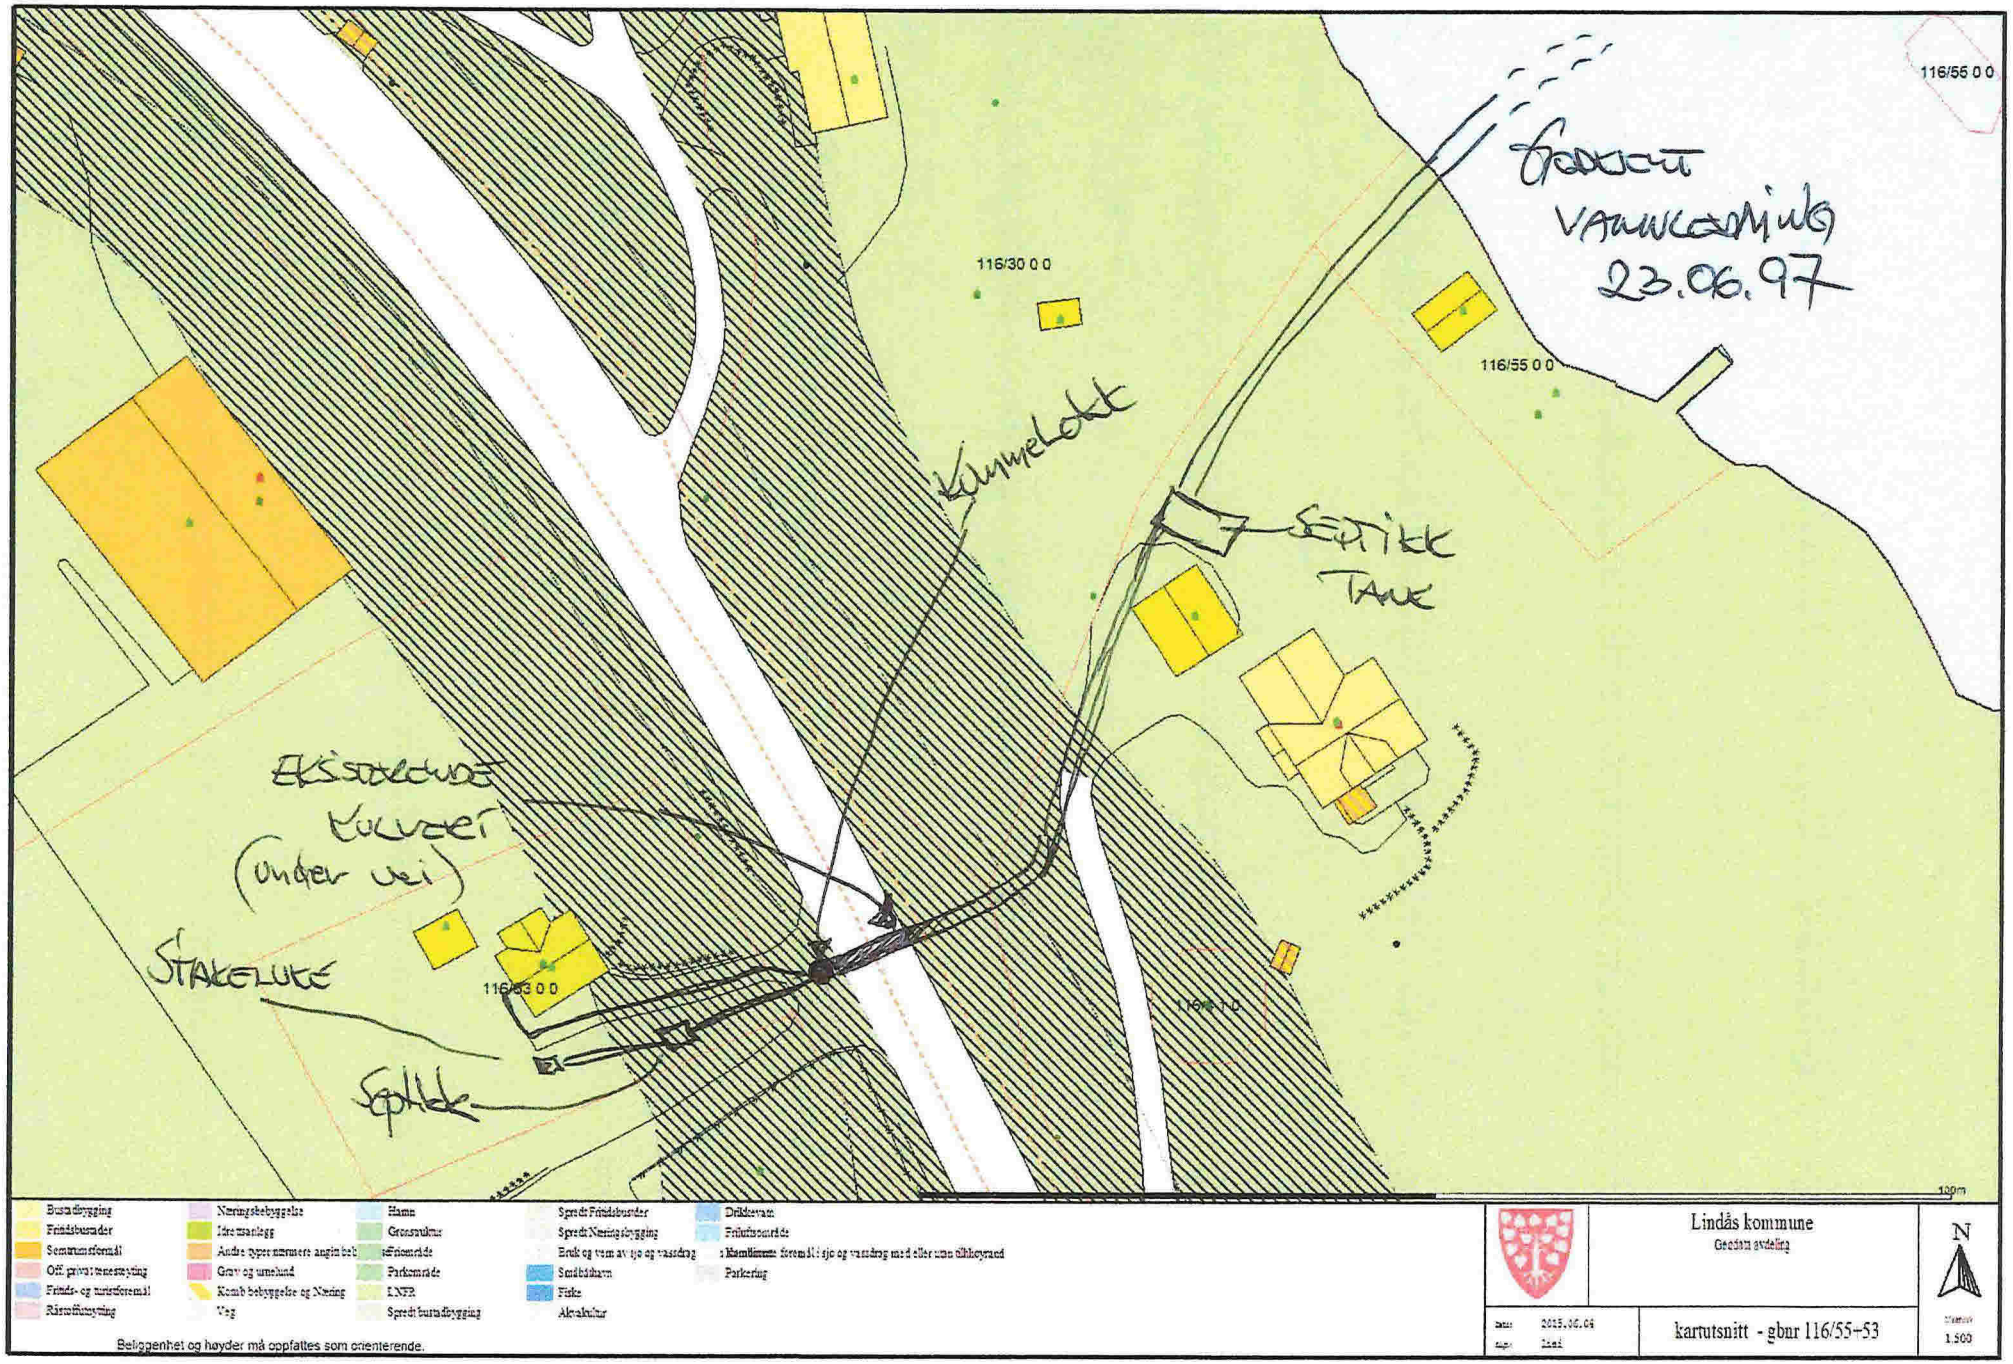
116/55 0 0
Godkjent
VANNLEDNING
23.06.97
116/30 0 0
116/55 0 0
Kummelokk
SEPTIK
TANK
KULVERT
(under vei)
STAKELUKE
116/53 0 0
116/1 1 0
Sepkk
10m
Bustadbygging
Fritidsbustader
Sentrumsformål
Off. privat tenesteyting
Fritids- og turistformål
Råstoffutvinning
Næringsbebyggelse
Idrettsanlegg
Andre typer nærmere angitt bebyggelse
Grav og urnelund
Konsentrert bebyggelse og Næring
Veg
Hamn
Grøntstruktur
Friområde
Parkområde
LNFR
Spredt bustadbygging
Spredt Fritidsbustader
Spredt Næringsbygging
Bruk og vern av sjø og vassdrag
Småbåthamn
Fiske
Akvakultur
Drikkevann
Friluftsområde
Parkering
Beliggenhet og høyder må oppfattes som orienterende.
Lindås kommune
Geodata avdeling
N
Dato 2015.06.04
Sign Ikal
kartutsnitt - gbnr 116/55+53
Målestokk 1:500