

**Lindås kommune**

Eining for teknisk drift

Ferdigmelding

Skjemaet skal nyttast ved arbeider som berører tilknytning til kommunale vass og avlaupsleidningar

Det skal sendast til Lindås kommune Teknisk drift Avd. for vatn og avlaup, så snart anlegget er ferdig

Gjeld byggjearbeid på følgjande eigedom:

Gnr/bnr 195/191	Adresse StorneseA
--------------------	----------------------

Utførande røyrleggjar:

Føretaksnamn: Hjelmås VVS as
--

Adresse: Leknesvegen 183, 5915 Hjelmås	Tlf: 56354050
--	-------------------------


Målsetting /beskriving av utført arbeid:

1. Utvendig stengeventil, tilkoplingsstad, kummer m.v. skal visast og målsettes nøyaktig, røyrdimensjonar skal førast på, også for offentlege leidningar
2. Godkjent føretak skal sørge for at det føreligg situasjonsplan som viser privat vass og avlaupsanlegg, slik det er bygd. Skal leverast med ferdigmelding til kommunen for arkivering.
3. Sjå spesielt KS. Tekniske bestemmelser Pkt. 2.5.1 og KS Administrative bestemmelser Pkt. 2.1

Underskrift av utførande røyrleggjar.

29/7.15

Beder Hagesæder

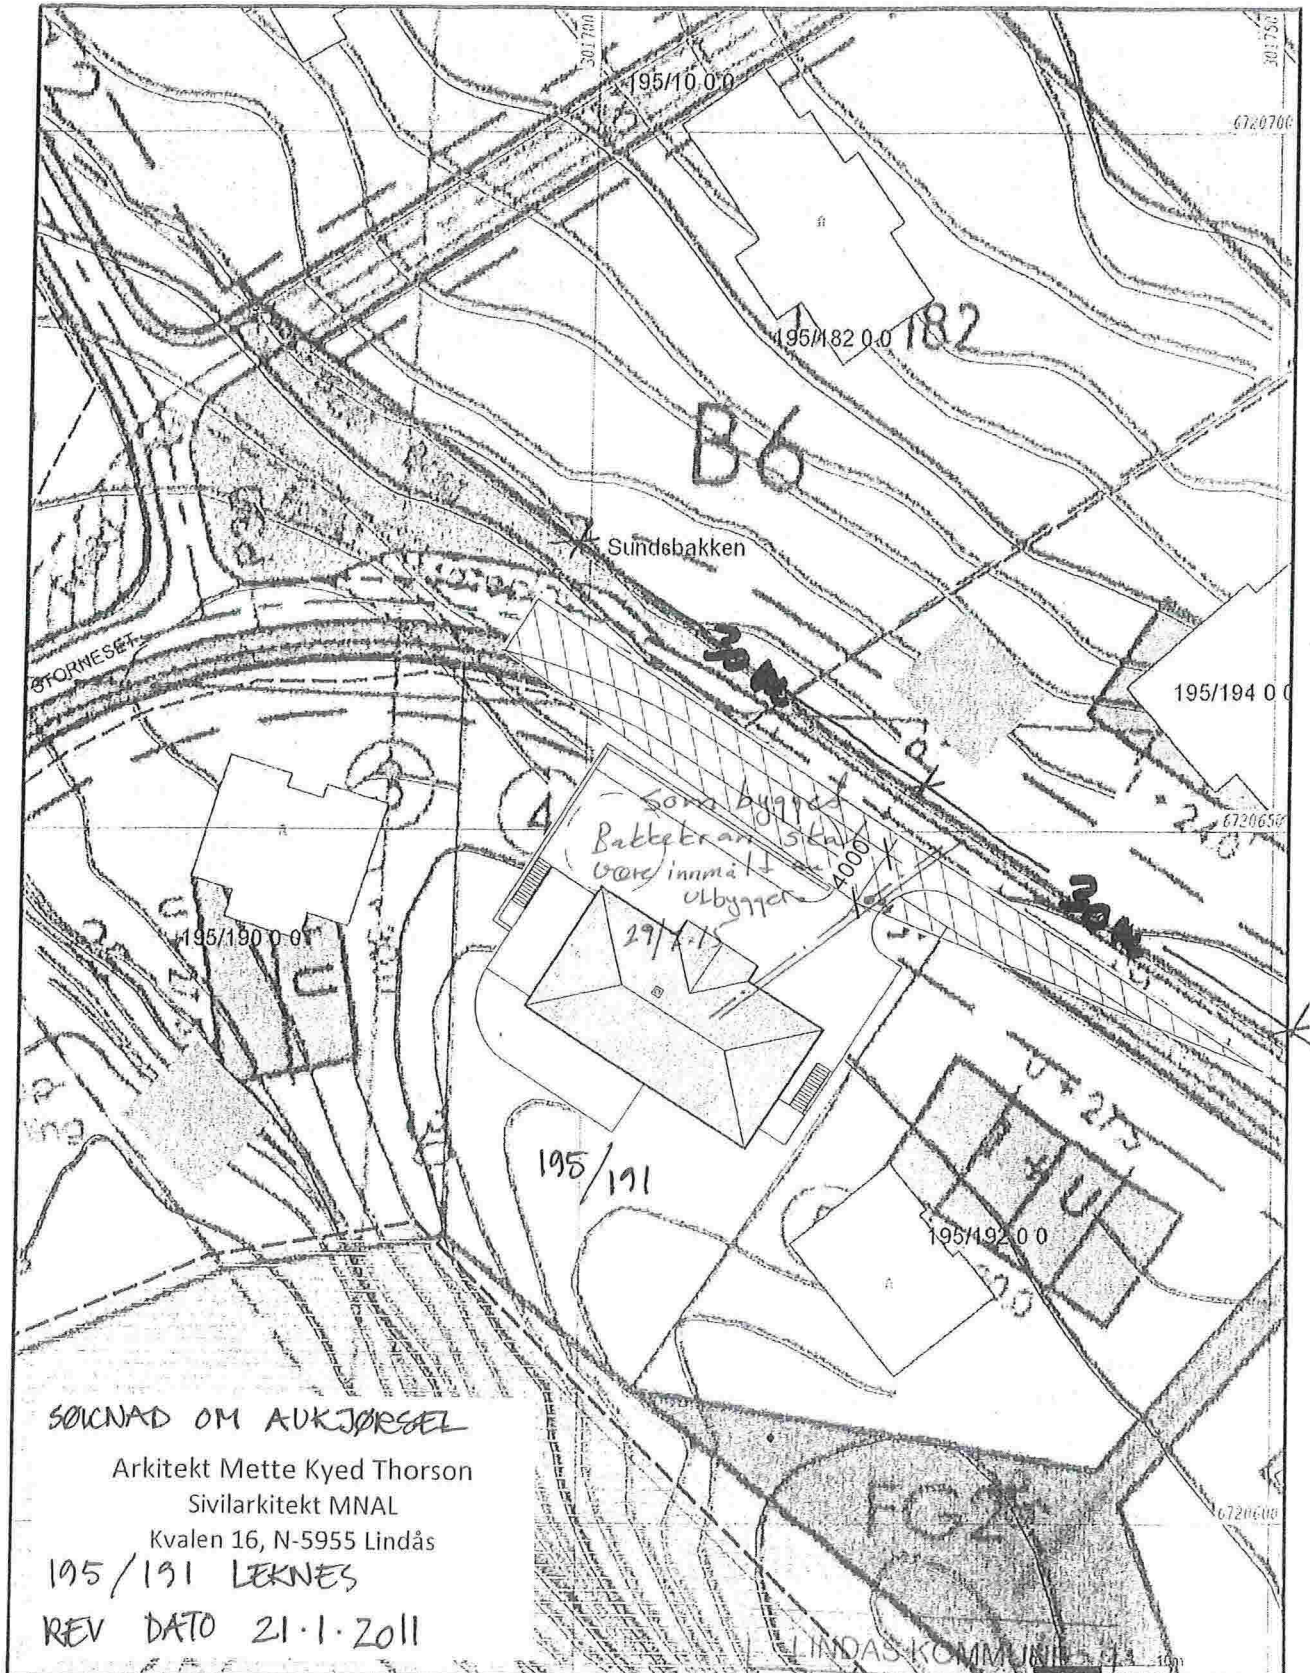

SØKNAD OM AVKJØPSEL

Arkitekt Mette Kyed Thorson
Sivilarkitekt MNAL

Kvalen 16, N-5955 Lindås

195/191 LEKNES

REV DATO 21.1.2011

- Målte grenser
- Reguleringsgrenser
- Utleveringsgrenser
- 1 Føringstilleggsplan
- Konstruksjonsgrenser
- Blått
- Driftstiln ledighet
- Våningsdekk
- Storste forstader
- Hytte forstader
- Gass og vann
- Innbygnings
- Andre bygge

P.H. 25/2.11

Beliggenhet og høyder må oppfattes som orienterende.

	195/191	powel ASA	
	Gemini		
21.05.2011			
2010.05.27 885	2011/31 G.nr. 195/191	195/191 195/191	1:500