



Lindås kommune
Eining for teknisk drift

Ferdigmelding

Skjemaet skal nyttast ved arbeider som berører tilknyting til kommunale vass og avlaupsleidningar
Det skal sendast til Lindås kommune Teknisk drift Avd. for vatn og avlaup, så snart anlegget er ferdig
Gjeld byggjearbeid på følgjande eigedom:

Gnr/bnr 157/14	Adresse Otterås SEIM
--------------------------	--------------------------------

Utførande røyrleggjar:

Føretaksnamn: Hjelmås VVS as
--


Adresse: Leknesvegen 183, 5915 Hjelmås	Tlf: 56354050
--	-------------------------

- Målsetting /beskriving av utført arbeid:
- 1. Utvendig stengeventil, tilkoplingsstad, kummer m.v. skal visast og målsettes nøyaktig, røyrdimensjonar skal førast på, også for offentlege leidningar
 - 2. Godkjent føretak skal sørge for at det føreligg situasjonsplan som viser privat vass og avlaupsanlegg, slik det er bygd. Skal leverast med ferdigmelding til kommunen for arkivering.
 - 3. Sjå spesielt KS. Tekniske bestemmelser Pkt. 2.5.1 og KS Administrative bestemmelser Pkt. 2.1

Underskrift av utførande røyrleggjar.

29/7.15 *Peder Hagerøder*

(D-1)

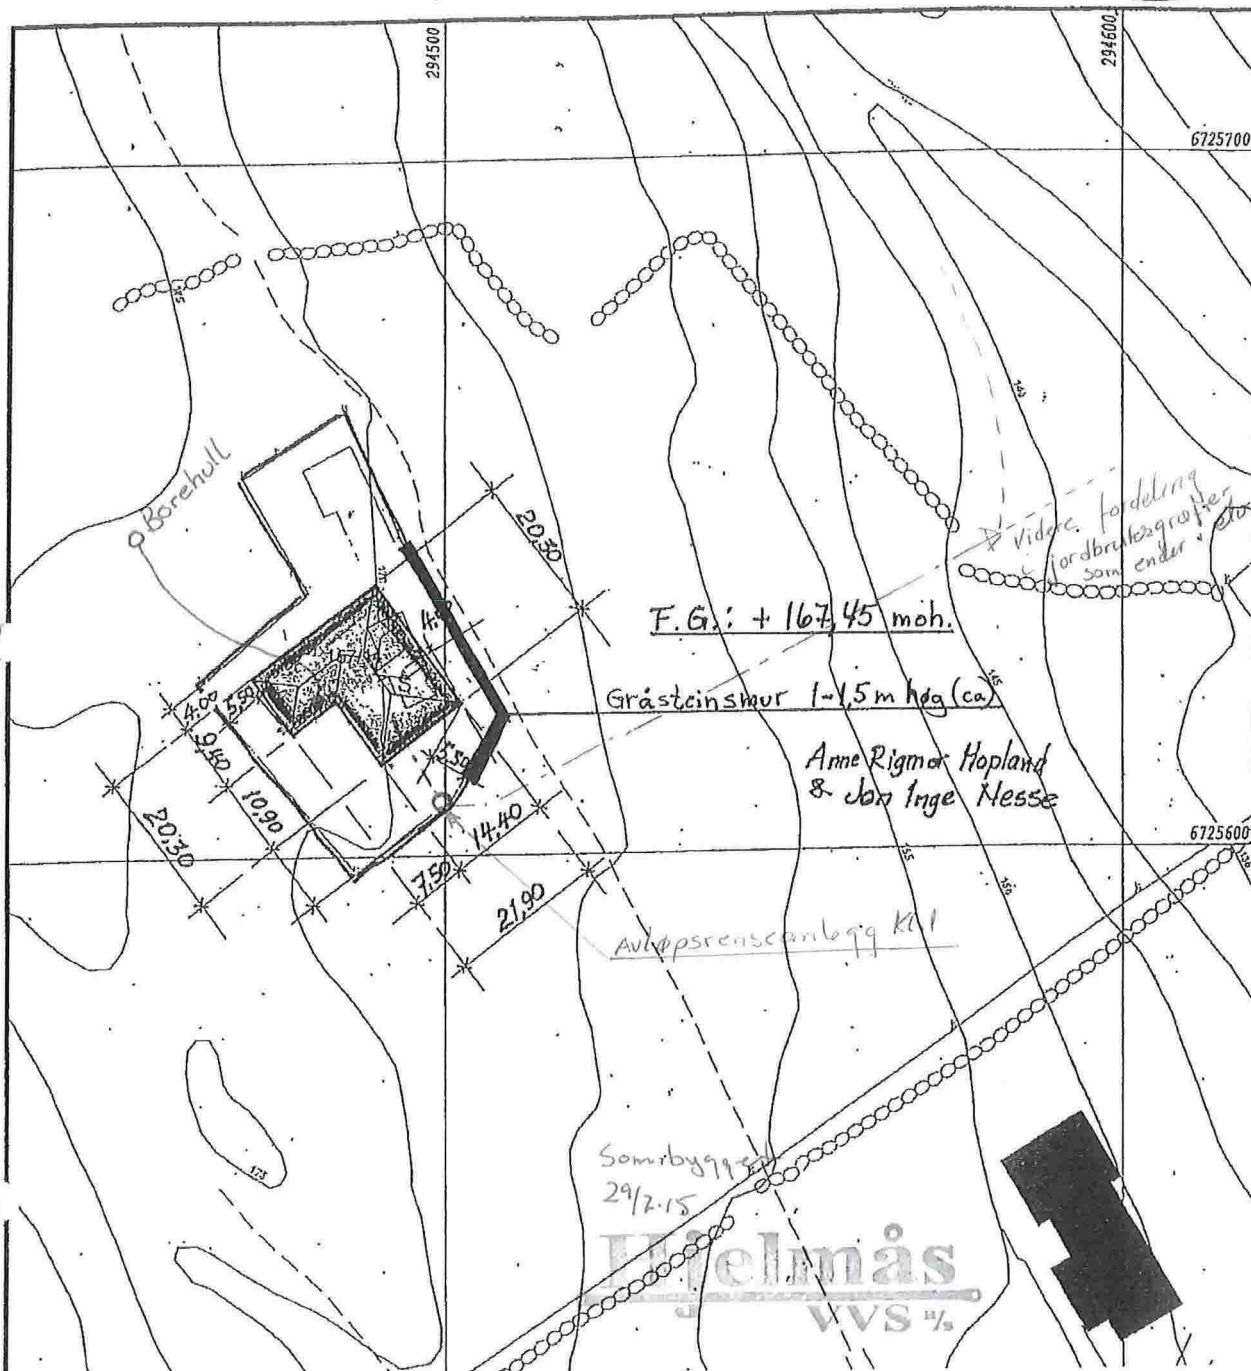

TILTAKSHVER:	TEGN, INNHOLD:	TEGN, NR:
Anne Rigmor Hopland og Jon Inge Nesse	Revidert Situasjonsplan	D1
BYGGEPLASS:	Målestokk:	PROSJEKT NR:
Otterås, 5912 Seim	1:1000	100
G.nr/B.nr:	DATO:	TEGN:
157 / 14	17.01.2012	OH
KOMMUNE:	REV:	Kålås & Sonnerud BYGGEVAREHANDEL
Lindås	21.03.2012	

- Miljø Grenser
- Registrerte Grenser
- ~ Udefinerte grenser
- ≡ Terengmålige grense
- » Korstrent grensepunkt
- Bolig
- Buset tilgjengelighet
- Våningshus
- Større bustader
- Hytteferiehuse
- Garasjehus
- Industri/lager
- Andre bygg

Beliggenhet og høyder må oppfattes som orienterende.



Grunnkart.

Lindås kommune
Geodata avdeling



Målestokk
1:1000

Dato: 2009.07.22
Sign: sso

G.nr. 157, b.nr. 14.