

14/6651

KOP1

EIGENKONTROLL AV SANITÆRINSTALLASJONER

Skjemaet skal fyllast ut av utførande røyrleggjar og skal sendast Lindås kommune for arkivering saman med godkjent søknad om tilknyting.

BYGGJEPLASS: *Etnes* GNR.: *239* BNR.: *37* TOMT NR.:

Eigar av sanitæranlegget: *Marit Braaten* Adresse: *Oddevollveien 9 3400 Lier*

Prøven gjeld:	Prøvetrykk:	Dato og sign. av røyrll.:
Utv. vassleidning	<i>90</i> mvs. i <i>40</i> min.	<i>P.Hg</i> <i>31/10.13</i>
Utv. spillvassleidn.	<i>1.1</i> mvs. i <i>2</i> min.	<i>P.Hg</i> <i>31/10.13</i>
Bunnleidning:	mvs. i min.
Innv. spillvassleidn.	mvs. i min.
Innv. vassleidn.	mvs. i min.
.....	mvs. i min.
.....	mvs. i min.


Teknisk etat skal varslast for kontroll før tildekking. Prøvetrykk for spillvassleidning er 1.1 m.v.s. Prøvetrykk for vassleidning er 50% over driftstrykk.

Anlegget teke i bruk/overlevert den: *20.12.13*
Merknader:

Utførande røyrleggjar stadfestar at sanitæranlegg er utført i samsvar med "Normalreglementet" (tidlegare NKF-Norm-8).

Peder Hagesæter

Stempel/sign. røyrleggjarfirma

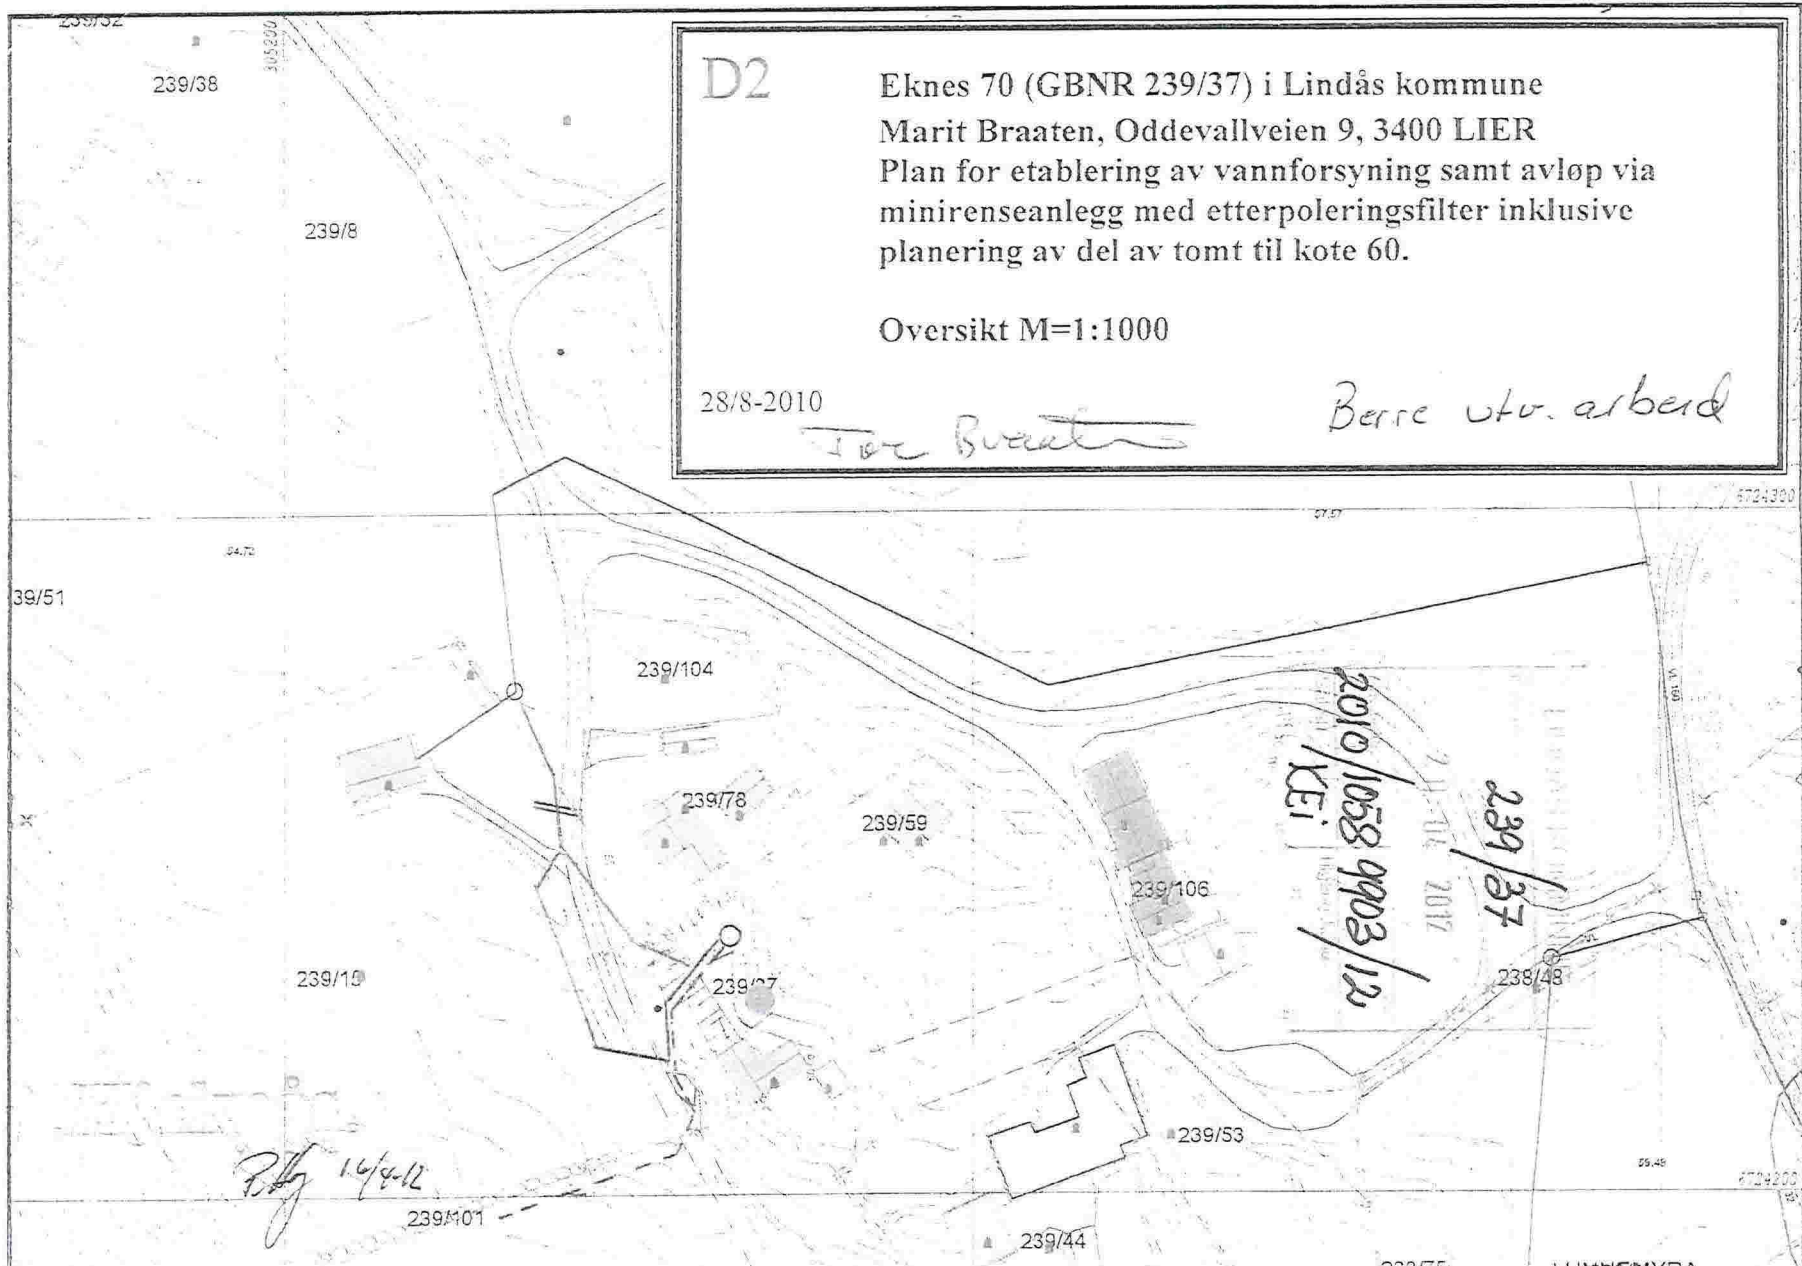

D2

Eknes 70 (GBNR 239/37) i Lindås kommune
Marit Braaten, Oddevallveien 9, 3400 LIER
Plan for etablering av vannforsyning samt avløp via
minirenseanlegg med etterpoleringsfilter inklusive
planering av del av tomt til kote 60.

Oversikt M=1:1000

28/8-2010

For Braaten

Berre utv. arbeid

*2010/1058 9903/12
KEI*

239/37

P. By 14/4-12