



Lindås kommune
Eining for teknisk drift

Ferdigmelding

Skjemaet skal nyttast ved arbeider som berører tilknytning til kommunale vass og avlaupsleidningar
Det skal sendast til Lindås kommune Teknisk drift Avd. for vatn og avlaup, så snart anlegget er ferdig
Gjeld byggjearbeid på følgjande eigedom:

Gnr/bnr <i>195/92 og 97</i>	Adresse <i>Storneset</i>
--------------------------------	-----------------------------

Utførande røyrleggjar:

Føretaksnamn: Hjelmås VVS as
--

Adresse: Leknesvegen 183, 5915 Hjelmås	Tlf: 56354050
--	-------------------------


Målsetting /beskriving av utført arbeid:

1. Utvendig stengeventil, tilkoplingsstad, kummer m.v. skal visast og målsettes nøyaktig, røyrdimensjonar skal førast på, også for offentlege leidningar
2. Godkjent føretak skal sørge for at det føreligg situasjonsplan som viser privat vass og avlaupsanlegg, **sluk det er bygd**. Skal leverast med ferdigmelding til kommunen for arkivering.
3. Sjå spesielt KS. Tekniske bestemmelser Pkt. 2.5.1 og KS Administrative bestemmelser Pkt. 2.1

Underskrift av utførande røyrleggjar:

29/7.15 *Peder Hageraker*


Tilbehør

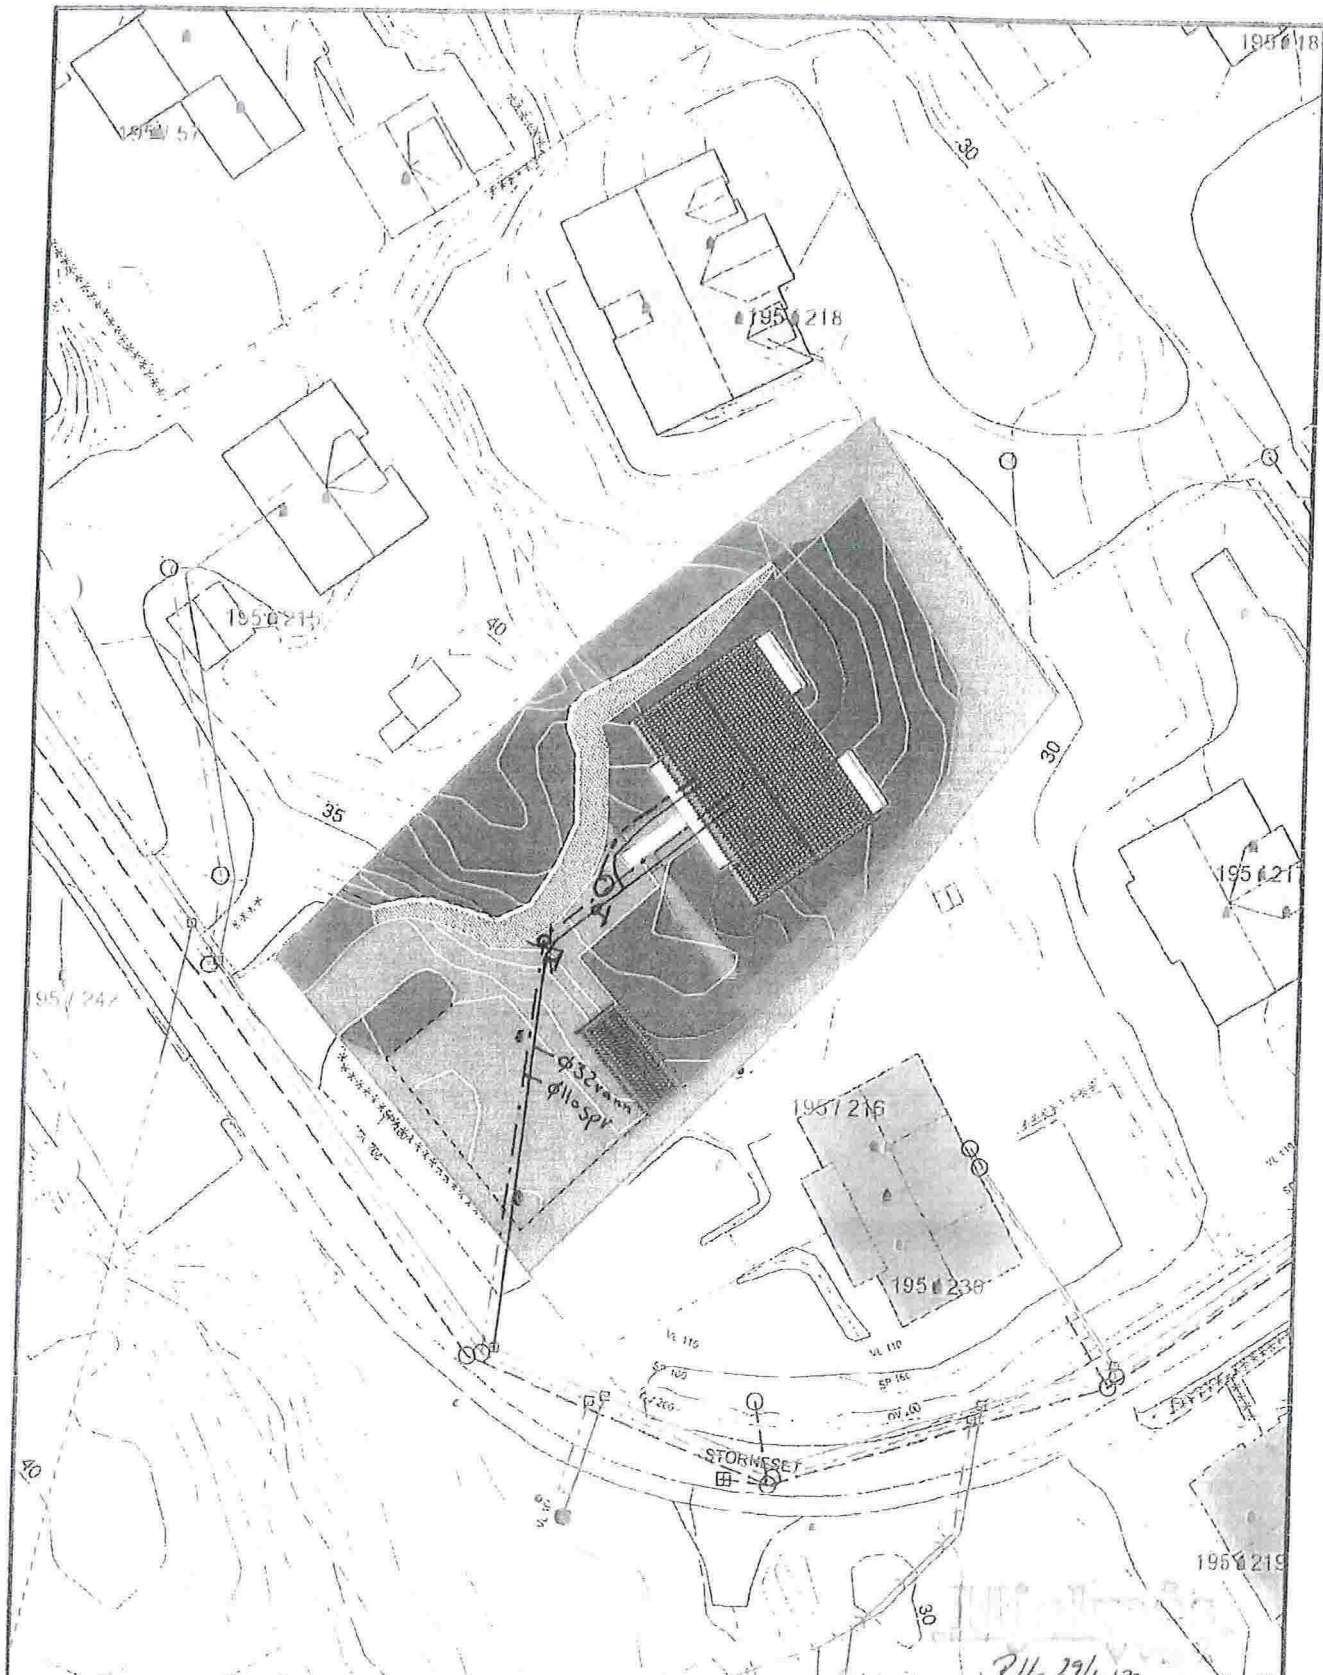

P.Hy 27/1.139

Avløp felles	Tettengdte grense	Industri lager
Dreieslektning	Kontinert grenspunkt	Andre bygg
Overvann	Bølg	
Pumpeledning spillvann	Bustid og leilighet	
Pumpeledning vann	Vilingselue	
Spillvann	Skotte inn-føder	
Vannledning	Hytte-færeløse	
Udefinert grenser	G-løse øllur	

Beliggenhet og høyder må oppfattes som orienterende

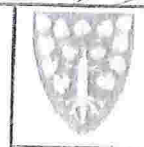


Lindås kommune
 VVA avdeling
 195/216/91
Loknes, Storset Aust


Date: 2012.06.01
 Sign: Glat



Blatt 12
 1:500

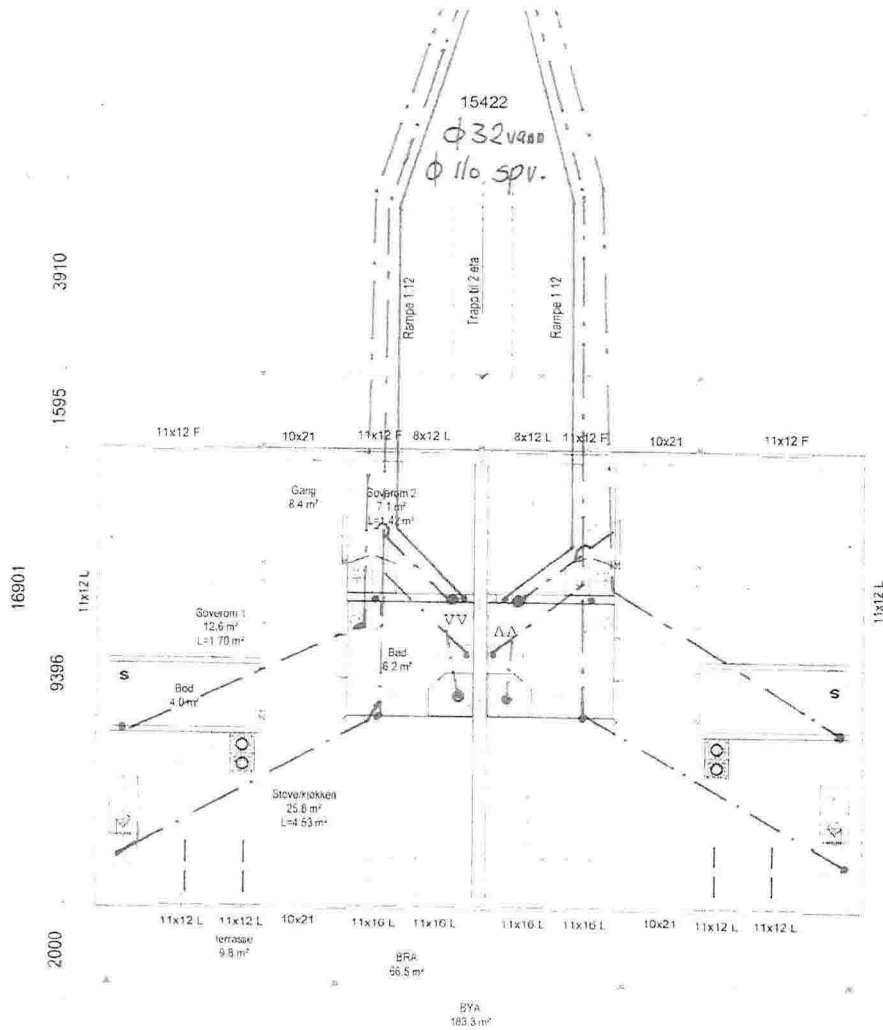

Plan 1 eta

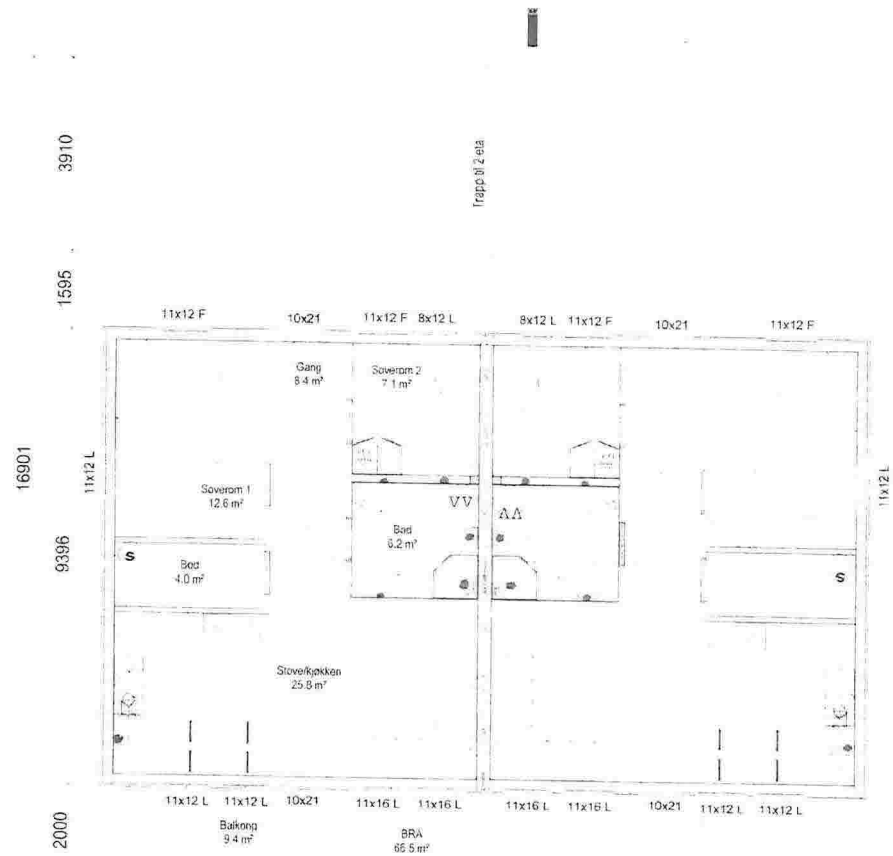

15422
Plan 2 eta

4 mannsbustad Leknes

	Tiltakshaver:	Reigstad bygg og eigedom as	Dato:	17.01.2013
	Byggenplass:	Storneset, Leknes	Tegn:	Kjell
	Kommune:	Lindås	Prosjekt:	le4 leknes 4mann
	Gnr:	195 Bnr: 92 og 97 Mål: 1: 100	Tegn nr.:	503
	E-1 Plan 1 og 2 etg		Tegningene er beskrevet i 1. lov om eishavere	

P.Hg 29/1.13