

17/1002



Lindås kommune
Eining for teknisk drift

Ferdigmelding

Skjemaet skal nyttast ved arbeider som berører tilknytning til kommunale vass og avlaupsleidningar

Det skal sendast til Lindås kommune Teknisk drift Avd. for vatn og avlaup, så snart anlegget er ferdig

Gjeld byggjearbeid på følgjande eigedom:

Gnr/bnr 48/1	Adresse Fjellsbø
-----------------	---------------------

Utførande røyrleggjar:

Føretaksnamn: Hjelmås VVS as
--

Adresse: Leknesvegen 183, 5915 Hjelmås	Tlf: 56354050
---	------------------


Målsetting /beskriving av utført arbeid:

1. Utvendig stengeventil, tilkoplingsstad, kummer m.v. skal visast og målsettes nøyaktig, røyrdimensjonar skal førast på, også for offentlege leidningar
2. Godkjent føretak skal sørge for at det føreligg situasjonsplan som viser privat vass og avlaupsanlegg, **slik det er bygd**. Skal leverast med ferdigmelding til kommunen for arkivering.
3. Sjå spesielt KS. Tekniske bestemmelser Pkt. 2.5.1 og KS Administrative bestemmelser Pkt. 2.1

Underskrift av utførande røyrleggjar.

29/7.15

Beder Hagerader

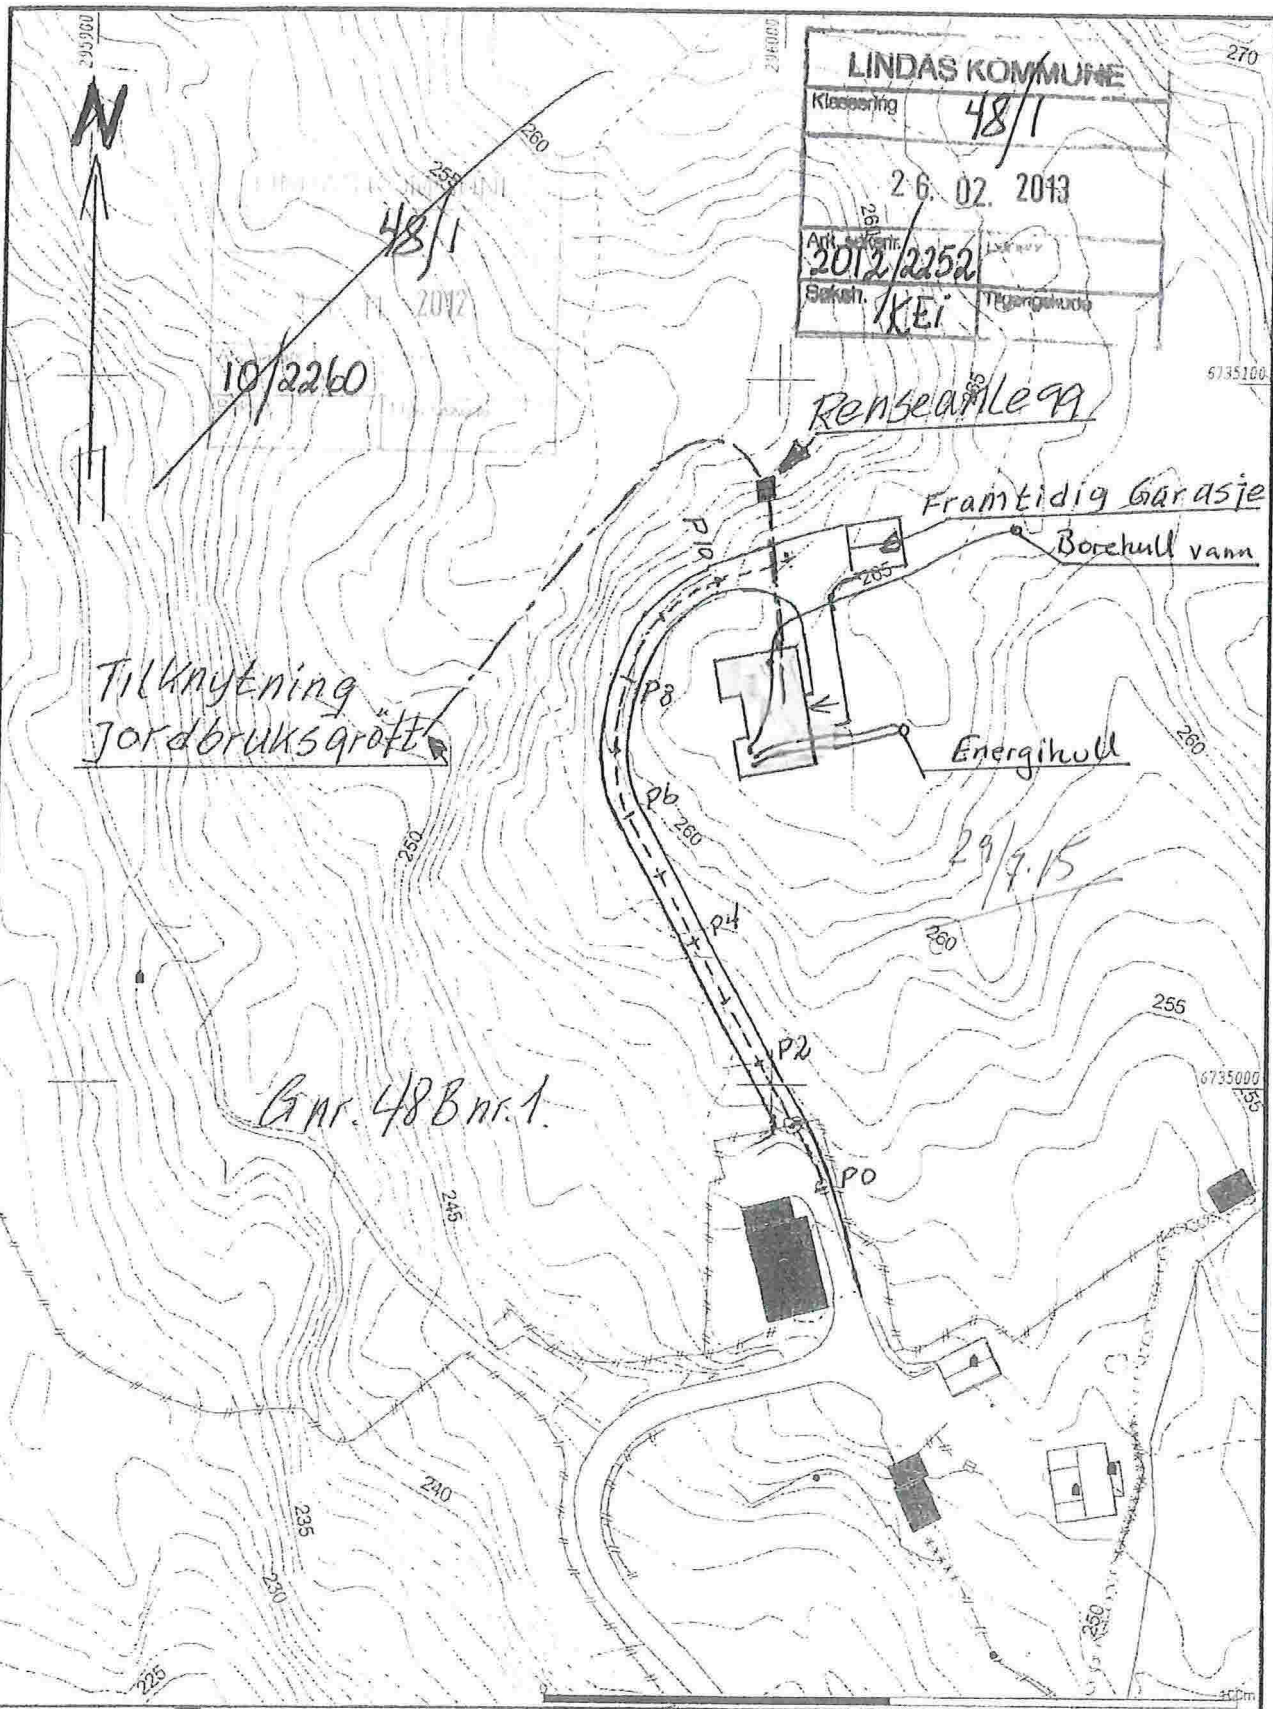

- Måle Grener
- Registrerte Grener
- Utefinet grenar
- Teningsmåle grenar
- Kontant grensepunkt
- Bølg
- Bustadlyse liggjer
- Vingangslus
- Storre bestader
- Hytte festhus
- Gårdsje vilus
- Industri leger
- Andre bygg



Lindås kommune
Geodata avdeling

STIAN KLEIVEN



P. Hg 21/2.13

dato: 2012.05.02
skala: Eke

G.nr. 48 B.nr. 1

skala: 1:1000

Bellggenhet og høyer må oppfattes som orienterande.