

15/2923



Lindås kommune  
Eining for teknisk drift

### Ferdigmelding

Skjemaet skal nyttast ved arbeider som berører tilknytning til kommunale vass og avlaupsleidningar  
Det skal sendast til Lindås kommune Teknisk drift Avd. for vatn og avlaup, så snart anlegget er ferdig  
Gjeld byggjearbeid på følgjande eigedom:

Gnr/bnr 137/360	Adresse Alver
--------------------	------------------

Utførande røyrleggjar:

Føretaksnamn: <b>Hjelmås VVS as</b>
--

Adresse: Leknesvegen 183, 5915 Hjelmås	Tlf: 56354050
---	------------------


Målsetting /beskriving av utført arbeid:

1. Utvendig stengeventil, tilkoplingsstad, kummer m.v. skal visast og målsettes nøyaktig, røyrdimensjonar skal førast på, også for offentlege leidningar
2. Godkjent føretak skal sørge for at det føreligg situasjonsplan som viser privat vass og avlaupsanlegg, **slik det er bygd**. Skal leverast med ferdigmelding til kommunen for arkivering.
3. Sjå spesielt KS. Tekniske bestemmelser Pkt. 2.5.1 og KS Administrative bestemmelser Pkt. 2.1

Underskrift av utførande røyrleggjar.

29/7.15

*Peder Hagerader*

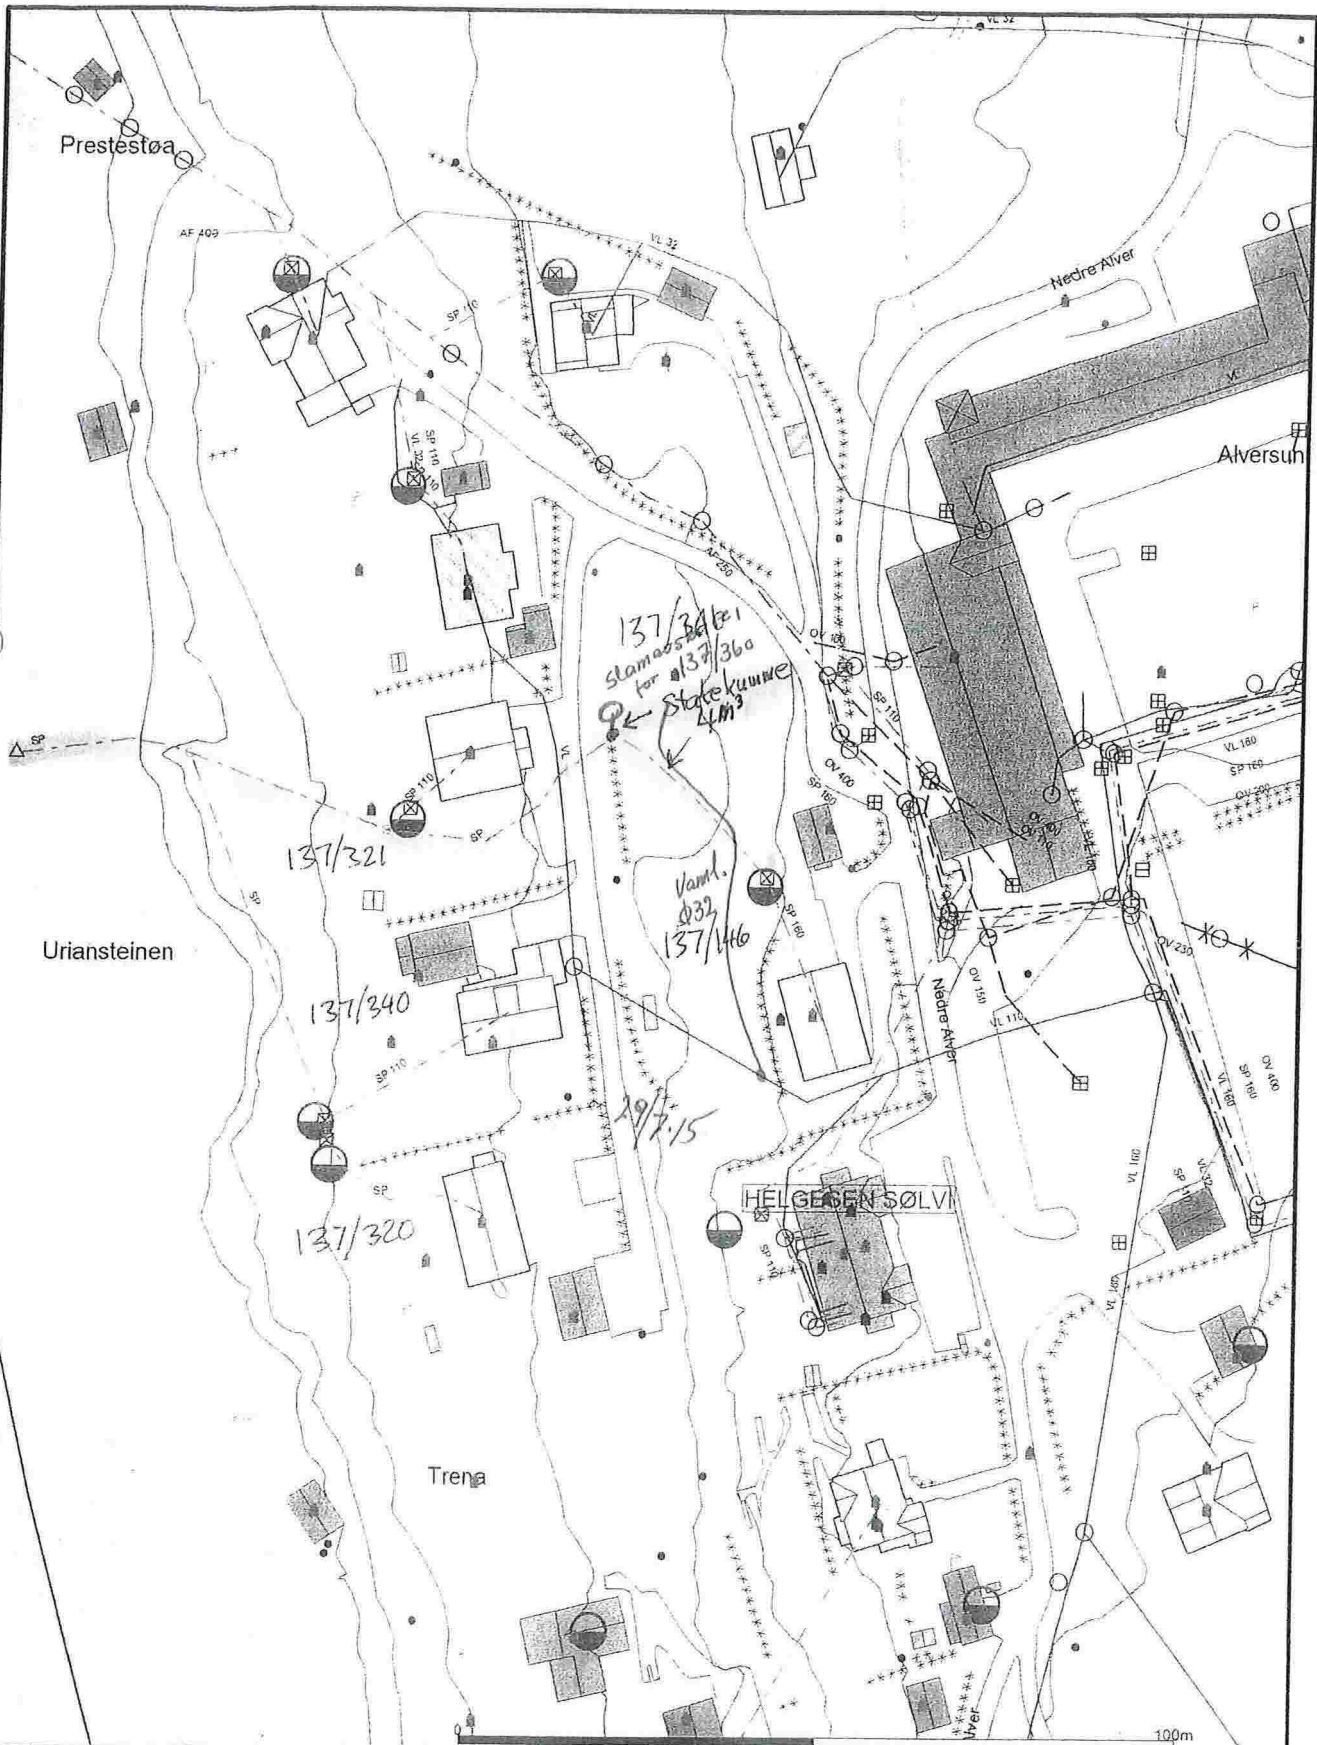

- Målte Grenser
  - Registrerte Grenser
  - Udefinert grense
  - f Terrengmålte grense
  - Konstruert grensepunkt
  - Bolig
  - ▤ Bustad m leilighet
  - Våningsbus
  - Større bustader
  - ▨ Hytte feriebus
  - ▩ Garasje-udus
  - Industri lager
  - ▨ Andre bygg
- Beliggenhet og høyder må oppfattes som orienterende.



Lindås kommune  
Rådgevar

*Håvard Kolstad*

137/360

Dato: 2013.10.16

Skala: 1:1000



Kartstokk  
1:1000