

15/2919



Lindås kommune
Eining for teknisk drift

Ferdigmelding

Skjemaet skal nyttast ved arbeider som berører tilknytning til kommunale vass og avlaupsleidningar
Det skal sendast til Lindås kommune Teknisk drift Avd. for vatn og avlaup, så snart anlegget er ferdig
Gjeld byggjearbeid på følgjande eigedom:

| | |
|--------------------------|------------------------|
| Gnr/bnr <i>126/82</i> | Adresse <i>Hope</i> |
|--------------------------|------------------------|

Utførande røyrleggjar:

| |
|--|
| Føretaksnamn: Hjelmås VVS as |
|--|


| | |
|--|-------------------------|
| Adresse: Leknesvegen 183, 5915 Hjelmås | Tlf: 56354050 |
|--|-------------------------|

Målsetting /beskriving av utført arbeid:

1. Utvendig stengeventil, tilkoplingsstad, kummer m.v. skal visast og målsettes nøyaktig, røyrdimensjonar skal forast på, også for offentlege leidningar
2. Godkjent føretak skal sørge for at det føreligg situasjonsplan som viser privat vass og avlaupsanlegg, **slik det er bygd**. Skal leverast med ferdigmelding til kommunen for arkivering.
3. Sjå spesielt KS. Tekniske bestemmelser Pkt. 2.5.1 og KS Administrative bestemmelser Pkt. 2.1

Underskrift av utførande røyrleggjar.

29/7-15 *Peder Hagerø*

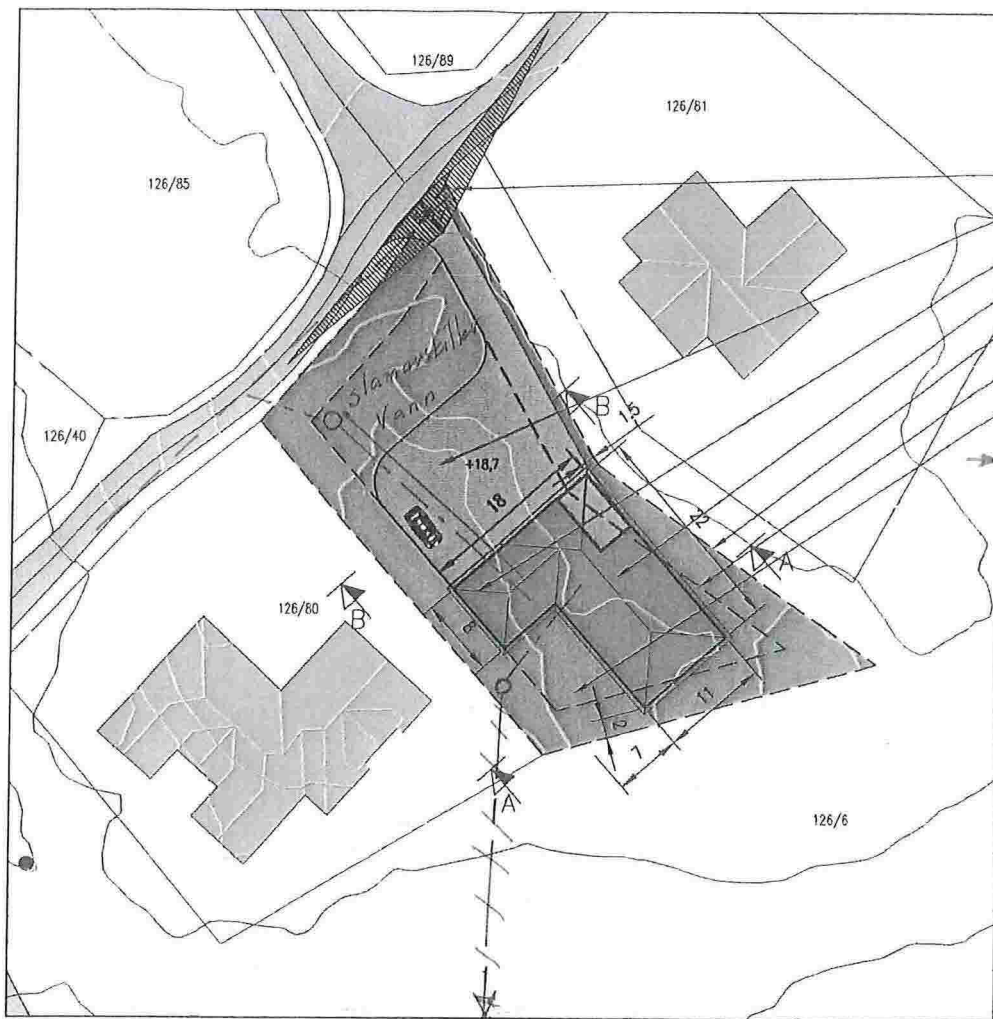

- FRISIKT 4X20M
- PARKERING/SNUAREAL
- GARASJE
- NY ENEBOLIG
- TOMTEGRENSE
- BYGGEGRENSE 4M
- UTEAREAL

→ felles utslipp til sjø

SITUASJONSPLAN

GNR. 126 BNR. 82, HOPE, LINDÅS KOMMUNE

OK GULV HOVEDPLAN +19,0

NB! FOR TERRENGSNITT, SE TEGNING 18311088A02

LINDÅS KOMMUNE
 kl. registrering 126/82
 15. 12. 2011
 1/28465
 KBI

P.H. 16/10-11

| | | |
|------------------|--|--|
| DATE/SIGN | LENE OG TOR ERIK AVEN ENEBOLOG, 126/82, LINDÅS | REVISION/DATE: |
| | | PROJECT NO.: 2011088 |
| REV. DESCRIPTION | SITUASJONSPLAN | DRAWING NO.: 18311088A01 |
| | arkoconsult ARCOCONSULT AS, Postboks 103, 5291 Valest.f. Tel.: 56390003 - Fax.: 56191130 - Mob.: 93241511 Mail: post@arkoconsult.no - Org.nr.: 997089782 MVA | SCALE: 1:500 DRAWN: PKT CHECKED: |
| | | FORMAT: A3 DATE: 26.09.11 DATE: |