

15/2923



**Lindås kommune**  
Eining for teknisk drift

### Ferdigmelding

Skjemaet skal nyttast ved arbeider som berører tilknytning til kommunale vass og avlaupsleidningar

Det skal sendast til Lindås kommune Teknisk drift Avd. for vatn og avlaup, så snart anlegget er ferdig

Gjeld byggjearbeid på følgjande eigedom:

Gnr/bnr <i>137/360</i>	Adresse <i>Alver</i>
---------------------------	-------------------------

Utførande røyrleggjar:

Føretaksnamn: <b>Hjelmås VVS as</b>
--

Adresse: <b>Leknesvegen 183, 5915 Hjelmås</b>	Tlf: <b>56354050</b>
--	-------------------------


Målsetting /beskriving av utført arbeid:

1. Utvendig stengeventil, tilkoplingsstad, kummer m.v. skal visast og målsettes nøyaktig, røyrdimensjonar skal førast på, også for offentlege leidningar
2. Godkjent føretak skal sørge for at det føreligg situasjonsplan som viser privat vass og avlaupsanlegg, **slit det er bygd**. Skal leverast med ferdigmelding til kommunen for arkivering.
3. Sjå spesielt KS. Tekniske bestemmelser Pkt. 2.5.1 og KS Administrative bestemmelser Pkt. 2.1

Underskrift av utførande røyrleggjar.

*29/7.15* *Peder Hagedaler*

---

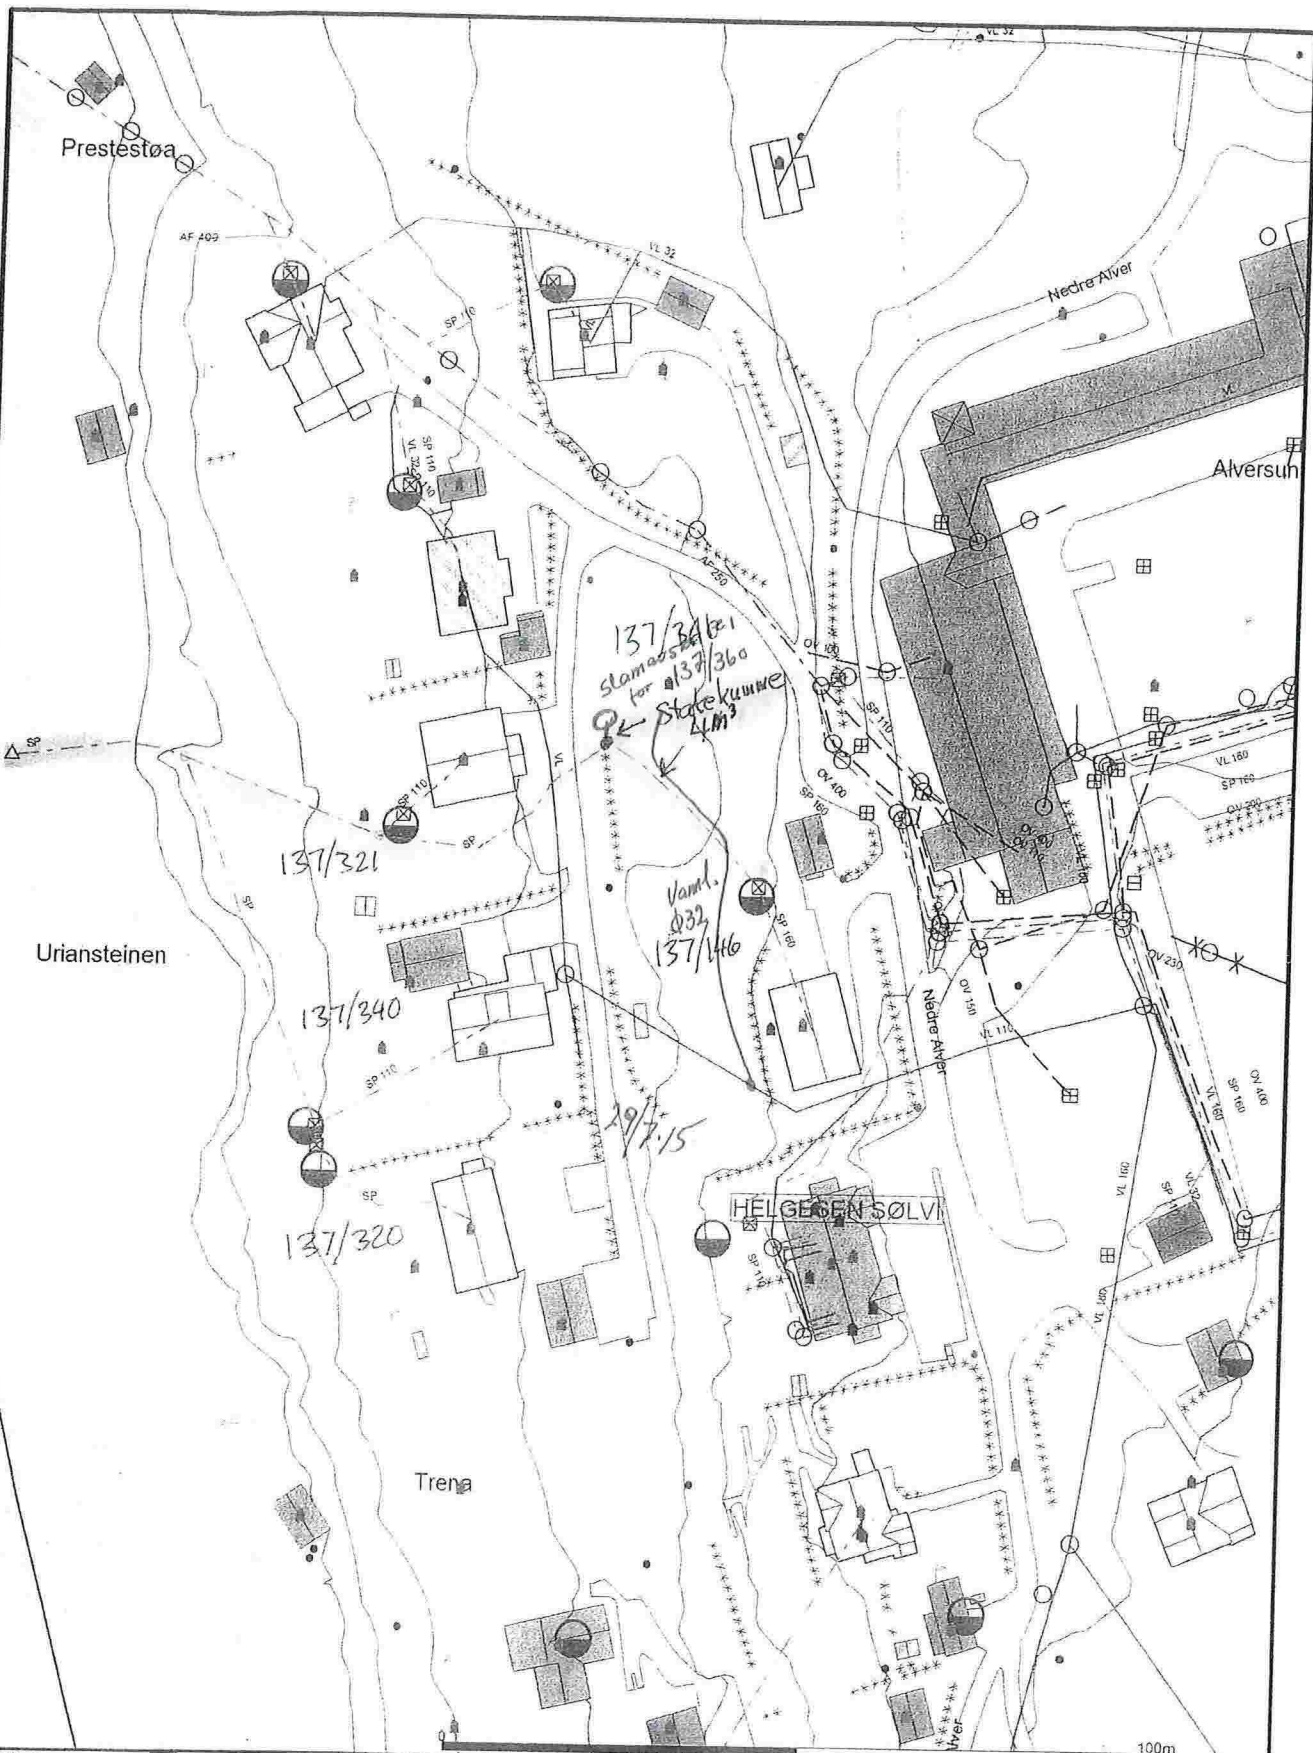

- Målte Grenser
- Registrerte Grenser
- Udefinert grenser
- Terrengmålte grense
- Konstruert grensepunkt
- Bolig
- Bustad m leilighet
- Våningshus
- Storre bustader
- Hytte feriebus
- Garasje/utbus
- Industri/lager
- Andre bygg

Beliggenhet og høyder må oppfattes som orienterende.



Lindås kommune  
Rådgjevar

*Håvard Kolstad*

137/360

Datum: 2018.03.16  
Skala: VGS



Målestokk  
1:1000