


SPV = Ø110
V = Ø32

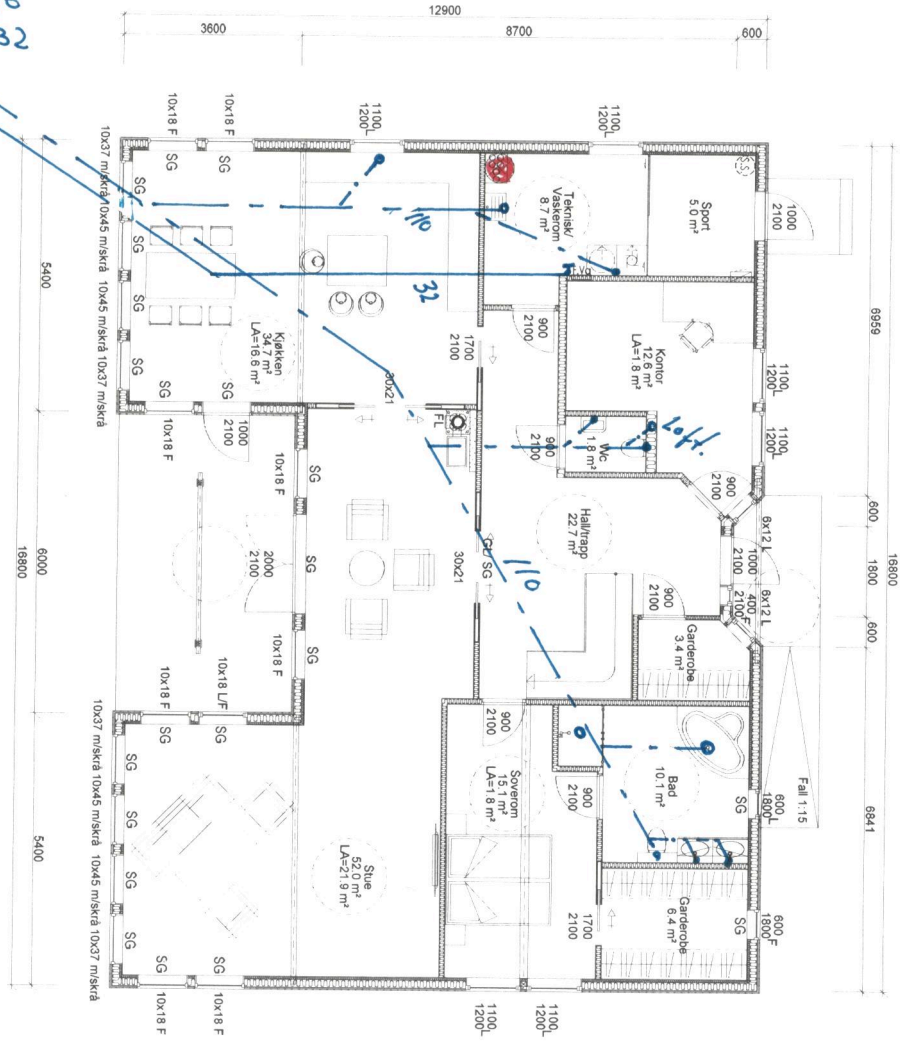

Hjelmås
VVS AS

Rev.A DB 23.06.15 Takutforming og vinduer
Rev.B DB 01.07.15 Planløsning, vaskeromdør

BYGGESØKNADSTEGNING
1.ETG

TILTAKSHVER: TOM SOLEMDAL OG UNNI THUNES

TILTAK: ENEBOLIG



MÅL:

1:100

PROSJEKT DAKARKAS:

1088-15

G NR: B NR:

LEVERANDØR:
REKNES BYGGJEVARER LL
MASFJORDVEGEN 187
5986 HOSTELAND

ANSVALIG PROSJEKTERENDE:
REKNES BYGGJEVARER LL

DATO:

17.06.2015

INT PROSJEKT:

TEGNER:

DB

ORG. NR:

915354424



TEGNINGEN MÅ IKKE KOPIERES ELLER BENYTTES VED UTFØRELSE AV ARBEIDSLUTEN MED VIRKNING FRA REKNES BYGGJEVARER LL
TEGNINGEN ER IKKE GYLDIG UTEN KVALITETSSIKRINGSSYSTEMET TBEKNES BYGGJEVARER LL

www.mundus.no

ARK:

504



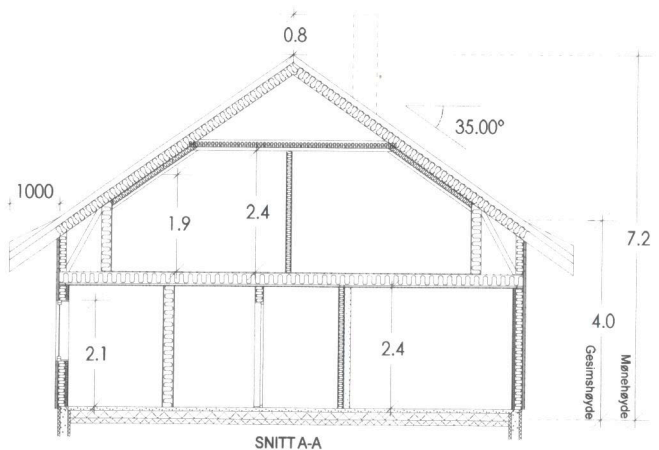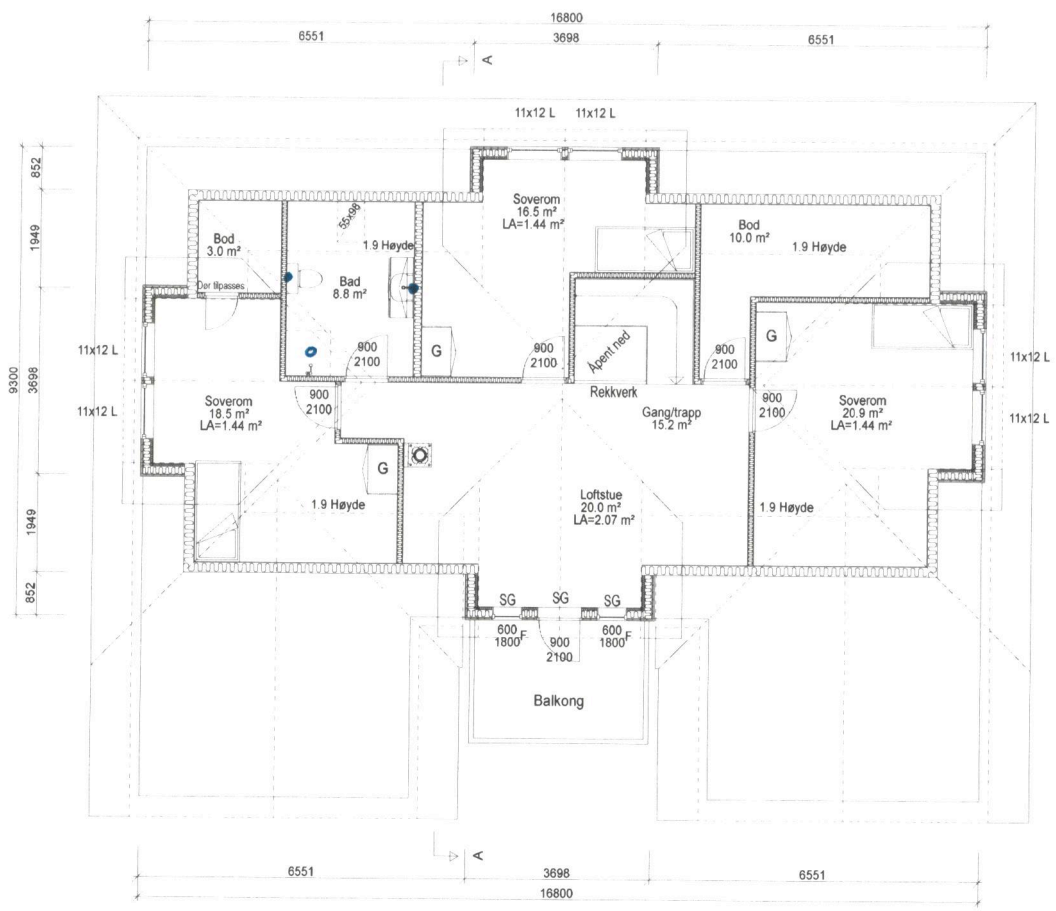

Hjelmås

VVS %s


AREALER	BTA	BRA
Loft	108.7 m ²	105.3 m ²
Etasjeplan	197.3 m ²	179.8 m ²
Hovedetasje		
Underetasje		
Kjeller		
Leilighet 1		
Leilighet 2		
Summer:	306 m ²	291.8 m ²
BYA		206.4 m ²

Rev.A DB 23.06.15 Takutforming og vinduer
 Rev.B DB 01.07.15 Planløsning, vaskeromdør

BYGGESØKNADSTEGNING 2.ETG/TAKPLAN OG SNITT			
TILTAKSHVER: TOM SOLEMDAL OG UNNI THUNES	TILTAK: ENEBOLIG	MÅL: 1:100	PROSJEKT DATUM/ÅS: 1088-15
LEVERANDØR: REKNES BYGGJEVARER LL MASFJORDVEGEN 187 5986 HOSTELAND	ANSVNLIG PROSJEKTERENDE: REKNES BYGGJEVARER LL	DATO: 17.06.2015	INT. PROSJEKT:
TEGNINGEN MÅ IKKE KOPIERES ELLER BENYTTES VED UTFØRELSE AV ARBEIDERUTEN MEDVIRKNING FRA REKNES BYGGJEVARER LL TEGNINGEN ER IKKE GYLDIG UTEN KVALITETSSIKRINGSSYSTEMET TBEKNES BYGGJEVARER LL		TEGNER: DB	ORG. NR: 915354424
		www.mundus.no	ARK: 505



1

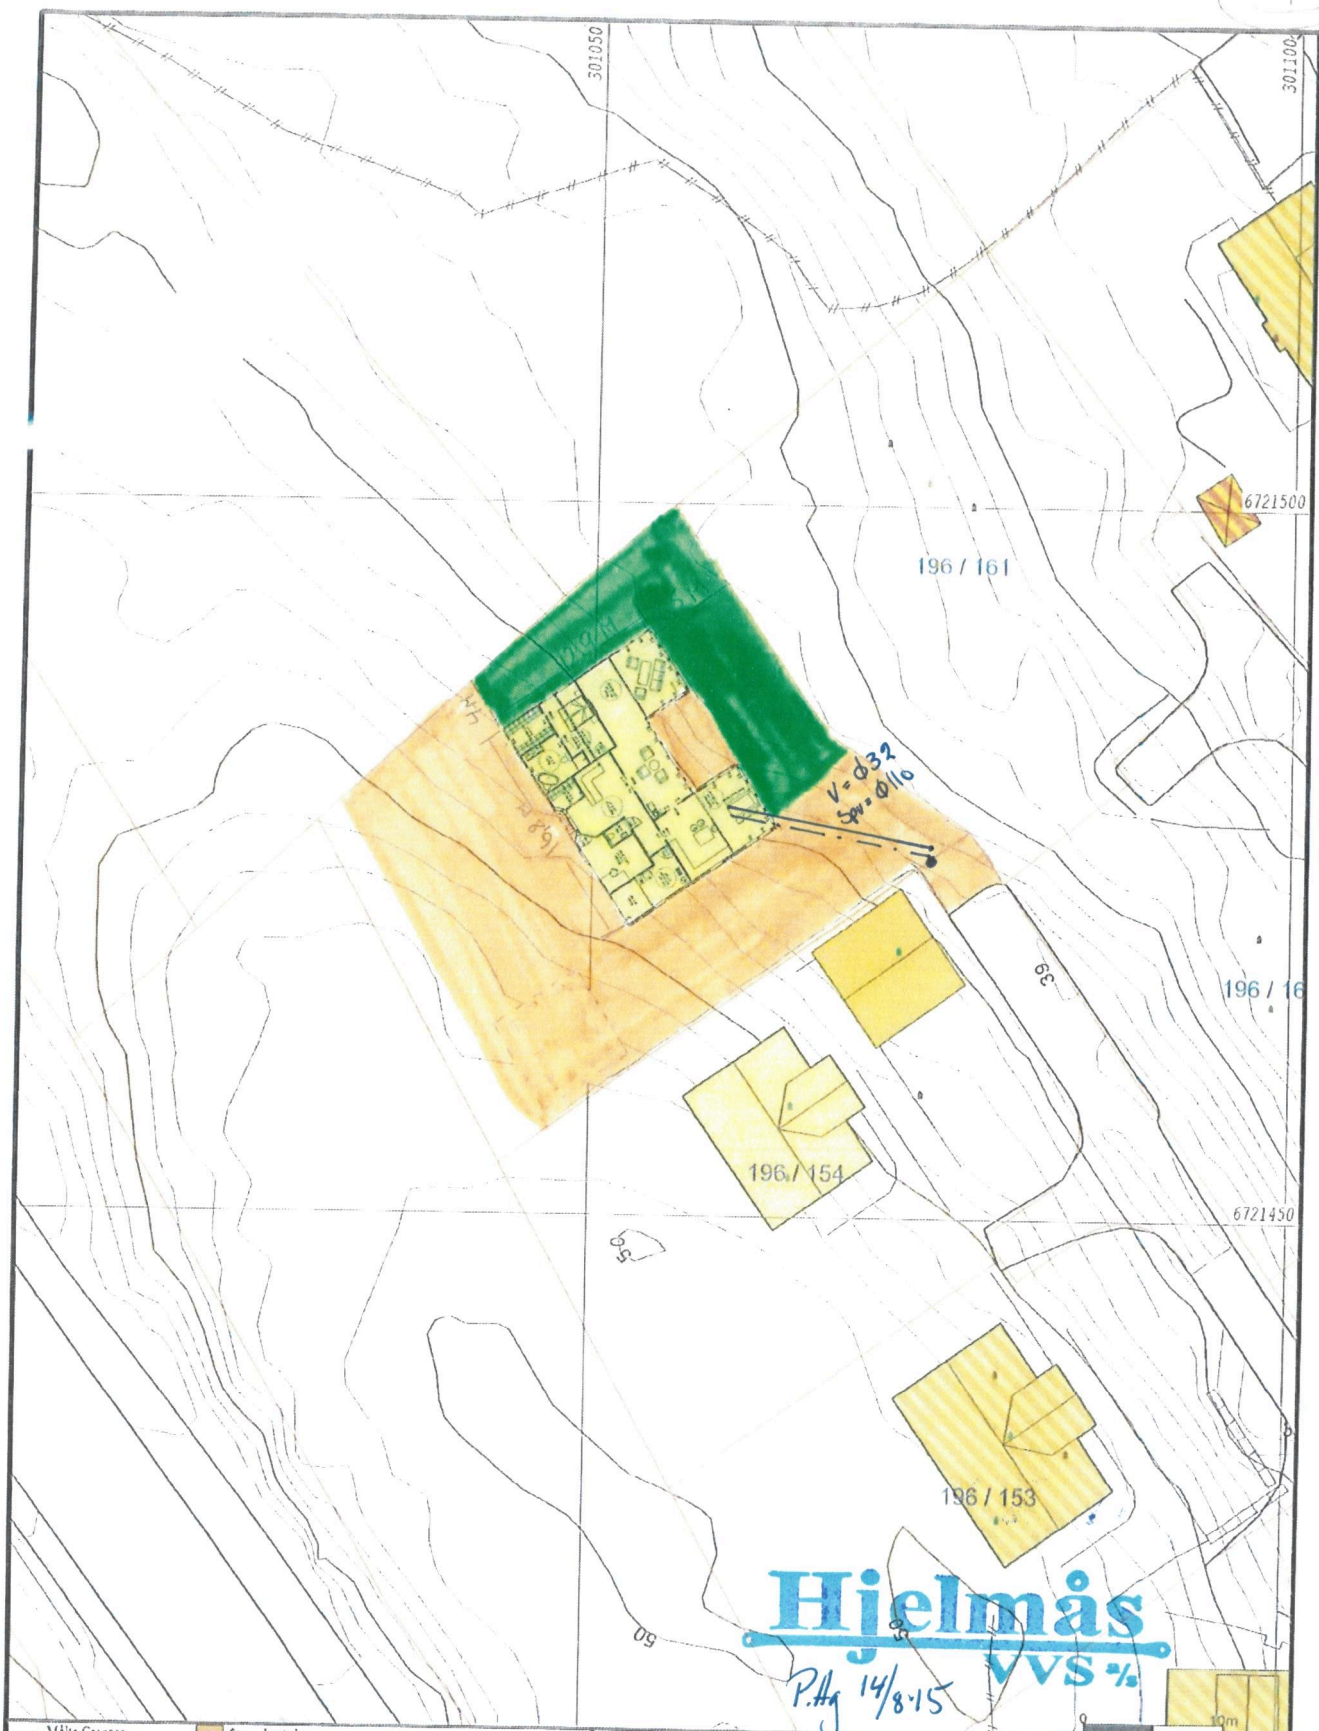

Hjelmås
VVS

P.Hg 14/8-15

Målte Grenser	Større Luskoder
Registrerte Grenser	Hytte/feriehuis
Udefinert grenser	Garasje/uthus
Terrengmålte grense	Industri/lager
Konstruert grensepunkt	Andre bygg
Bolig	
Bustad i leilighet	
Våningshus	



Lindås kommune
Geodata avdeling



Dato: 2015.06.11
Sign: Hei

Gnr 196 bnr 155

Målestokk
1:500

Beliggenhet og høyder må oppfattes som orienterende.