



Lindås kommune  
Eining for teknisk drift

## Ferdigmelding

Skjemaet skal nyttast ved arbeider som berører tilknyting til kommunale vass og avlaupsleidningar

Det skal sendast til Lindås kommune Teknisk drift Avd. for vatn og avlaup, så snart anlegget er ferdig

Gjeld byggearbeid på følgjande eideom:

Gnr/bnr	188 / 792	Adresse	Hnarvik Aust.
---------	-----------	---------	---------------

Utførende røyrleggjar:

Føretaksnavn:	<b>Hjelmås VVS as</b>	
---------------	-----------------------	--

Adresse:	Leknesvegen 183, 5915 Hjelmås	Tlf:	56354050
----------	-------------------------------	------	----------

Målsetting /beskriving av utført arbeid:

1. Utvendig stengeventil, tilkoplingsstad, kummer m.v. skal visast og målsettes nøyaktig, røyrdimensjonar skal førast på, også for offentlege leidningar
2. Godkjent føretak skal sørge for at det føreligg situasjonsplan som viser privat vass og avlaupsanlegg, slik det er bygd. Skal leverast med ferdigmelding til kommunen for arkivering.
3. Sjå spesielt KS. Tekniske bestemmelser Pkt. 2.5.1 og KS Administrative bestemmelser Pkt. 2.1

Underskrift av utførende røyrleggjar.

29/7.15 *Tedder Haugesund*




NORGES KARTVERK

# Se eiendom

: Gårds-/bruksnr: Lindås 1263-188/792  
0 2012 Adresse:  
Eiendomstype: Grunneiendom

- Tegnforklaring grenselinjer:
- Nøyaktig måling
  - Middels nøyaktig
  - Mindre nøyaktig
  - Lite nøyaktig
  - Skissenoayktighet
  - Uavklart grense (m. kvalitet)
  - Fiktiv grense
  - Hjelpeelinje vannkant
  - Hjelpeelinje vegkant
  - Hjelpeelinje punktfeste

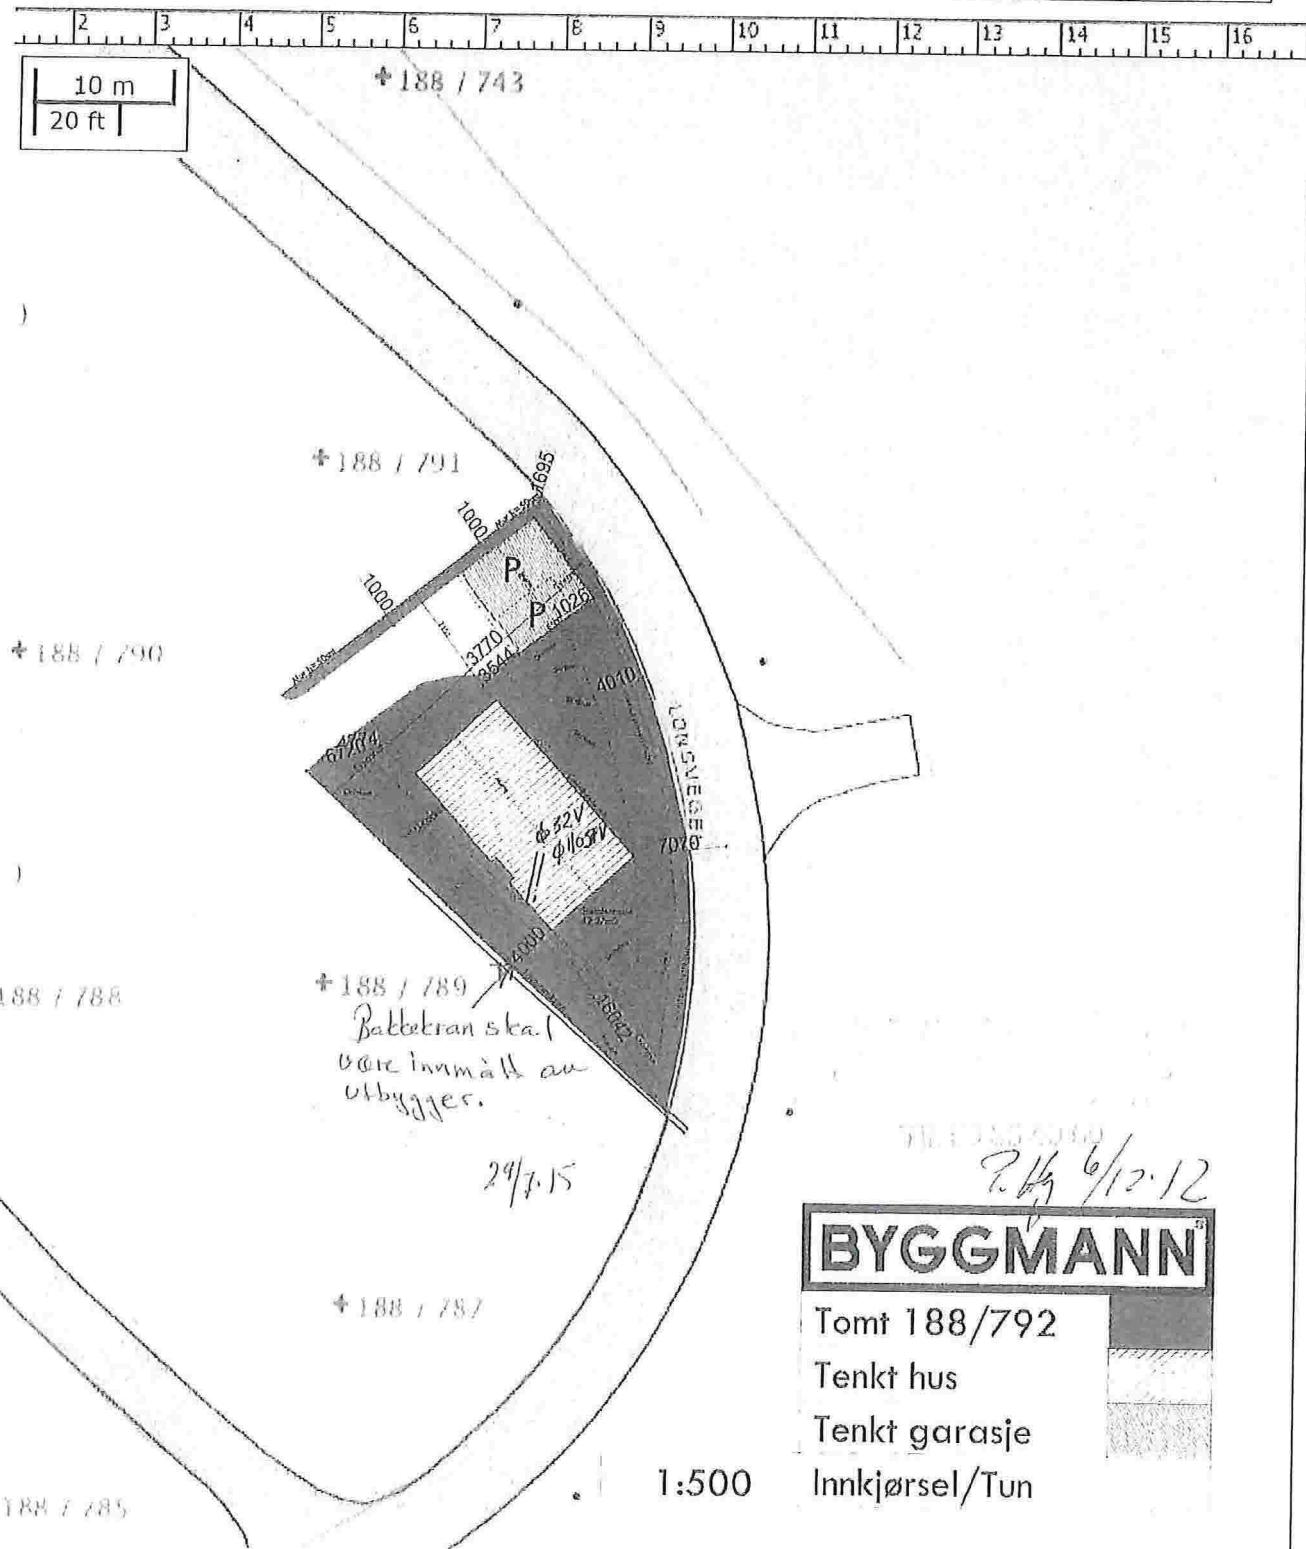

BYGGMANN<sup>®</sup>

Tomt 188/792

Tenk t hus

Tenk t garasje

Innkjørsel/Tun