

Einar Rydland

Fra: Bjarte Helle
Sendt: 19. august 2015 14:36
Til: Einar Rydland
Kopi: Gunnar Stokke / Ryger (Gunnar.Stokke@ryger.no)
Emne: Arealoverføring Gamlebanken sameie
Vedlegg: 20150819141155.pdf

Vedlagt følger søknad om arealoverføring, undertegnet både av undertegnede og styreleder + et styremedlem i Gamlebanken sameie.

Håper søknaden kan prioriteres.

Med vennleg helsing

Bjarte Helle

dagleg leiar

Telefon: 5635 6790 / 934 59 691

Lindås Tomteselskap AS




www.lindtomt.no

BILAG 1.

Grunneiendom 1263 - 108/1/57

Markslag (AR5) 13 klasser

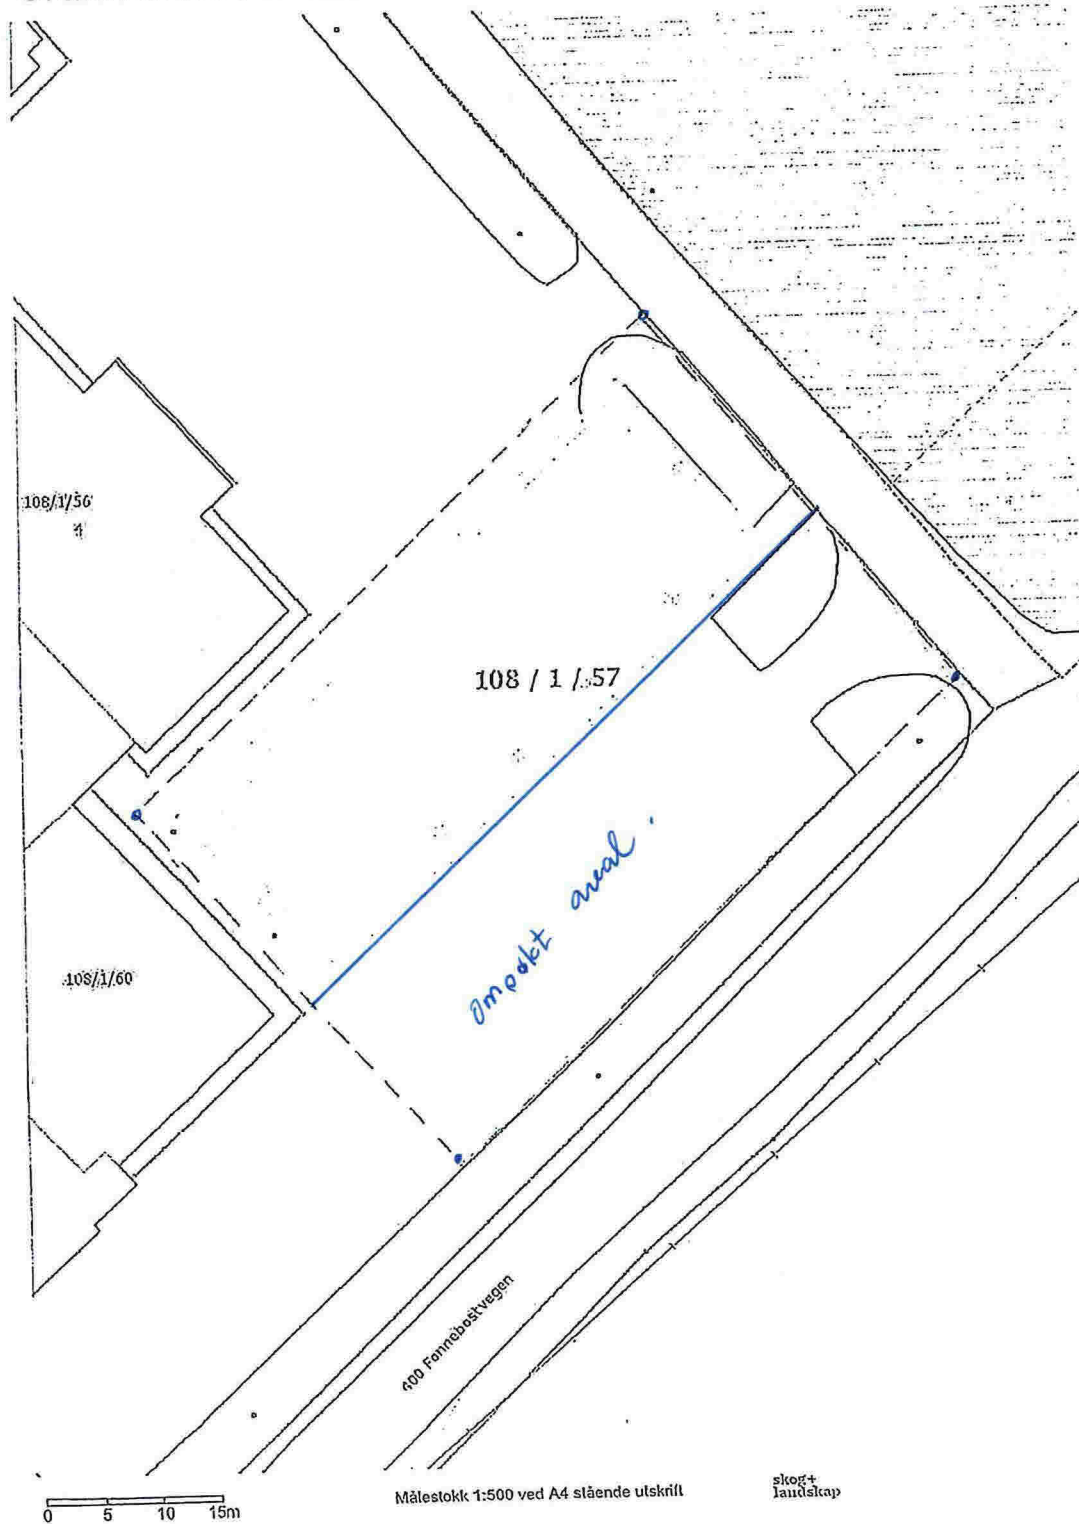



- Målte Grenser
- Registrerte Grenser
- Udefinert grenser
- Terrengmålte grense
- Konstruert grensepunkt
- Bolig
- Bustad m/leilighet
- Våningshus

- Storre bustader
- Hytte/feriehus
- Garasje/uthus
- Industri/lager
- Andre bygg



Lindås kommune
Geodata avdeling



Date: 2015.08.20
Sign: liei

Målestokk
1:500

Beliggenhet og høyder må oppfattes som orienterende.