

Søknad om løyve til graving i offentlig veg

Vedlegg 2.1

Etter vedtektene i Veglova §§ 32 og 57 og forskrifter om varsling av arbeid på offentlig veg vert det hermed søkt om løyve til:

Legging Utsifting Reparasjon Luftspenn

Veg nr.: 1023 Hp.: _____ Km: _____ - _____ Arbeidsstad: KVASSNØSVEGEN

Arbeida gjeld:

Vassleidning Telekabel Avløpsleidning Anna: OVERVASSLEIDNING.
 El-kabel Gassleidning TV-kabel

Noverande dekke:

Asfalt Brostein Grus Anna: _____

Frå eigedom Gnr.: 188 bnr.: 500 slik det er vist på vedlagde kart / skisse i målestokk 1: 1000

Arbeidsskildring: Skal setje ned ny SF-kum og leggje ned nye av-rør til tilkøbd. pkt (Sjå kart)

Arbeidet er ønska oppstarta: 27.08.15 og venta avslutta: 04.09.15

Talet på kryssingar: _____ stk. Boring: ja, ved km: _____ nei

Lengde på luftspenn/grøft langs veg: _____ m frå km: _____ til km: _____

Som eigar av og oppdragsgjevar/byggherre for anlegget tek eg på meg det ansvaret som "Retningslinjer for graving i offentlig veg - NKF nettverksgruppe Veg og trafikk Hordaland, Oktober 2013" pålegg meg og garanterer for ferdigstilling av anlegget utan kostnad for veghalder. Eg godtek dei vilkår for løyvet som går fram av nemnde retningslinjer.

Oppdragsgjevar/byggherre: LINDÅS KOMMUNE

Adresse: Kvernboasmyrane 41, 5914 ISDALSTØ

Kontaktperson hos oppdragsgjevar/byggherre: Kjetil F. Lyfset Tlf.: 47635709

Dato: 27/8-15 Underskrift: Kjetil F. Lyfset

Som entreprenør er eg kjend med dei plikter som gjeld for undersøking på gravestaden. Det er sett kryss for dei type anlegg som finst på staden:

El-kabel Vassleidning Signalkabel Kulturminne
 Telekabel Avløpsleidning Polygonpunkt Gass
 TV-kabel Gassleidning Grøntanlegg Anna: _____

Nødvendige opplysningar og direktiv om anlegga er innhenta og varsel om graving er gitt. (kryss av)

Arbeida skal utførast etter "Retningslinjer for graving i offentlig veg - NKF nettverksgruppe Veg og trafikk Hordaland, Oktober 2013" og etter tilvisning av vedrørte partar. Eg godtar dei plikter som arbeid i offentlig veg medfører etter nemnde retningslinjer. Godkjend plan for arbeidsvarsling vil ligga føre før arbeidet vert sett i gong. Eg har gyldig ansvarsforsikring i følge retningslinjene pkt. 1.6 og 1.7 ja nei (kryss av)

Entreprenør: Alversund Maskin og Bygging AS

Adresse: Buhaugen 6

Kontaktperson hos entreprenør: Ove Mykjung Tlf.: 91852501

Dato: 27.08.15 Underskrift: Ove Mykjung

Spesielle vilkår, evt sjå baksida: Arbeid skal utførast etter gjeldande regelverk "Retningslinjer for graving i offentlig veg" NKF - nettverksgruppe Veg og Trafikk Hordaland Oktober 2013 (sjå side 2 skjema)

Graveløyve gitt Graveløyve avslått

LINDÅS KOMMUNE
Teknisk drift VVA

den 27 / 8 2015 dinda Folkestad
Underskrift



Spesielle vilkår, forts. :

Arbeidsvarsling skal utførast etter gjeldande regelverk.
Det skal ligge føre kabelprøving frå BKK og Geomatikk
før oppstart av arbeid.

Løysjet og arb. varslingsplan skal oppbevarast på
arbeidsstaden og framvisast ved kontroll.

Føresetnader for arbeid i offentlig veg

Det er vedtatt egne "Retningslinjer for graving i offentlig veg – NKF nettverksgruppe Veg og trafikk Hordaland, Oktober 2013". Disse gjeld for alt arbeid i eller ved offentlig veg. Entreprenør/byggherre kan få reglane ved å vende seg til den einssilde kommune.

Ansvarshavande entreprenør

Det skal alltid vere ein ansvarshavande entreprenør (eventuelt offentlig teknisk etat) for graving i offentlig veg.

Den som skal vere ansvarshavande entreprenør for eit anlegg i eller ved offentlig veg skal ha dei nemnte retningslinjer og full kjennskap til desse. Ved underskrift på søknadsskjema skal entreprenør forplikte seg til å følgje reglane og ta på seg det ansvaret som følgjer med.

Ansvarleg entreprenør har eit særleg ansvar for at det er gjort tilstrekkeleg undersøking om det er andre anlegg i vegen på den staden der det skal gravast. Entreprenøren må ha full oversikt over tilhøva sjølv om andre har gjort undersøkingar. Avkryssing på søknadsskjema skal gjelde som forpliktande erklæring om at tilstrekkelig undersøking er gjort. Manglande avkryssing kan føre til avvist søknad.

Eigenkontroll skal utførast og skjema «*Entreprenøren sin eigenkontroll ved arbeid i offentlig veg*» skal sendast til den einssilde kommune, jf. "Retningslinjer for graving i offentlig veg – NKF nettverksgruppe Veg og trafikk Hordaland, Oktober 2013." Garantitid gjeld tre år frå dato for ferdigsynfaring. Entreprenør / byggherre er ansvarleg for ferdigstilling.

Ansvarshavande eigar (byggherre)

Søknad om graveløype skal alltid underskrivast av eigar av det aktuelle anlegg (byggherre).

Ved si underskrift skal eigaren (byggherren)

- ta på seg ansvaret for det ferdige anlegg, og for hendingar og skader som anlegget måtte medføre på vegen og tredjemann
- vere garantist for at entreprenøren sine plikter etter reglane blir oppfylt


Føresetnader for å ha liggande leidnings- og kabelanlegg i offentlig veg- og gategrunn

Løyvet frå kommunen er gitt mellombels. Leidnings- og kabeleigar er plikta til, for eiga rekning, å foreta dei nødvendige endringar med leidnings- eller kabelanlegget – eventuelt fjerne det – dersom kommunen seinare måtte finne det nødvendig.


Risiko og ansvar

Mulig ulempe for leidnings- eller kabelanlegget ved kommunen sitt vedlikehalds-, reparasjons- eller utbetningsarbeid er ikkje kommunen sitt ansvar. Kommunen har heller ikkje ansvar for skader/ulempar på leidnings- eller kabelanlegg som følgje av trafikkbelastning på vegen



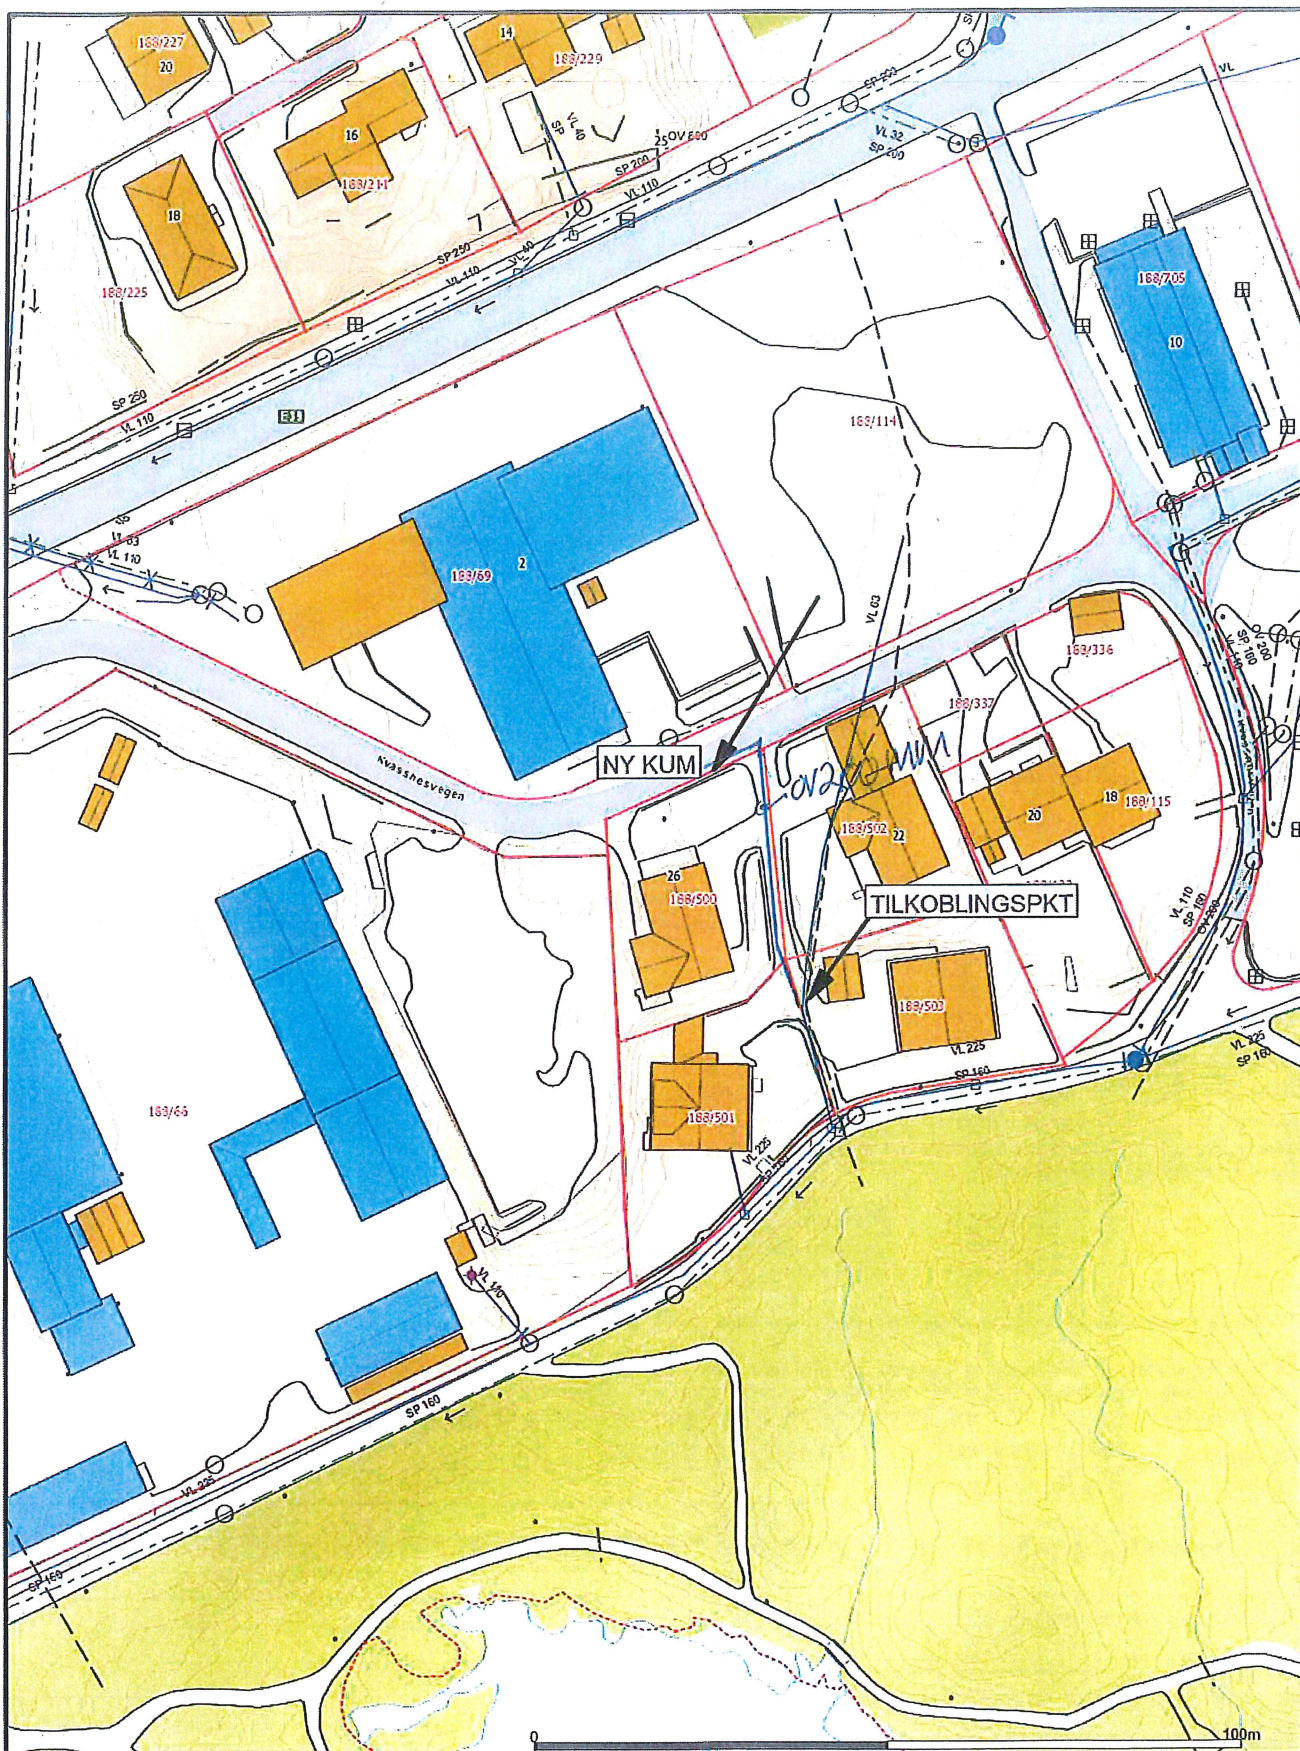

- | | |
|--------------------------|-----------------|
| — Målte Grenser | Større bustader |
| — Registrerte Grenser | Hytte/feriehus |
| — Udefinerte grenser | Garasje/uthus |
| — Tereområde grense | Industribygg |
| ⊙ Konstruert grensepunkt | Andre bygg |
| ■ Bølig | |
| ■ Bustad m/leilighet | |
| ■ Våningshus | |
- Beliggenhet og høyder må oppfattes som orienterende.



Dato: 2015.08.27
Sign: lkj

Lindås kommune
Geodata avdeling

KVASSNESVG

N



Målestokk
1:1000