

	Målte Grenser		Bustad m/leilighet		Andre bygg
	Registrerte Grenser		Våningshus		Storre bustader
	Udefinert grenser		Hytte/feriehuis		Garasje/uthus
	Terrengmålte grense		Industri/lager		Bolig
	Konstruert grensepunkt				

Beliggenhet og høyder må oppfattes som orienterende.

VL-SPV Nedre Eikanger — Kommunal og Private.



15/6-15  
L.N




Lindås kommune  
VVA avdeling  
SPV K. tilknytt. eks. pumpest./k  
VL K. tilknytt. eks. VL-kum/k

Dato: 2015.06.15  
Sign: AH

Eikanger til Lie vatnet



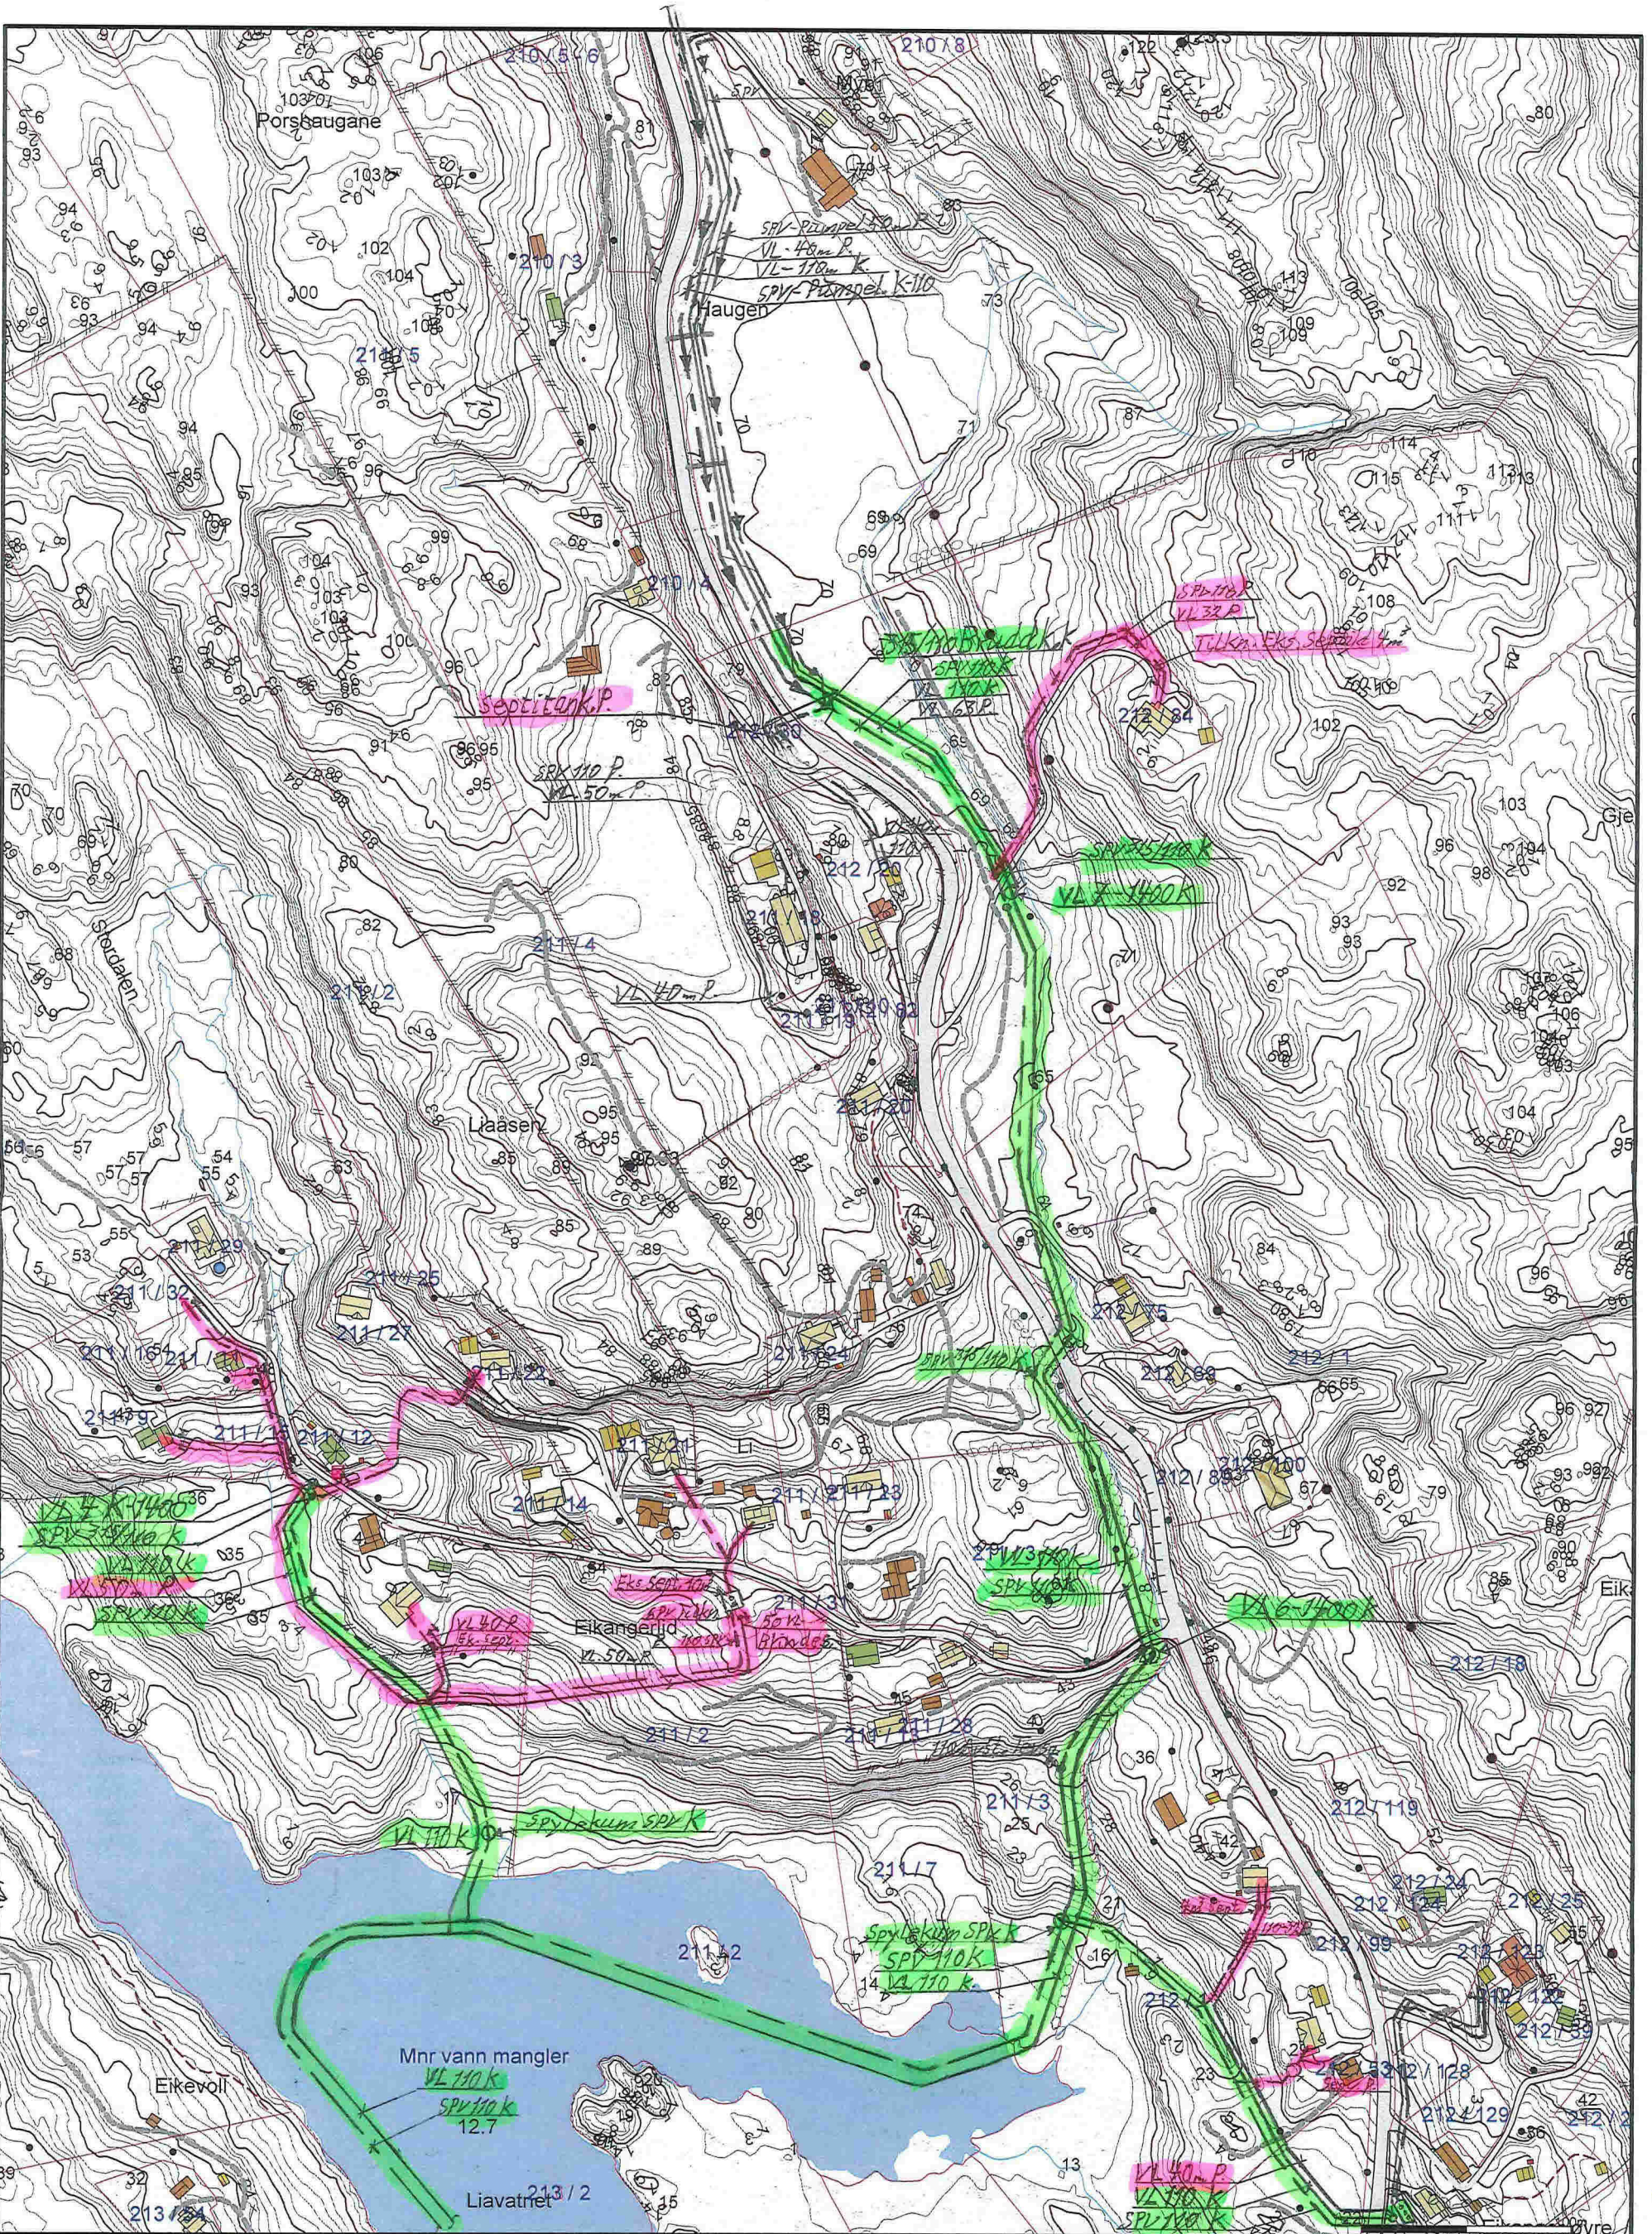

<ul style="list-style-type: none"> <li>— Målte Grenser</li> <li>- - - Registrerte Grenser</li> <li>Udefinert grenser</li> <li>Terrengmålte grense</li> <li>Konstruert grensepunkt</li> <li>Bolig</li> </ul>	<ul style="list-style-type: none"> <li>Bustad m/leilighet</li> <li>Våningshus</li> <li>Større bustader</li> <li>Hytte/feriehuis</li> <li>Garasje/uthus</li> <li>Industri/lager</li> </ul>	<p><b>VL - SPV - Eikanger Nedre - Kom. - Privat.</b></p> <p><b>LINDÅS RØR &amp; SANITER</b></p> <p>www.lindas-ror.no</p> <p>15/6-15 L.N</p>	<p>Lindås kommune VVA avdeling <b>VL5-1400 K</b></p>	<p>Dato: 2015.06.15 Sign: AH</p> <p>Lie</p>	<p>N</p> <p>Målestokk 1:3000</p>
---	---	---	--	---	--------------------------------------

Beliggenhet og høyder må oppfattes som orienterende.

F-2