



Olav Thorsheim
Vassbygdvegen 484
5912 SEIM

Referanser:
Dykkar:
Vår: 15/1426 - 15/27658

Saksbehandlar:
Anne Lise Molvik
anne.lise.molvik@lindas.kommune.no

Dato:
26.08.2015

Førebels svar på søknad om utsleppsløyve - gbnr 181/11 Gausereide.

Lindås kommune viser til søknad om utsleppsløyve mottatt 24.07.2015. Saka er under handsaming.

Kommunen vil med dette varsla om at det er særlege brukarinteresser i området og at handsaming av søknaden av denne grunn vil overskrida normal sakshandsamingsfrist på 6 veker, jf forureiningsforskrifta § 12-5.

Kommunen ser, etter ein førebels gjennomgang, at det ikkje ligg føre kart som viser plassering av anlegget. Vi ber om at dette vert send inn snarast.

Med helsing

Tor Hegle
avdelingsleiar

Anne Lise Molvik
rådgjevar

Dette dokumentet er elektronisk godkjent og har difor ingen signatur.

Kopi til:

Teknisk drift her

Mottakarar:

Olav Thorsheim Vassbygdvegen 5912 SEIM
484

Post

postmottak@lindas.kommune.no
Dokumentsenteret
Kvernhusmyrane 20, 5914 Isdalstø


Kontakt

www.lindas.kommune.no
Telefon +47 56 37 50 00
Telefaks +47 56 37 50 01

Konto 3201.05.89311
Org.nr. 935 084 733

DER DRAUMAR BLIR RØYNDOM



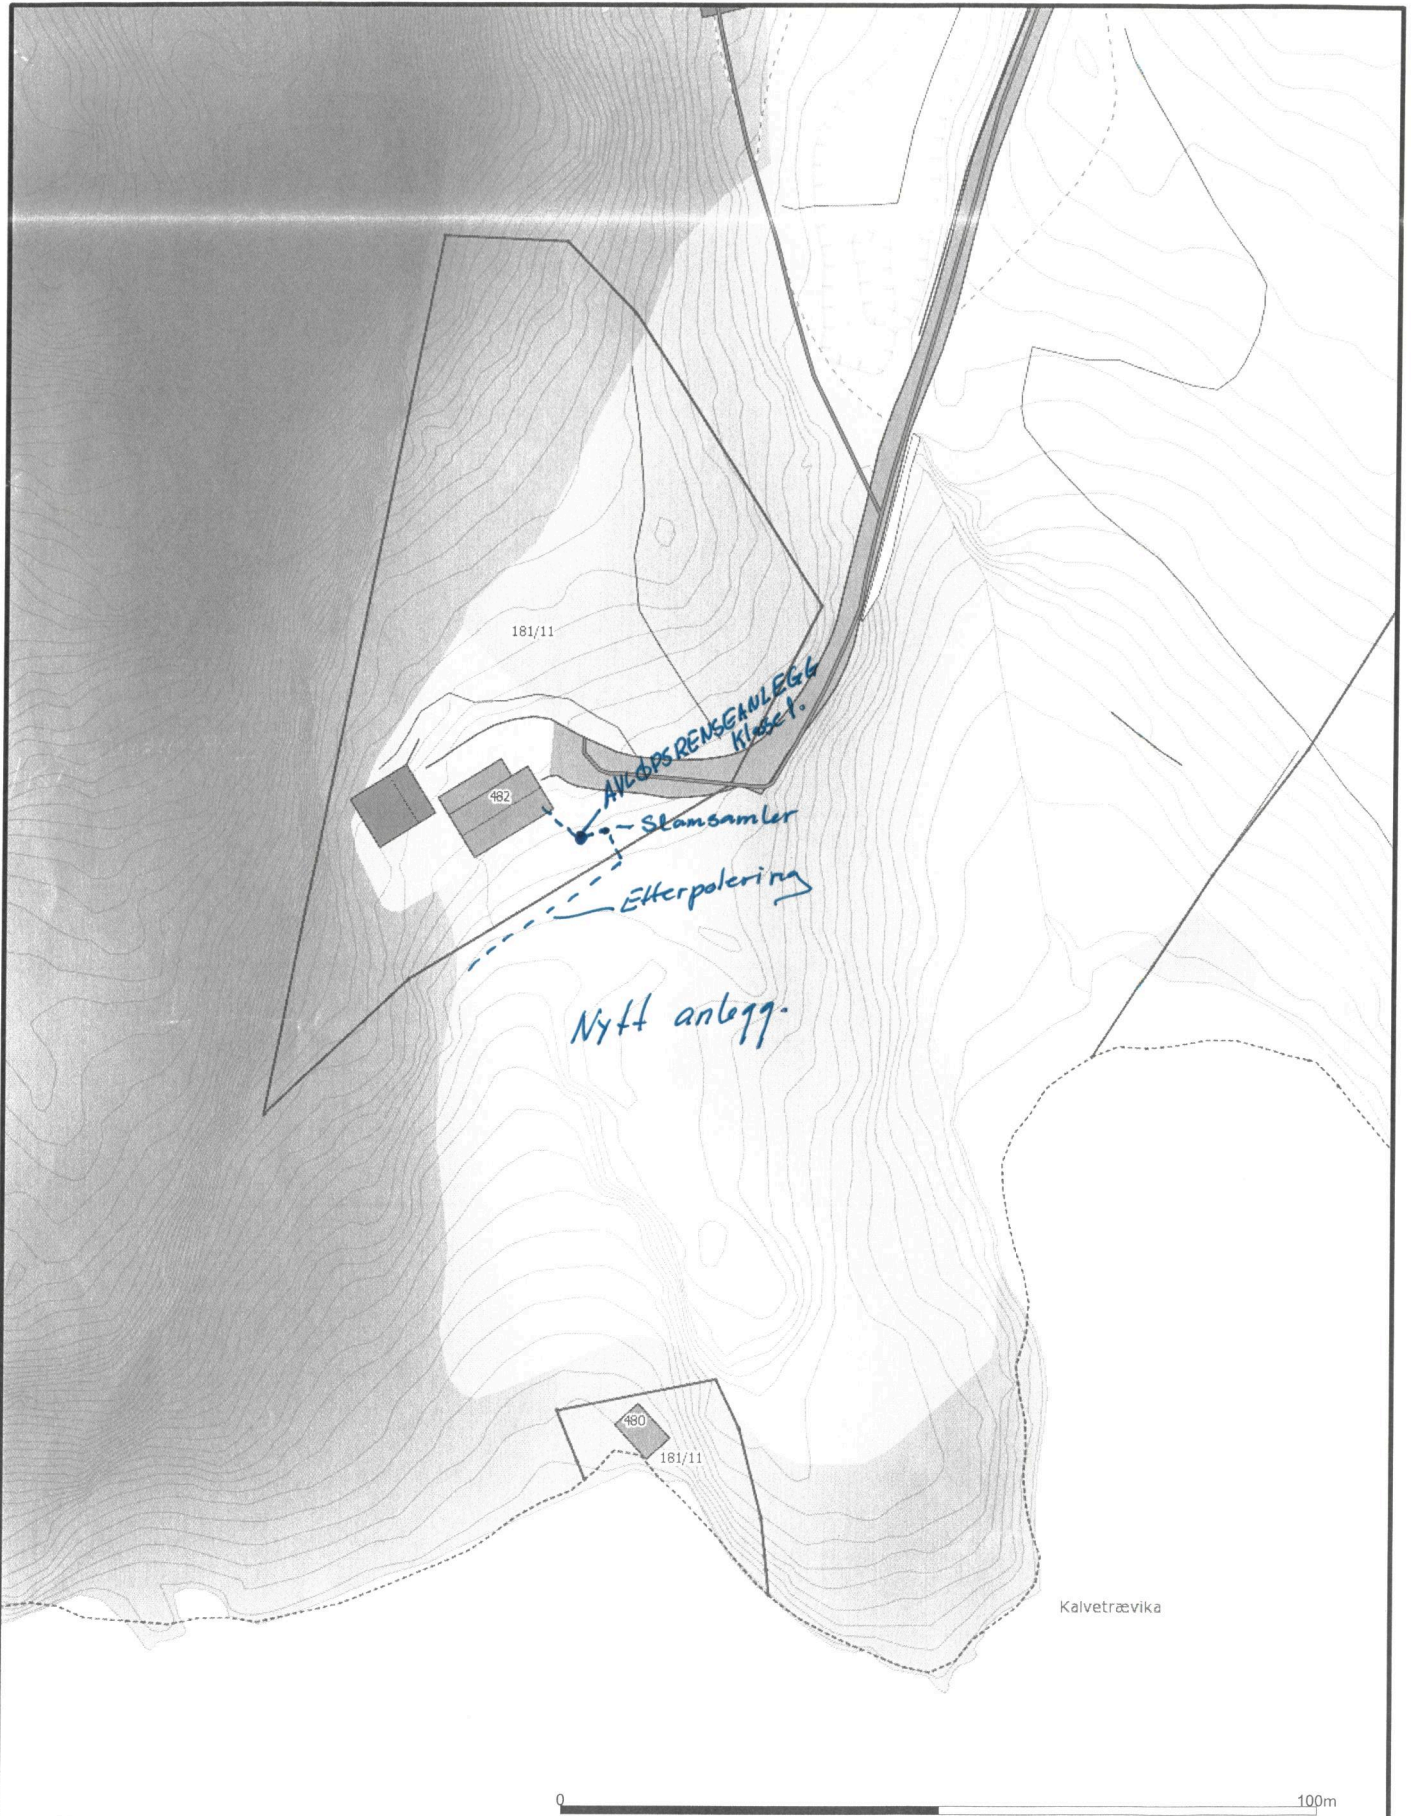

Kalvetrævika



- Målte Grenser
- Registrerte Grenser
- ⋈ Udefinert grenser
- ⋈ Terengmålte grense
- ⋈ Konstruert grensepunkt
- Bolig
- Bustad m/leilighet
- Våningshus
- Større bustader
- Hytte/feriehus
- Garasje/uthus
- Industri/lager
- Andre bygg



Lindås kommune
Geodata avdeling




Dato: 2015.08.27
Sign: lini

Thorstein 18/11

Målestokk
1:1000

Beliggenhet og høyder må oppfattes som orienterende.

Olav Thorstein

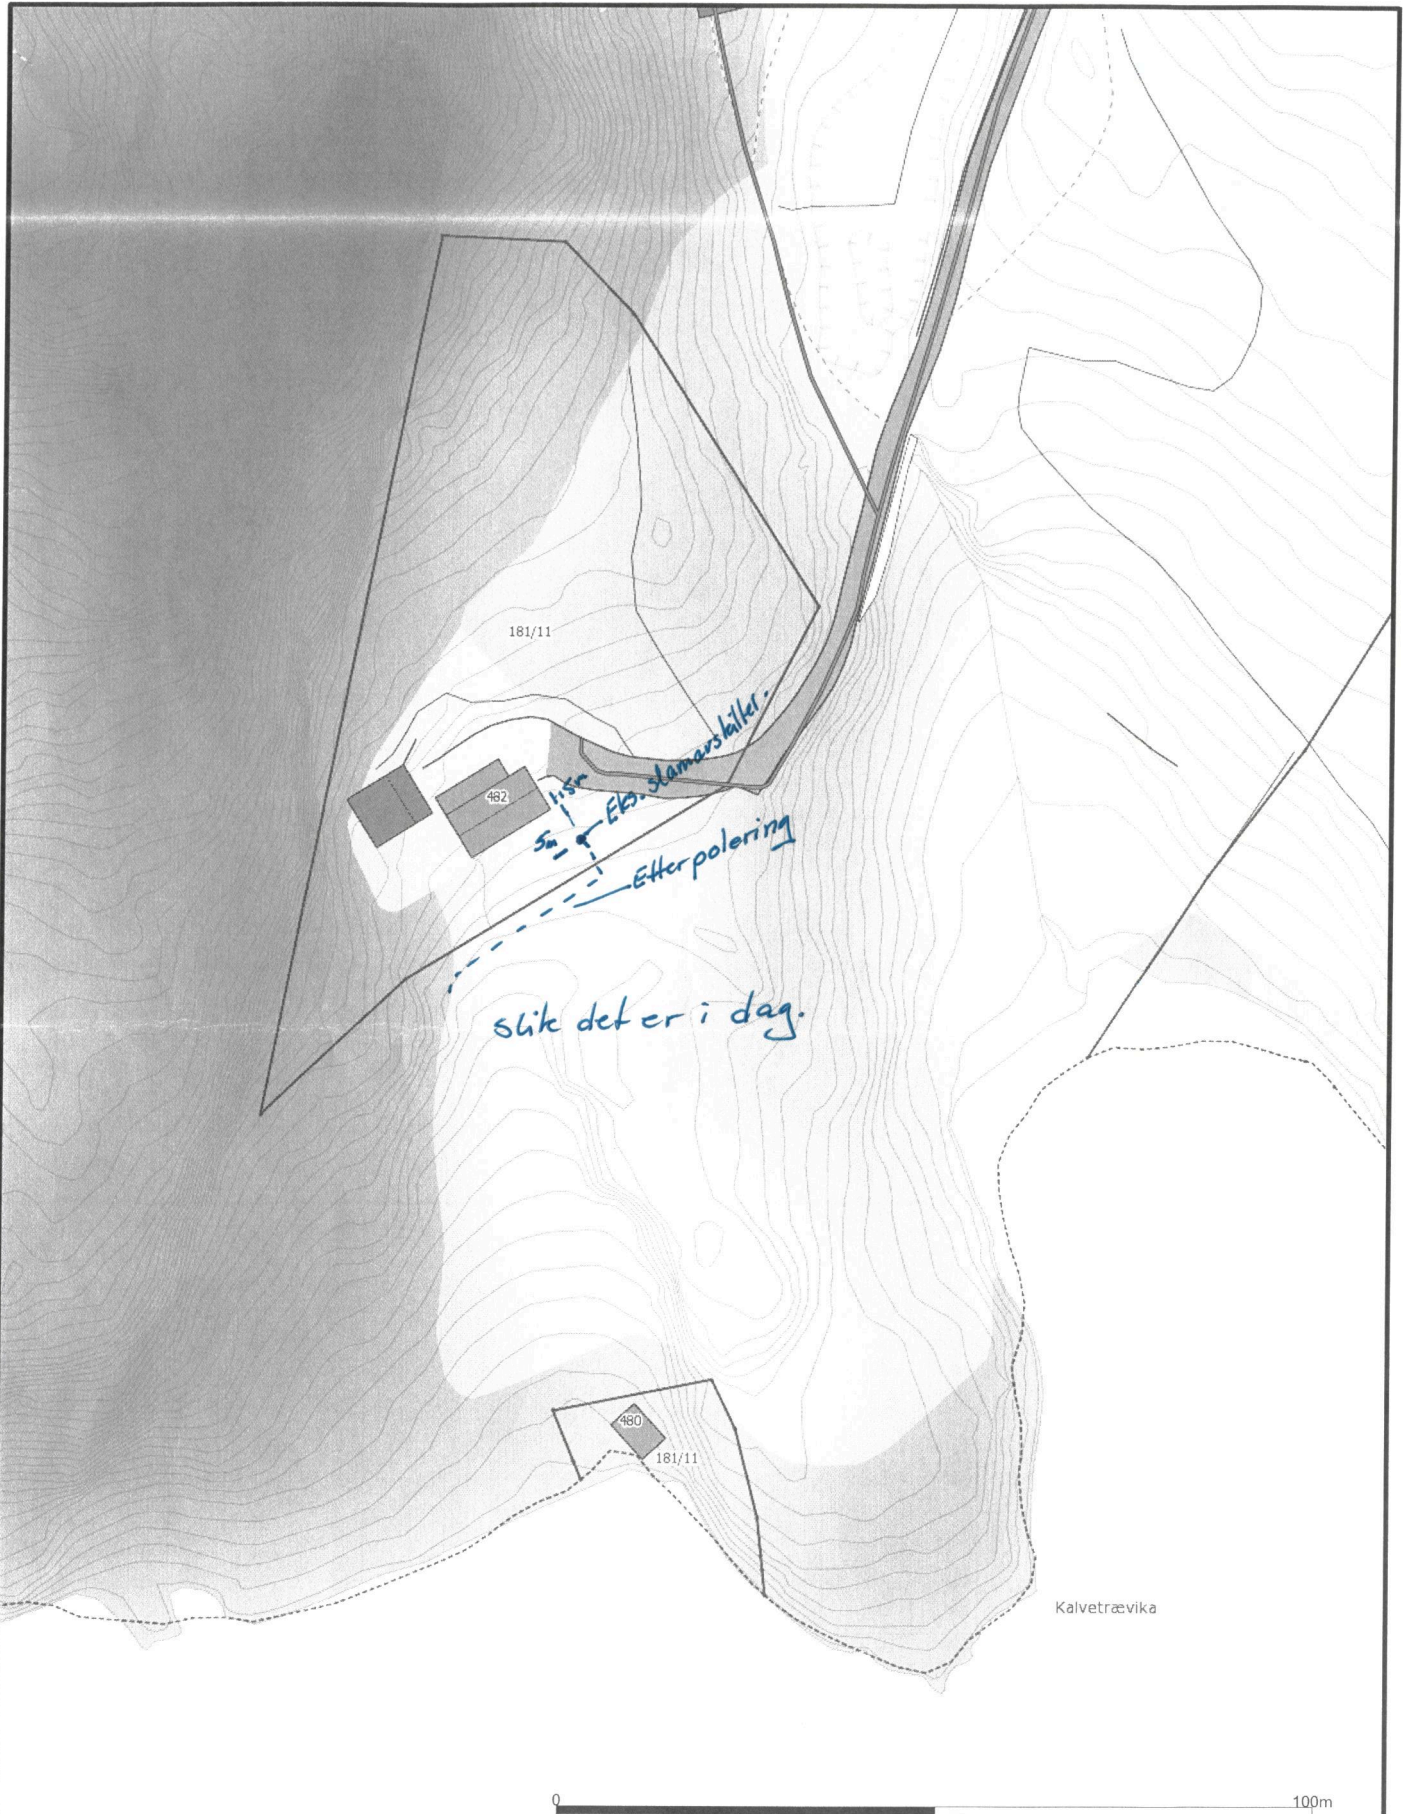

0 100m

— Målte Grenser	■ Større bustader
— Registrerte Grenser	■ Hytte/feriehus
- Udefinert grenser	■ Garasje/uthus
∩ Terrengmålte grense	■ Industri/lager
△ Konstruert grensepunkt	■ Andre bygg
□ Bolig	
□ Bustad m/leilighet	
□ Våningshus	



Lindås kommune
Geodata avdeling



Dato: 2015.08.27
Sign: lini

Thorsheim 181/11

Målestokk
1:1000

Beliggenhet og høyder må oppfattes som orienterende.

Olav Thorsheim