


MOT VEST

MOT SØR

MOT NORD

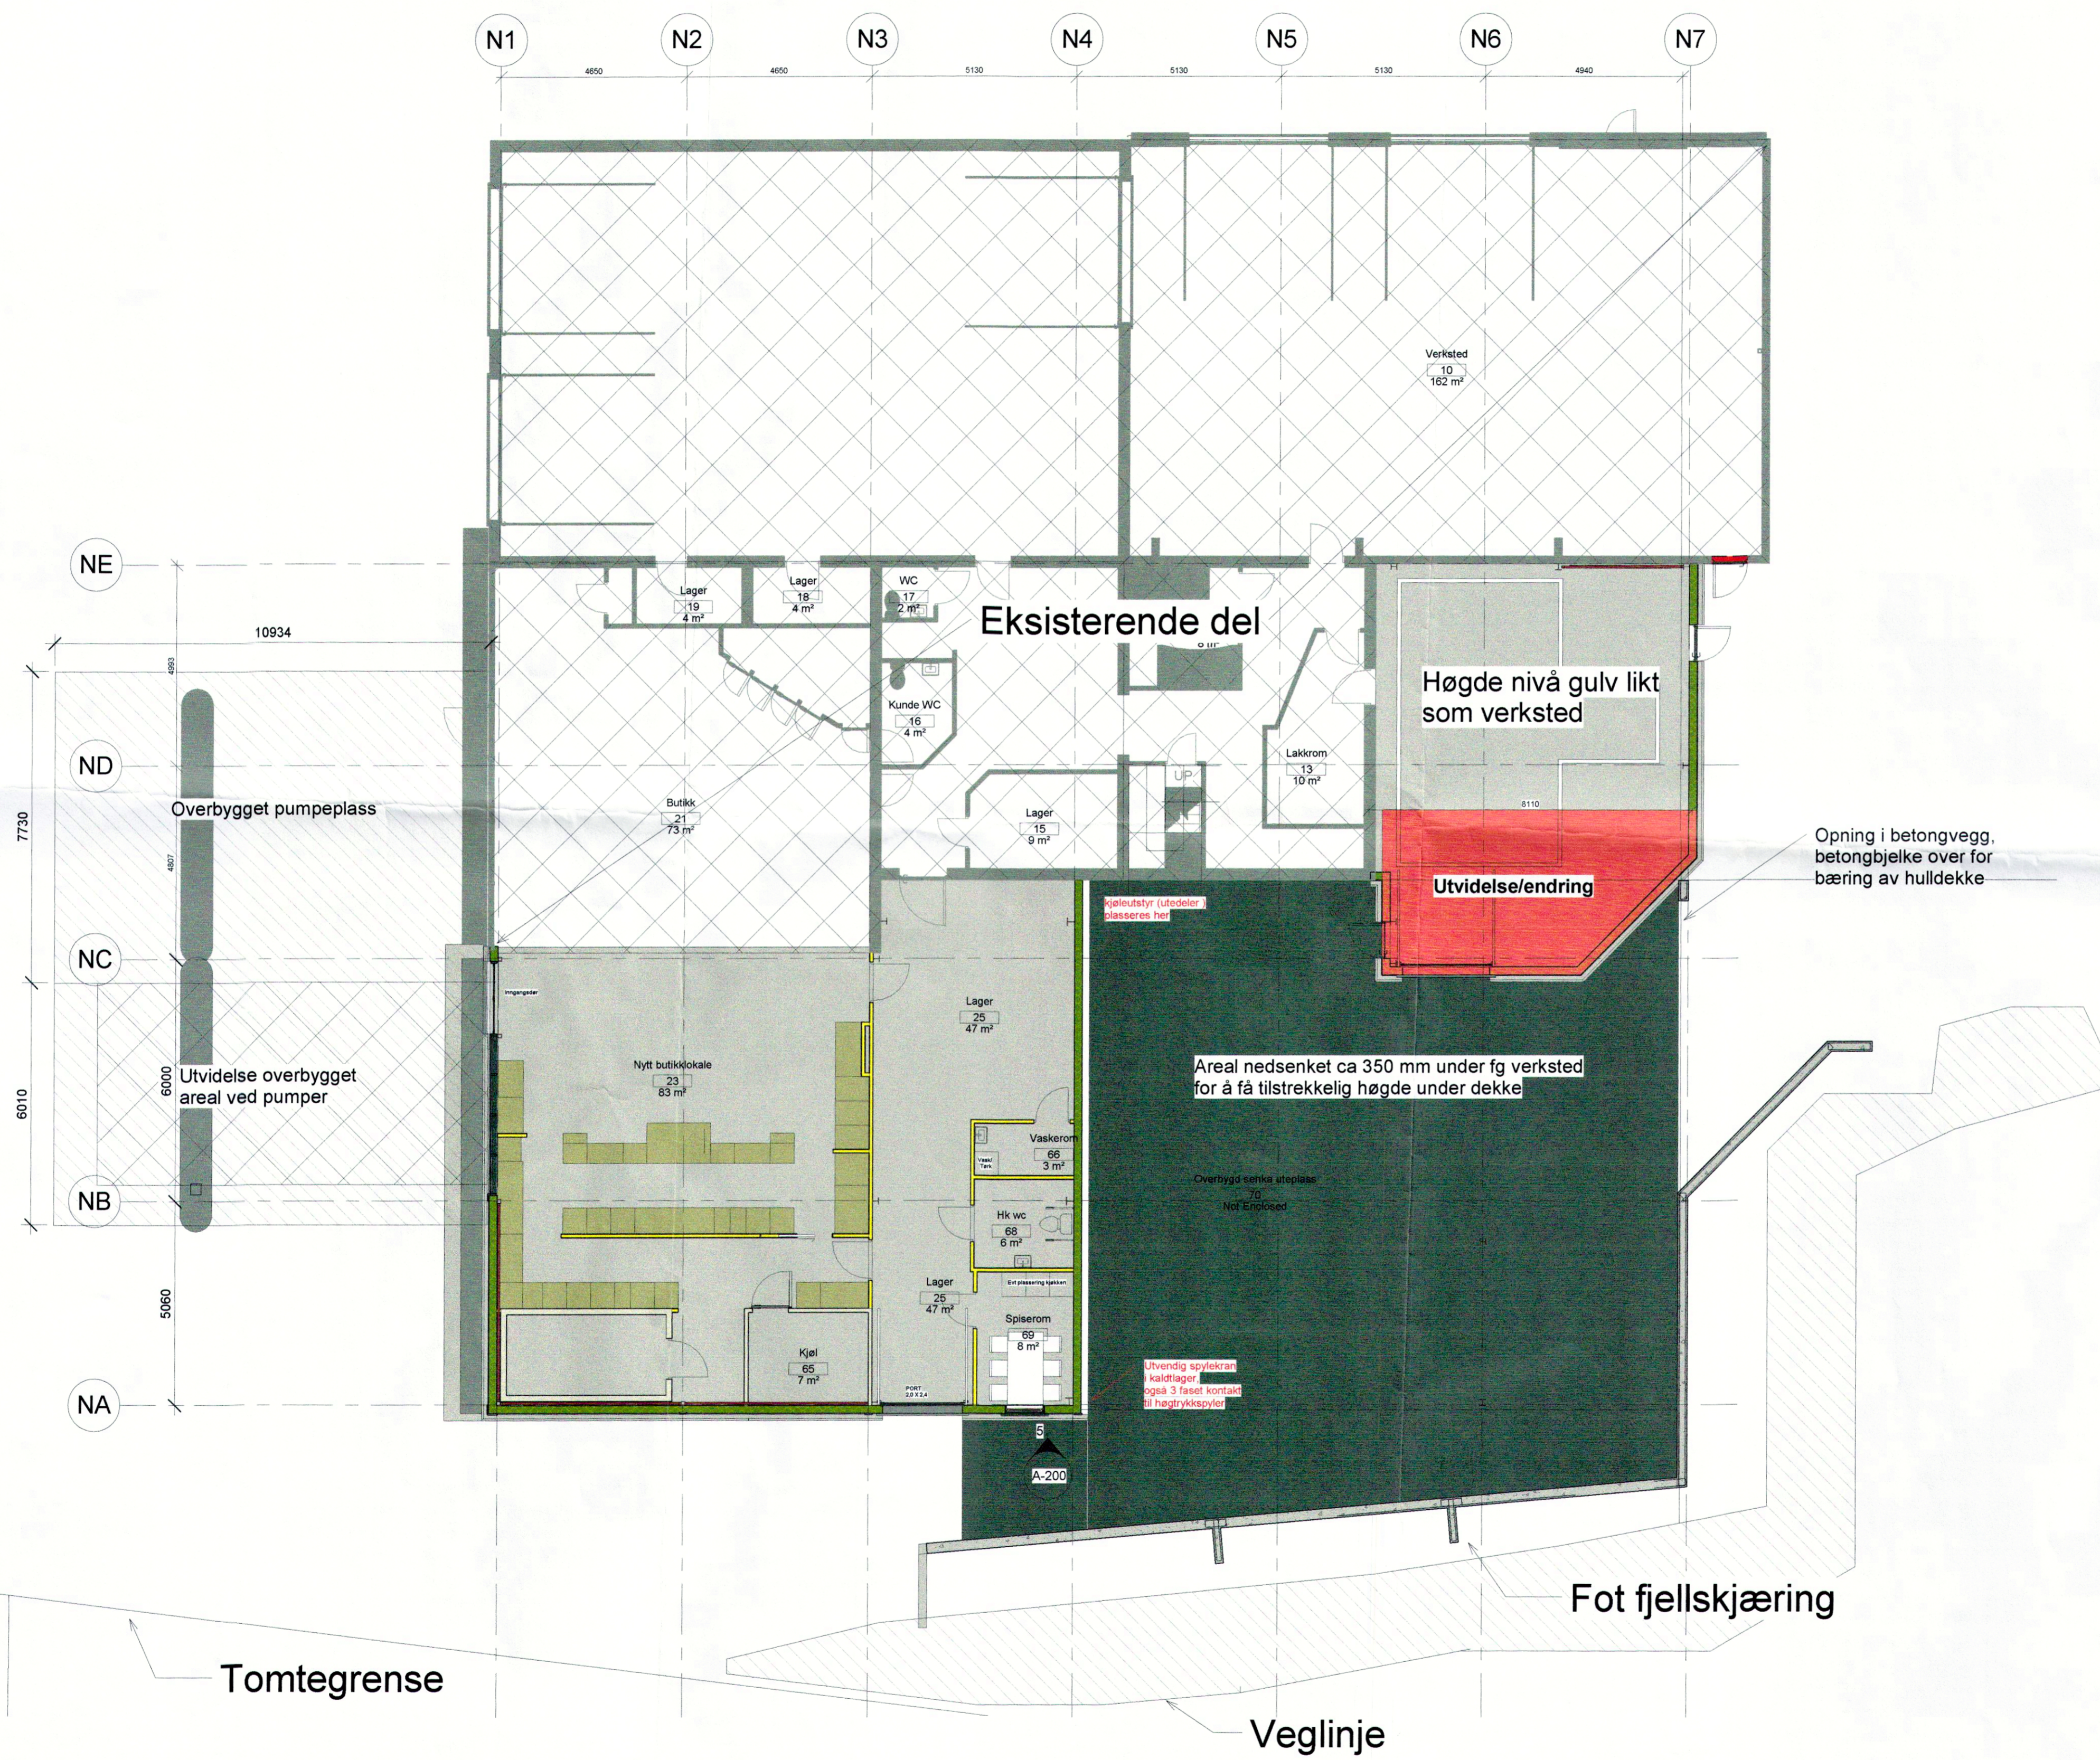

1 Plan 1. etg
1 : 100

MOT ØST

Tegning opprettet	01/29/10	
Revisjons liste		
Nr	Date	Beskrivelse
1	06.03.2014	Foreliggende tegning

Helgesen Tekniske-bygg as

Valestrand
5281 Valestrandfossen
Tlf. 5619 3400
Faks. 5619 3401

Vaage Karosseri	
E1	
Vaage Karosseri	
Tegnings navn Plan 1. etg - Hele bygget	
Tegnings nummer A-110	Prosjekt nummer 1696
Prosjekt dato 18.02.2014	
Tegnet av JAB	
Kontrollert av Checker	
Bruksområde Arbeidstegning	
Scale 1 : 100 -ISO A1	

© Tegninger tilhører Helgesen Tekniske-bygg AS. Kopiering og annen mangfoldiggjørelse er forbudt.™
Gedjenningnr.: 186005140 Organisasjonsnr.: 98501204