


- MERKNAD:
- 1 Frakobling og demontering av eks. stakelum for omlegging av ø160mm PVC spillvannledning til kum S1.
  - 2 Frakobling av eks. privat vannledning fra kum og tilknytning av ny ø110mm PE100 ledning m/ny strekkfast flensekobling. Privat vannledning tilknyttes ny mellomring i kum EKS1.
  - 3 Lokalisering og frigraving av eks. ø160mm spillvannledning for tilkobling ny ledning fra kum S1. Eks. ledning til pkt. 1 utgår.
  - 4 Lokalisering og frigraving av eks. stikkledning spillvann/overvann for tilknytning til ny ledning med grenrør.
  - 5 Frakobling av utløp kum EKS2 og tilknytning av ny ø160mm PVC ledning til kum.
  - 6 Frakobling av innløp i kum EKS3 og tilknytning av ny ø160mm PVC ledning til kum. Topp kum heves ift. vegfylling.
- Avstikk til eneboligomt:  
 ø32mm PE80 PN10 VL  
 ø110mm PVC SN8 SP  
 Legges med min. fall 15‰
- Avstikk til tomter avsluttes min. 2,0m ut fra veikant.  
 Det sprenges grøft min. 2,0m videre fra avslutning avstikk.

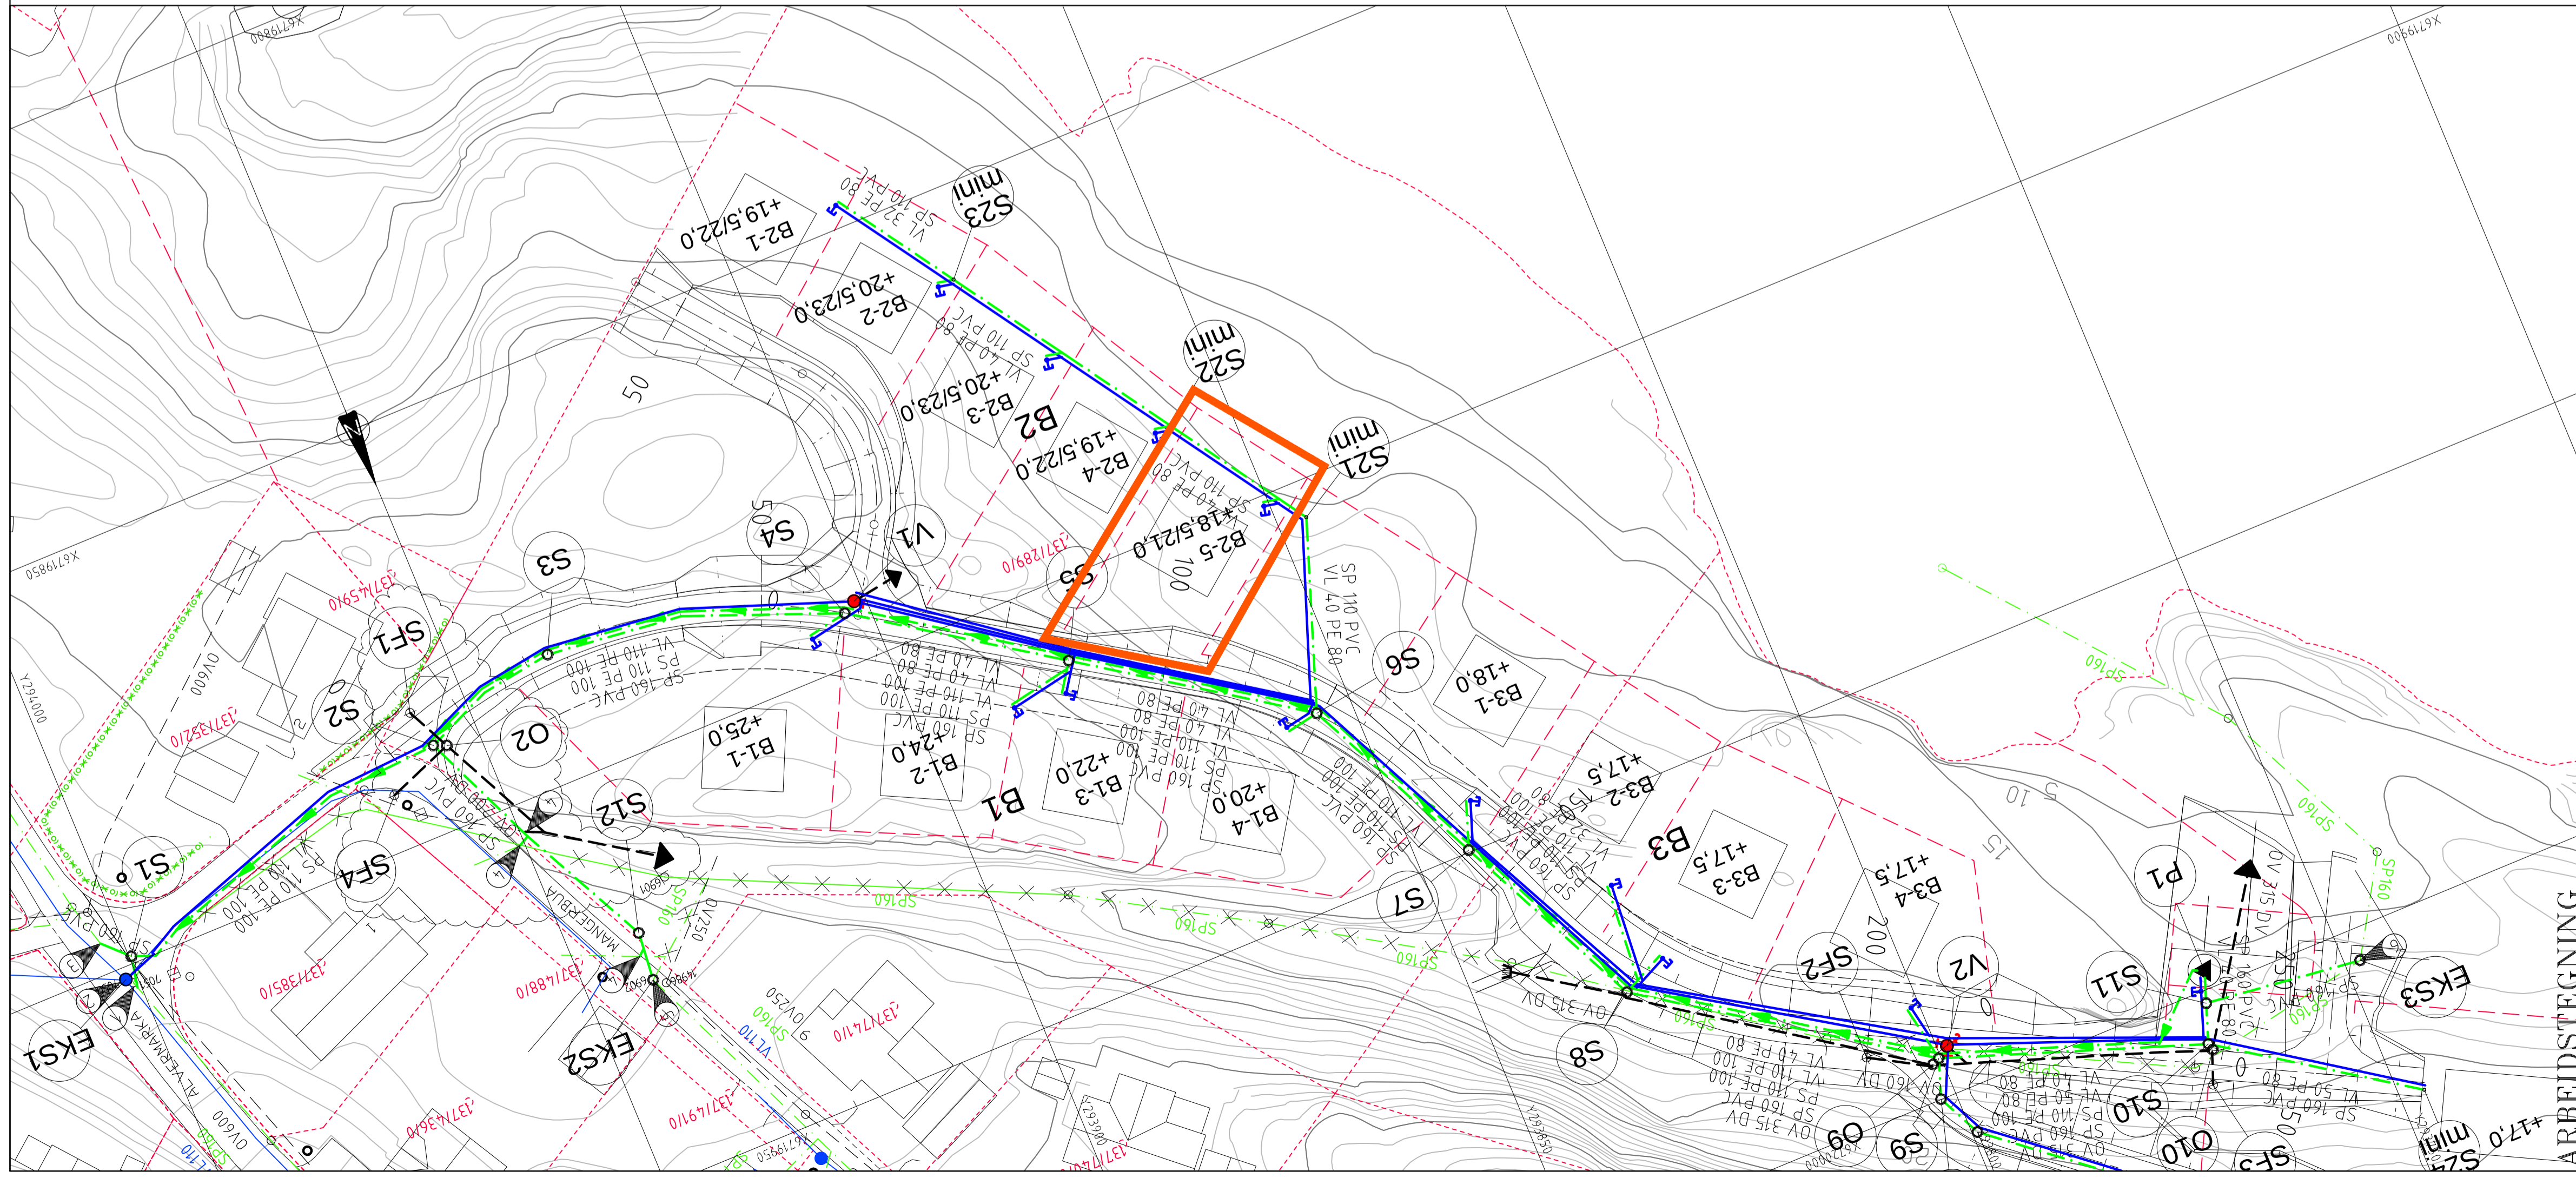

### TEGNFORKLARING

Eksisterende	Prosjektert
— Vannledning (VL)	— Vannledning (VL)
- - - Spillvannledning (SP)	- - - Spillvannledning (SP)
- - - Overvannledning (OV)	- - - Overvannledning (OV)
- - - Pumpeledning spillvann (PS)	- - - Pumpeledning spillvann (PS)
— x — Ledning utgår	— x — Ledning utgår
○ EKS Stakelum (S/O)	○ Stakelum (S/O)
• Ministakelum (S/O mini)	• Ministakelum (S/O mini)
—●— EKS Vannledningskum m/brann- og stengeventil (V)	—●— Vannledningskum m/brann- og stengeventil (V)
	✕ Lufteventil
	↑ Spyleventil
	⊥ Støppekran på vannledning
	⊕ Sandfangskum m/kupplrist (SF)
	⊖ Bekkeinntak m/rist
	⊙ Kloakkpumpestasjon (P)

A	13.02.13	THF	Trase SF1-02-utløp.
Rev.	Dato	Sign.	Revisjonens gjelder
Oppdragsgiver			
MAJO EIGEDOM AS			
Prosjekt			
MANGERBUA II BOLIGFELT.			
Plan og lengdeprofil ledninger Veg 1, kum S2-EKS2,SF1-02,S10-P1 og S10-S24.			
Målestokk: 1:500/100(A1)			
Prosjekt nr. 8211			
Tegning nr. 602			
Rev. A			

slv.ing. Arne Haugen VVA-prosjektering  
 Fabrikkgt. 7B 5059 BERGEN. Tlf: 55 59 82 60