

- Målte Grenser
- Registrerte Grenser
- - - Udefinert grenser
- - - Terrengmålte grease
- Konstruert grensepunkt
- Bolig
- Bustad m/leilighet
- Våningshus
- Større bustader
- Hytte/feriehuis
- Garasje/uthus
- Industri/lager
- Andre bygg



Lindås kommune  
VVA avdeling




Dato: 2015.08.28  
Sign: AH

Gbnr 215/2

Målestokk  
1:1000

Beliggenhet og høyder må oppfattes som orienterende.

Allt har felles stengeventil  
ute & alle har  
egen inne i huset.

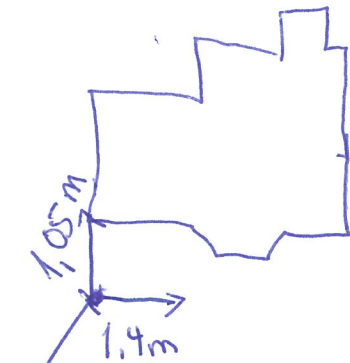

utv. stengeventil til

gnr. 215/18

gnr. 215/23

og til

215/2