

EIGENKONTROLL AV SANITÆRINSTALLASJONER

Skjemaet skal fyllest ut av utførande røyrliggjar og skal sendast Lindås kommune for arkivering saman med godkjent søknad om tilknytting.

BYGGEPLASS: *LINDÅS* GNR.: *108* BNR.: *563* TOMT NR.:

Eigar av sanitæranlegget:

Adresse: *LINDÅS EIKES 5993 OSLEIDE*

TOLVASSDAR BYGG AB

Prøven gjeld:

Prøvetrykk:

Dato og sign. av røyrl.:

Utv. vassleiðning

150 mvs. i 120 min.

Utv. spillvassleiðn.

1 mvs. i 5 min.

Bunnleiðning:

1 mvs. i 5 min.

Innv. spillvassleiðn.

1 mvs. i 5 min.

Innv. vassleiðn.

80 mvs. i 120 min.

19.12.12. Lindås

03.05.13. Lindås

04.06.13. Lindås

04.06.13. Lindås

Teknisk etat skal varslast for kontroll før tildekking. Prøvetrykk for spillvassleiðning er 1.1 m.v.s. Prøvetrykk for vassleiðning er 50% over driftstrykk.

Anlegget teke i bruk/overlevert den: *19.09.13*

Merknader:

Utførande røyrliggjar stadfestar at sanitæranlegg er utført i samsvar med "Normalreglementet" (tidlegare NKF-Norm-8).



COMFORT KNARVIK

AS Haugland VVS

Lynveien 2,

5914 ISDALSTØ


56 35 77 90

knarvik@comfort.no

www.comfort.no


Stempel/sign. røyrliggjartfirma

[Signature]

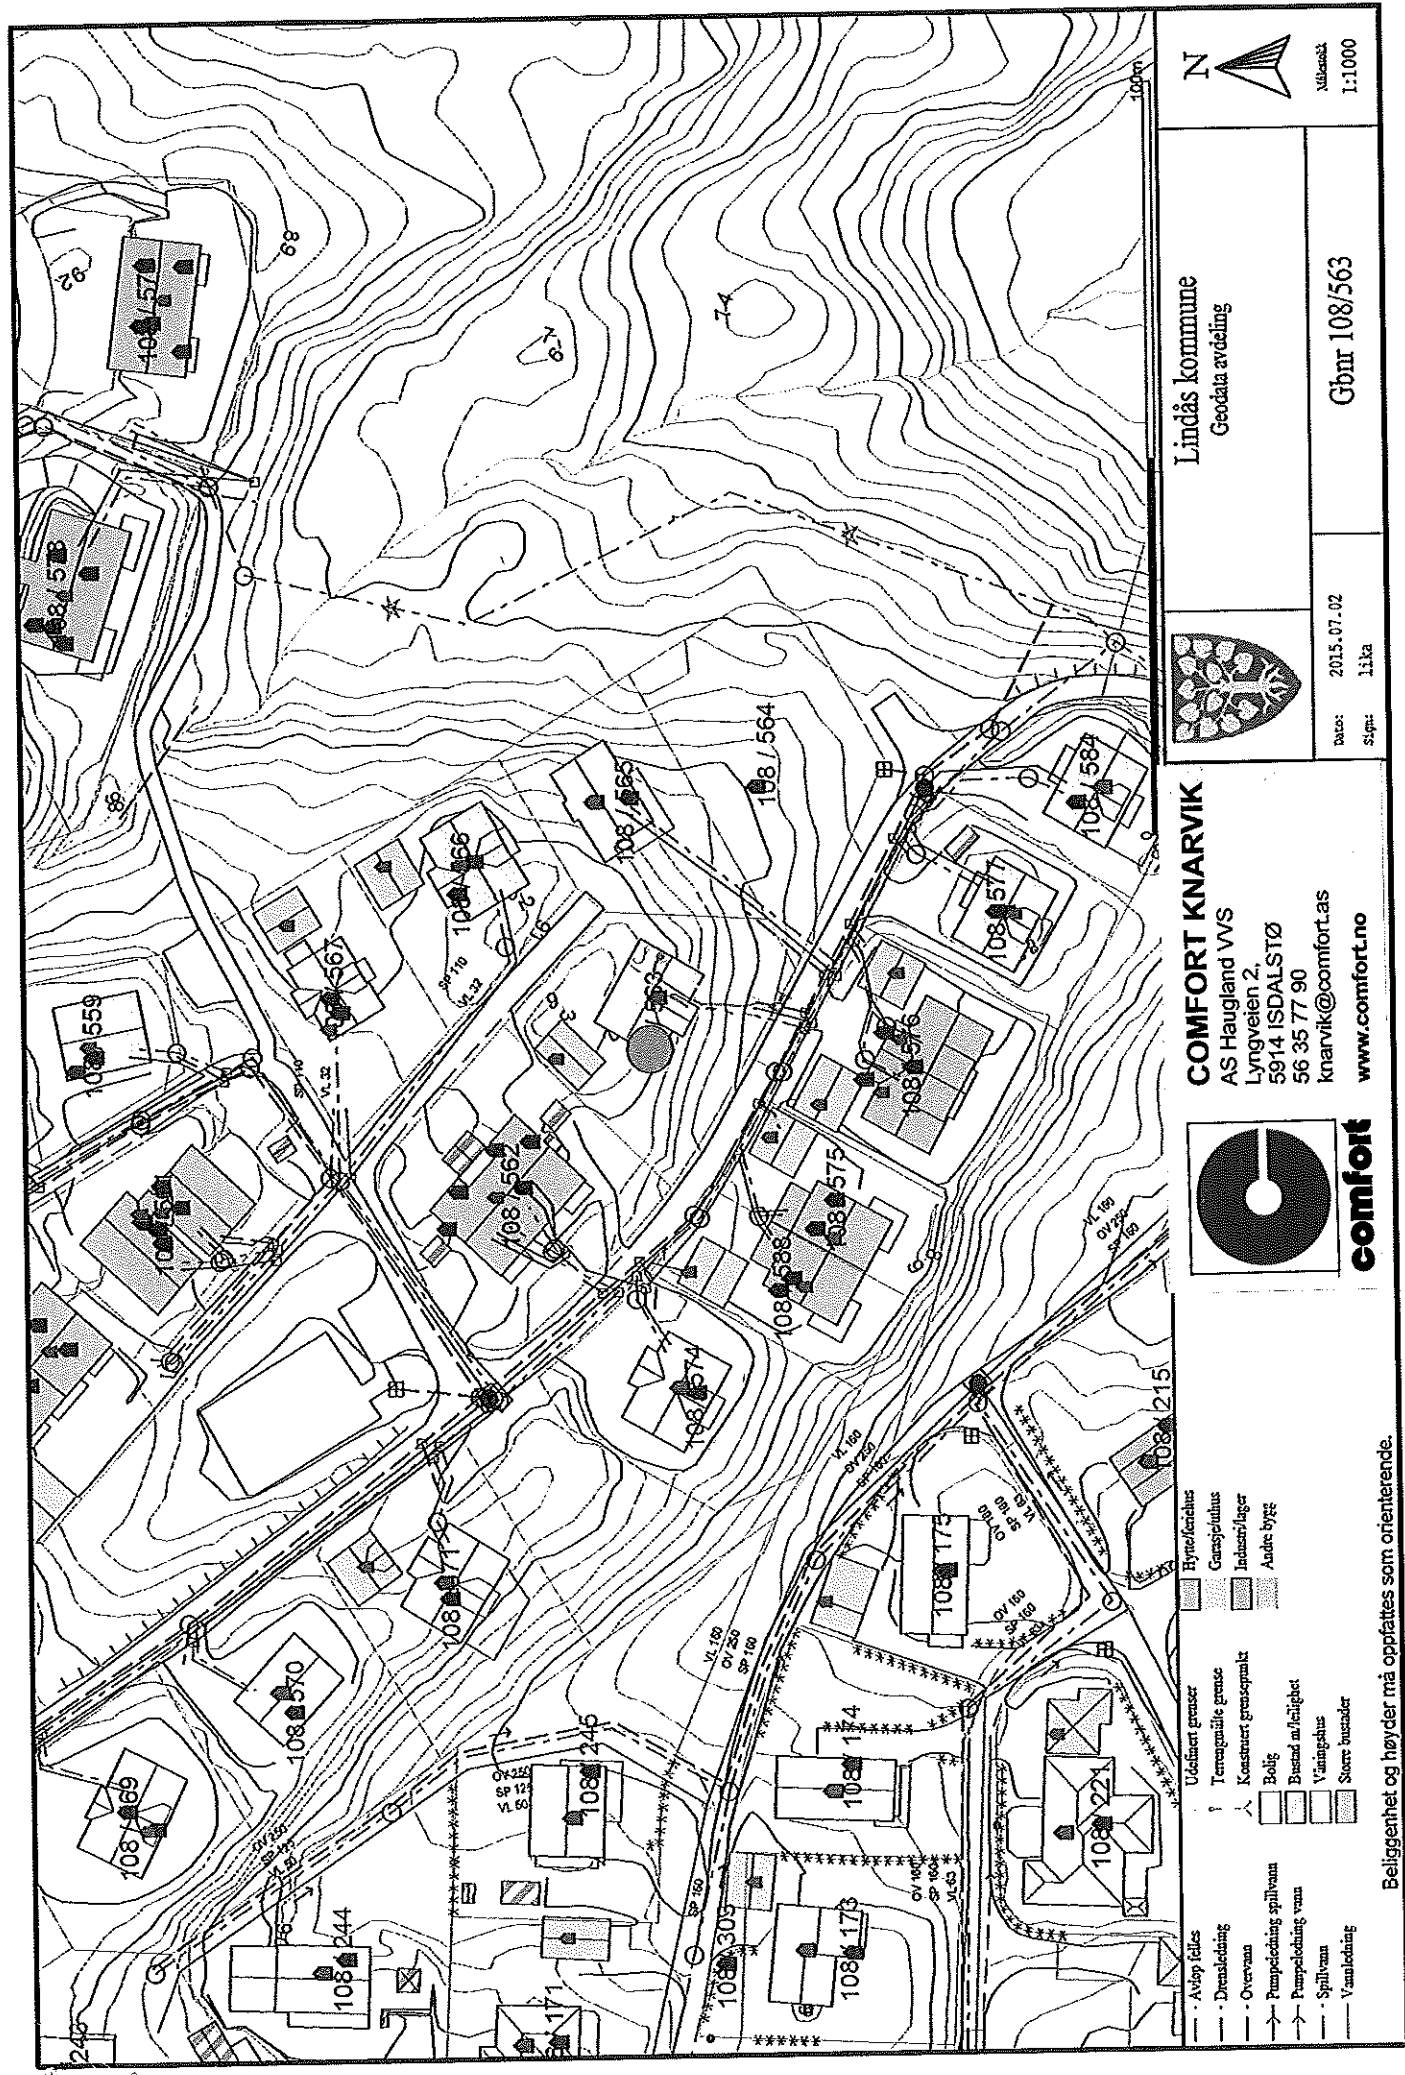

Skala
1:1000

Lindås kommune
Geodata avdeling

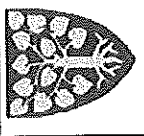


Dato: 2015.07.02
Skr.: lila

Gbnr 108/563

COMFORT KNARVIK

AS Haugland VVS
Lyngveien 2,
5914 ISDALSTØ
56 35 77 90
knarvik@comfort.as
www.comfort.no

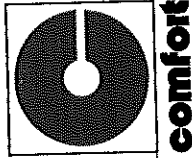

- | | | |
|--------------------------|--------------------------|------------------|

Beliggenhet og høyder må oppfattes som orienterende.

COMFORT KNAVIK AS Haugland VVS 5914 ISDALSTØ Lyngveien 2 56 35 77 90 knavik@comfort.no www.comfort.no		TOTLANDSDAL BYGG AS NY ENEBOLIG GNR. 108 BNR. 563 LINDÅS KOMMUNE		PLANTEGNINGER OG SNITT A:A	
ACCORDING TO INTERNATIONAL LAWS, THIS DRAWING IS THE PROPERTY OF ARKOCONSULT OVE HÅLAND. THE DRAWING CAN NOT BE USED, MADE PUBLIC OR HANDED OVER TO A THIRD PART WITHOUT OUR WRITTEN CONSENT. ANY INFRINGEMENT WILL LEAD TO LEGAL PROCEEDINGS.		REVISION/DATE:		PROJECT NO.: 2011013	
DRAWING NO.: 01711013A01		SCALE: 1:100		DRAWN: ACF	
DATE: 08.04.2011		CHECKED:		REV. DESCRIPTION:	

ARKOCONSULT Ove Håland, Bullåsen 3, 5281 Valesstrandfossen
 Tel: 56390003 - Fax: 56191130 - Mob: 93241511
 Mail: post@arkococonsult.no - Orgnr. 986 393 579 MVA

