


Årsvik 08/09-September-2015

Linda's Kommune
Kvernhusmyrane 20
5917 Sødalsfjell

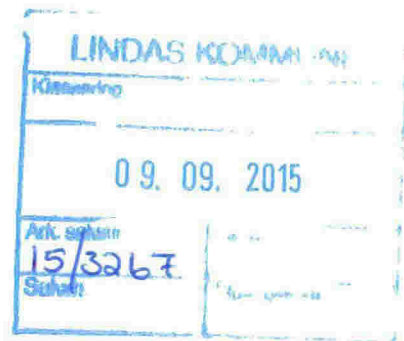


Viser til vedlagte kart over
g.nr. 227 b.nr. 15 og ber om at
matrikkelen blir rettet.

Vonar dette blir ordna utan vederlag
slik at grensene blir rette for
framtida.


Med helsing
Anne Mari Eikefjord Persen

HAVE A GREAT DAY

Clarion Hotels – service with passion

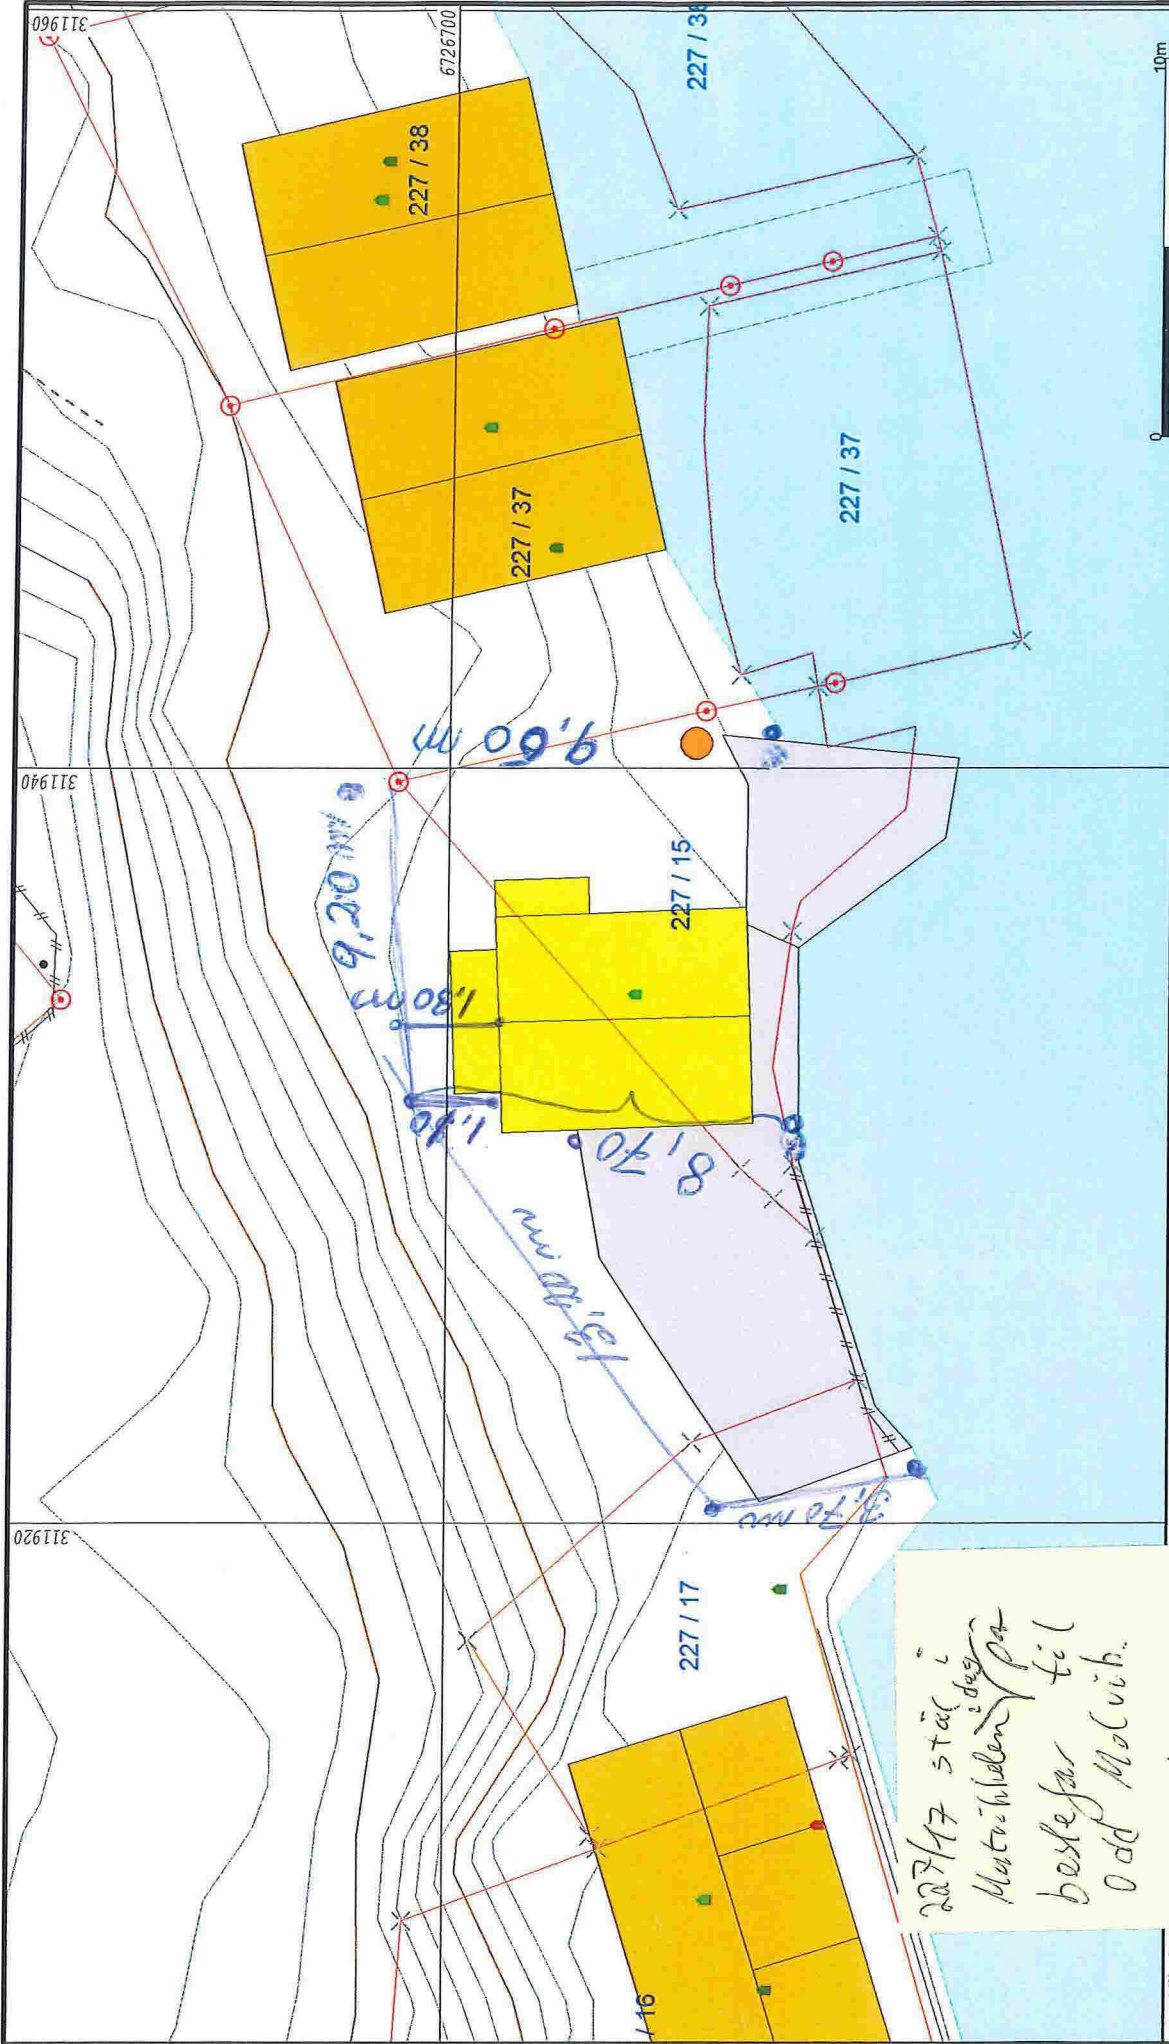


 N
 Xdlesøkk
 1:200


 Lindås kommune
 Geodata avdeling
 Grunnkart 2009.

Dato: 2015.02.05
 Sjøps: SSO

G.nr. 227, b.nr. 15.

Målte Grens
 - Registrerte Grenser
 Udefinert grenser
 Terengmålte grense
 Konstruert grensepunkt
 Bolig
 Busstid m/forhølet

Større busstider
 Hytte/feriehut
 Garasje/hut
 Industri/lager
 Andre bygg

Beilighet og høyder må oppfattes som orienterende.