


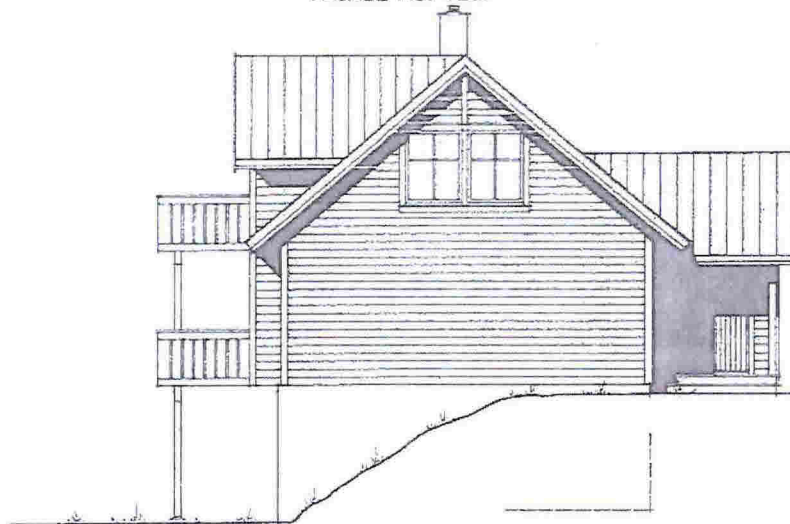


FASADE MOT VEST



FASADE MOT SØR



FASADE MOT ØST

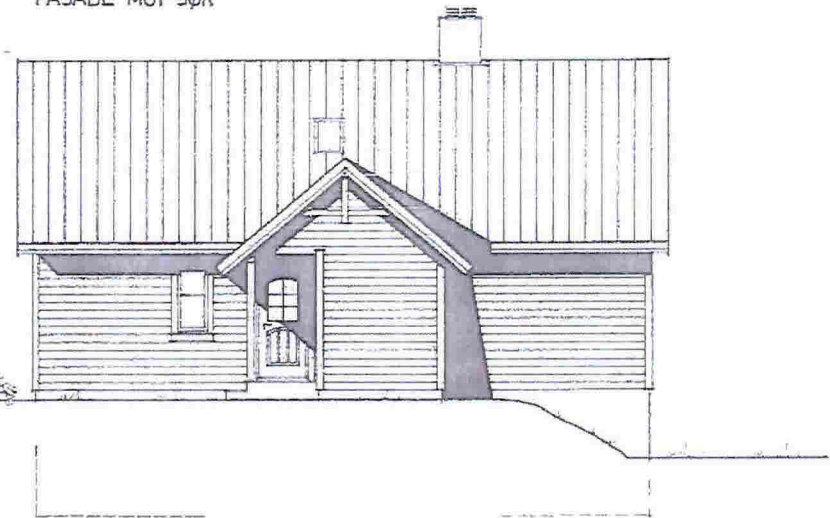

FASADE MOT NORD

**HIBA 163÷**  
NY TYPE 1999

Prosjekt: BOLIG m/SOKKELLELIGHET - rev HIBA 163  
Tegning veck.: FASADER


Tilalshaver: STEVNEBØ UTBYGGINGSSKAP AS  
Byggesteit: LINDÅS G.nr.: 188 B.nr.: 731  
Revidering: 13.07.00 EH  
Prosjekterende: BYGGER 'N VEST HIBA AS - 5001 BERGØN -  
Leverandør: STEVNEBØ TRELAST AS - 5125 BØVÅGEN -

Prosjekt ID: O12-99  
Tegning nr.: 03  
Målestokk: 1:100  
Data: 22.01.99  
Tegnet av: R.G.NJÅSTAD



**HIBA  
HUS**

TLF 55 30 65 30 - FAX 55 30 65 40  
TLF 56 37 00 08 - FAX 56 37 03 75

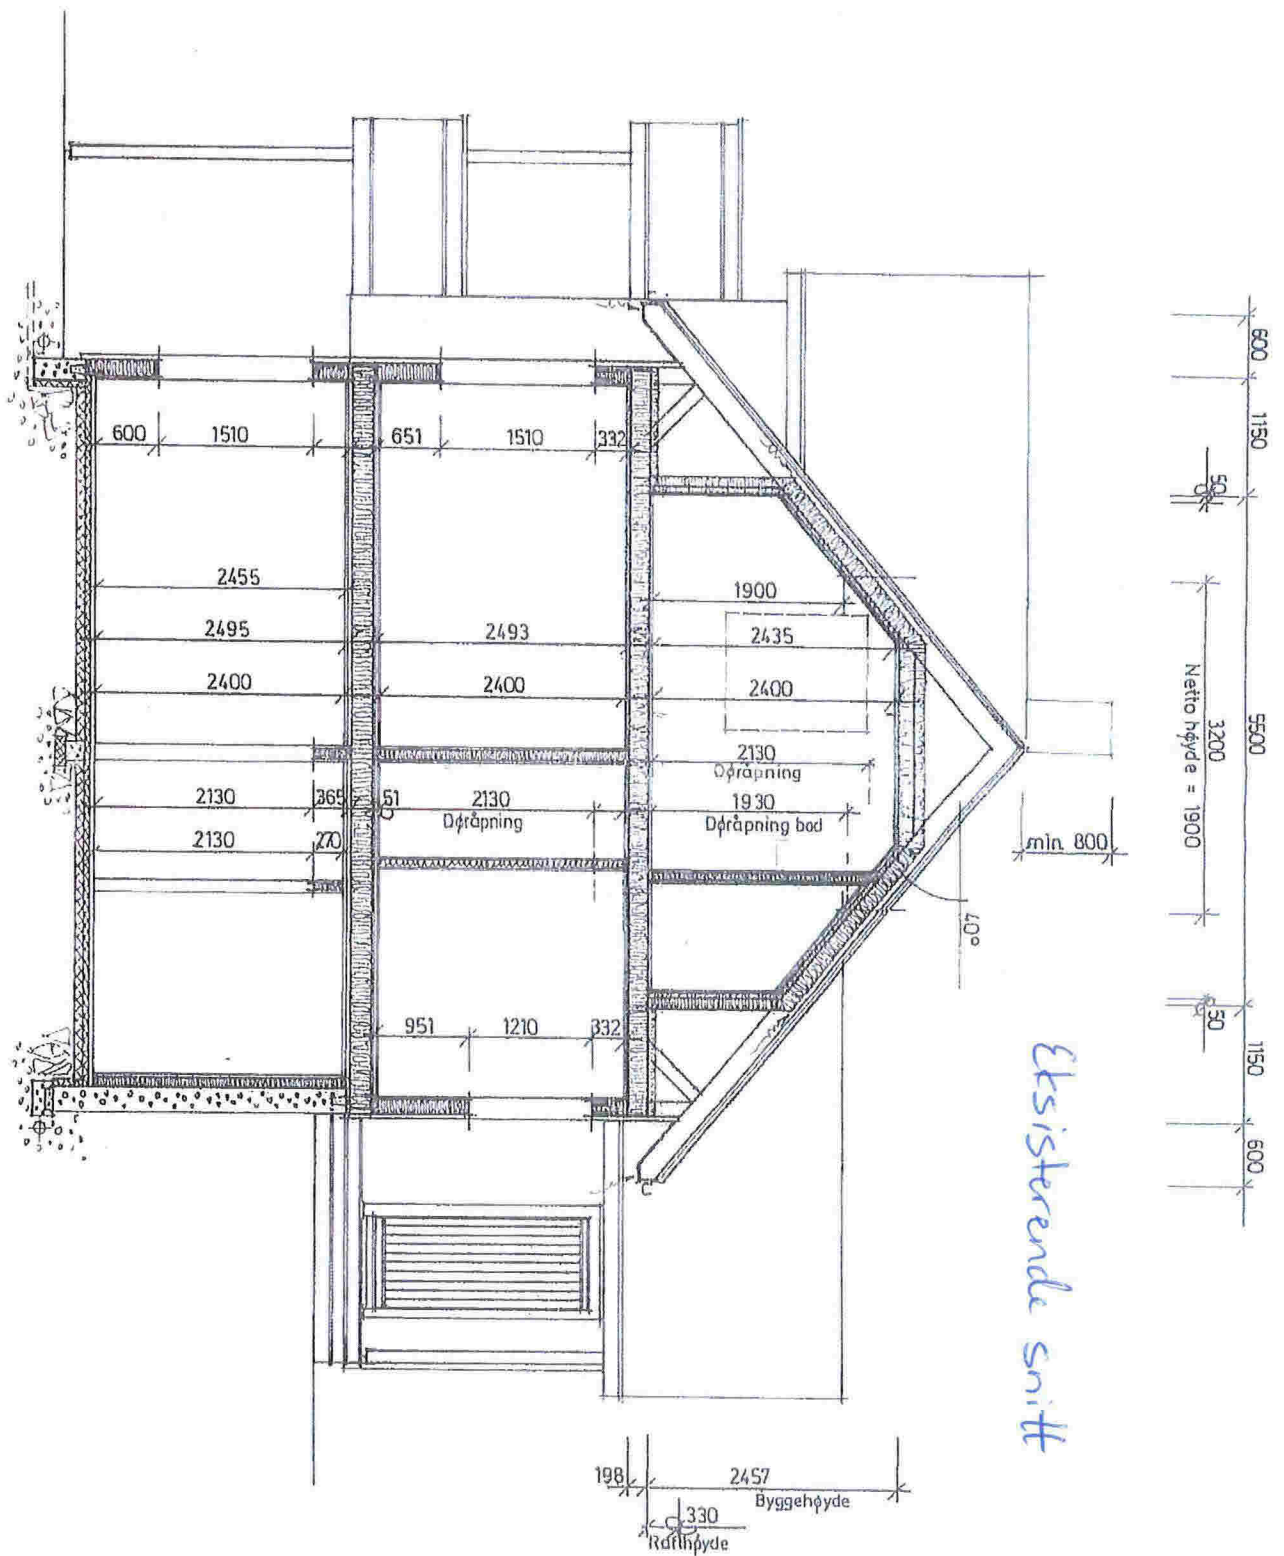


Prosjekt: BOLIGm/sokkelløst, Rev HIBA 163  
 Tegning vedr: SNITT

Prosjekt ID: 012-09  
 Tegning nr: 07  
 Målestokk: 1:50  
 Dato: 20.12.01  
 Tegnet av: M.DALE

Tiltektshaver: STEVNEBØ UTBYGGINGSSELSKAP AS  
 Byggested: LINDÅS G.nr B.nr.  
 Revidering: *ns. tittelbl. 2/1-02 no.*  
 Arkitekt: BYGGER'N VEST HIBA AS - 6892 BERGEN - TLF 05 11 60 30 - FAX 05 11 00 31  
 Leverandør: STEVNEBØ TRELAST AS - 8937 BØVÅGEN - TLF 06 34 04 00 - FAX 06 34 04 01




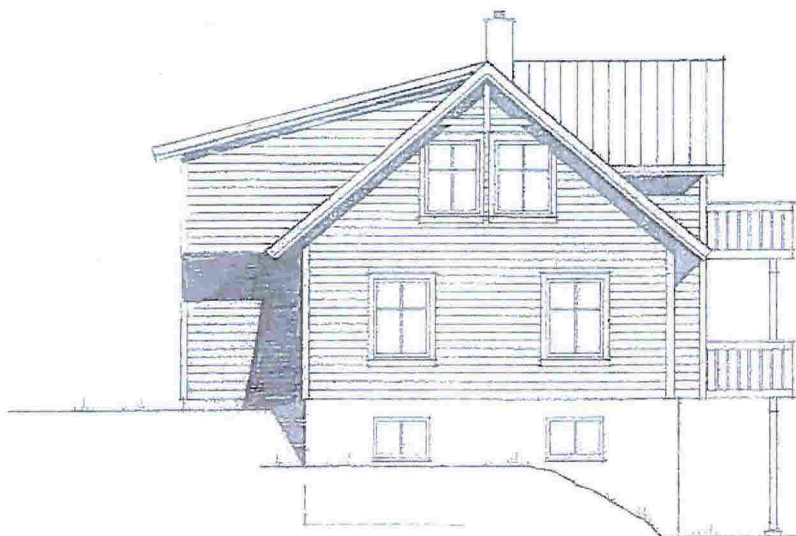

FASADE MOT VEST



FASADE MOT SØR

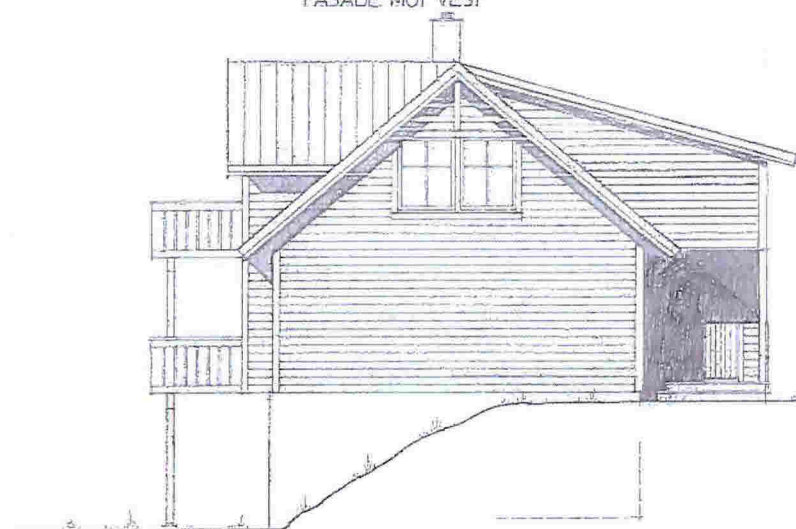

FASADE MOT ØST



FASADE MOT NORD

**HIBA 163** ÷  
 NY TYPE 1999


Prosjekt: BOLIGm/SOKKELLEILIGHET - rev HIBA 163  
 Tegning vedr.: FASADER

Tilrøkthaver: STEVNEBØ UTBYGGINGSSKAP AS  
 Byggested: LINDÅS  
 Revidering: 13.07.00 EH  
 Prosjektferide: BYGGER'N VESTHIBA AS - 5001 BERGEN -  
 Leverandør: STEVNEBØ TRELAST AS - 5125 BØVÅGEN -

Prosjekt ID: 012-99  
 Tegning nr.: Q3  
 Målestokk: 1:100  
 Dato: 22.01.99  
 Tegnet av: R.G.NJÅSTAD

Tlf: 55 30 65 30 - FAX 55 30 65 40  
 Tlf: 55 37 05 08 - FAX 56 37 03 75



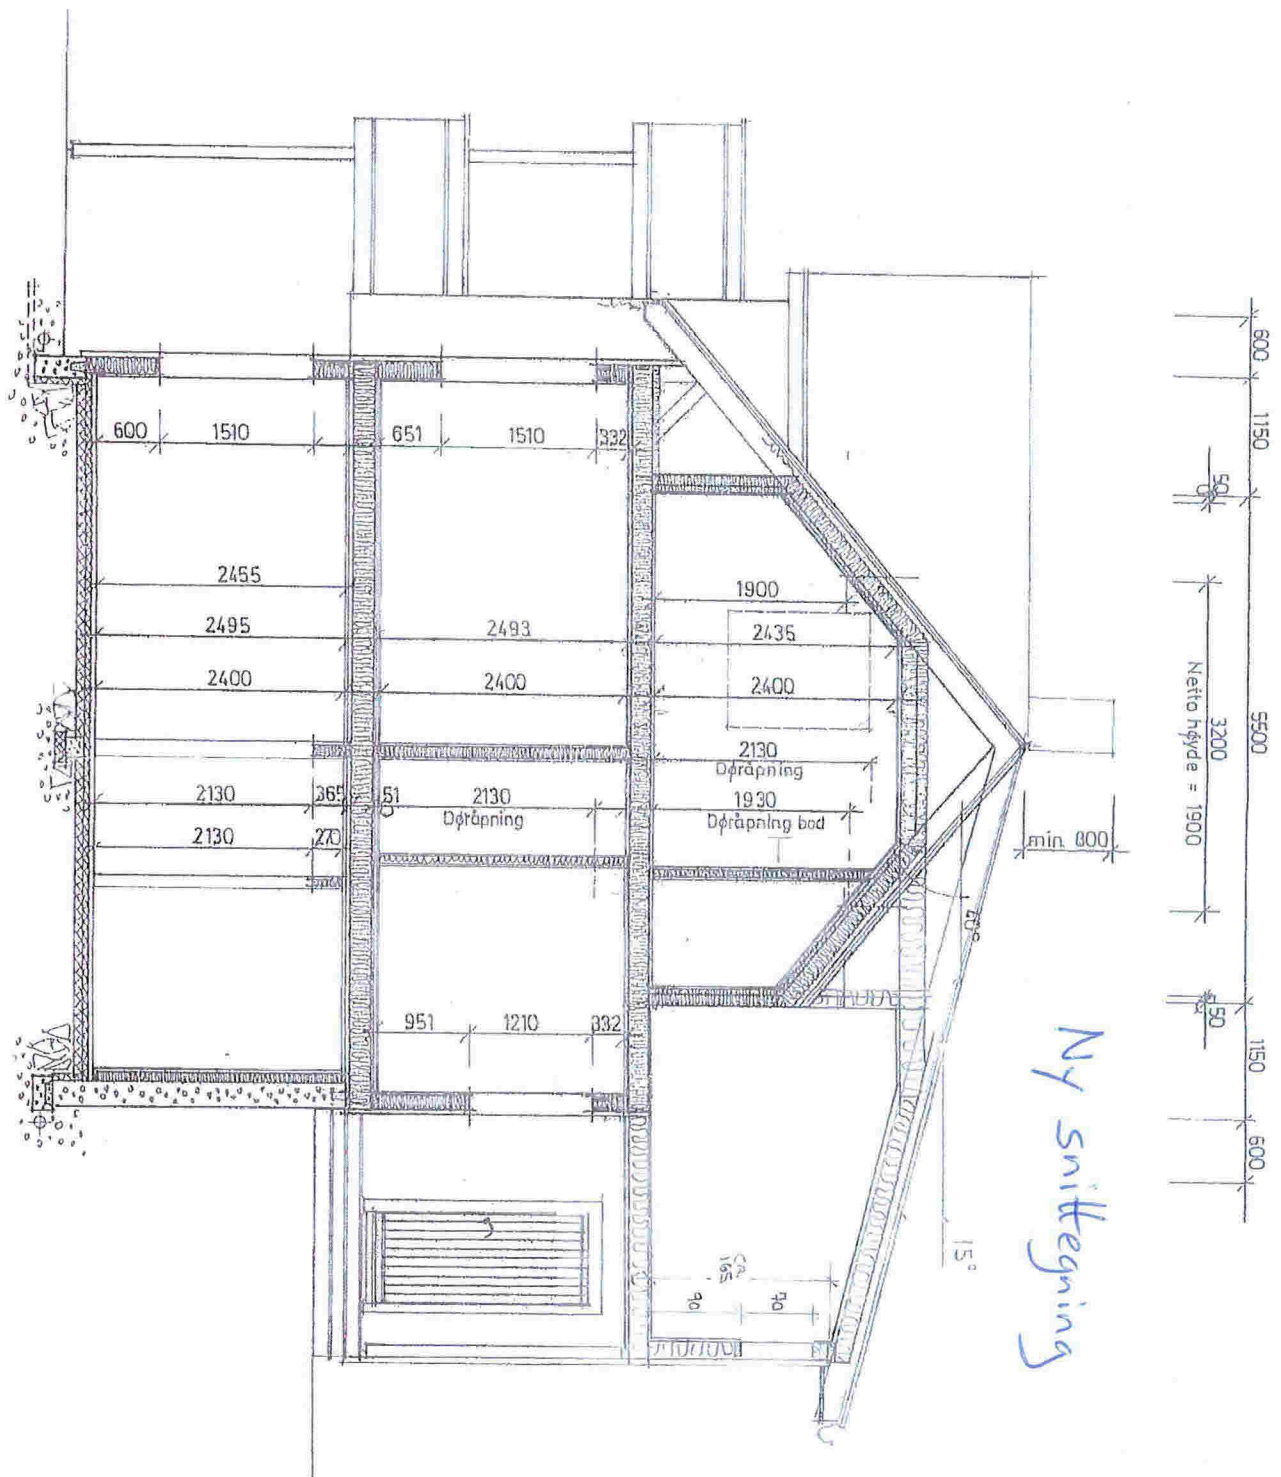

vedlegg 8

Prosjekt: BOLIG/ÅRSKALLER, Rav. HIBA 163  
 Tegning vedr: SNITT

Prosjekt ID: 012-99  
 Tegning nr.: 07  
 Målestokk: 1:50  
 Dato: 20.12.01  
 Tegnet av: M.DALE

Eiendomshaver: STEVNEBØ UTBYGGINGSSELSKAP AS  
 Byggested: LINDÅS

Rev/doring: m.v. tegning 3/10 p. m.p.  
 Arkitekt: BYGGER I VEST HIBA AS - 6002 BERGEN - TLF 65 11 60 30 - FAX 65 11 60 31  
 Leverandør: STEVNEBØ TRELAST AS - 6937 BØVÅGEN - TLF 65 34 04 00 - FAX 65 34 04 01

