

14/3546

SØKNAD OM TILKOPLING OG UTFØRING AV SANITÆRANLEGG

Eg / vi søker med dette om løyve til tilkopling og utføring av sanitæranlegg i medhald av gjeldande avgiftsføresegner og reglement for sanitæranlegg.

Til Teknisk etat i Lindås kommune  
Byggeplass/eigedom, adresse Revatangen 97 på Risøy Matr. nr. 81 Gnr. 86 Parsell nr.

Eigar/festar av eigedom og sanitæranlegg Tor Vindheim, Vollaavegen 7B, 5269 indre Arna Adresse  
Ansvarshavande rørleggar Lindås Rør og Sanitær AS, Burkhordane 1, 5974 Isdalsto

Type bygg (selt x)  
 Bollebygg  Forretnings-/kontorbygg  Industribygg  
Hytte  
 Skole/forsamlingshus  Annan bygning

Type arbeid (selt x)  
 Nyanlegg  Omlegging  Anna arbeid Arbeide gjeld tilknytning av off. vann til eks. hytte + tilknyt. av vdr. klekkedlegg  
 Vanninstallasjonar  Utvendig installasjon -avløp Privat felles klekkedlegg med felles septiktank - utsløppt sjø. sjå vedlagte kart  
 Vanninstallasjonar innvendig  Innvendig installasjon -avløp ikkje utført innv. arbeider!

Installasjonsarbeida vil bli utført i medhald av gjeldande lover, føresegner og reglement, eventuelt med dei endringar som måtte bli gitt ved installasjon.  
Som eigar av anlegg/eigedom vil eg rette meg etter dei til ein kvar tid gjeldande sanitær- og avgiftsføresegner.

Stad. Isdalsto Dato 31/12-13 Stad Isdalsto Dato 31/12-13  
Underskrift av eigar Tor Vindheim Underskrift av ansvarshavande rørleggar Red. Vindheim

For


FOR KOMMUNEN SI HANDSAMING AV SØKNADEN - IKKJE SKRIV HERI

Vedtak  
 Søknaden er godkjend på følgjande vilkår:  Søknaden er ikkje godkjend fordi:

Stad \_\_\_\_\_ Dato \_\_\_\_\_  
Underskrift \_\_\_\_\_

Anlegget er godkjend  
Stad \_\_\_\_\_ Dato \_\_\_\_\_  
Underskrift \_\_\_\_\_

Vatnforsyning			
Stikkledning -	Dim. i mm <i>75-60-70-63 mm</i>	Materiale <i>PE90</i>	Trykkklasse <i>PN-90 - Privat</i>
Reduksjonsventil	<input type="checkbox"/> Ja <input checked="" type="checkbox"/> Nei	Trykkforsterking	<input type="checkbox"/> Ja <input checked="" type="checkbox"/> Nei
Sil/filteranlegg	<input type="checkbox"/> Ja <input checked="" type="checkbox"/> Nei	Vatnmålar <i>Harvoks felles</i>	<input checked="" type="checkbox"/> Ja <input type="checkbox"/> Nei
Anna utstyr	<input type="checkbox"/> Ja <input checked="" type="checkbox"/> Nei		
Avløp	<input type="checkbox"/> Fellessystem	<input type="checkbox"/> Dobbeltsystem	
Fellesledning	Dim. i mm	Materiale	Trykkklasse
Ledning for spillvatn	Dim. i mm <i>110-125-160</i>	Materiale <i>PVC/PP</i>	Trykkklasse <i>10/7-Privat</i>
Ledning for overvatn	Dim. i mm	Materiale	Trykkklasse
Slamavskiljar <i>Felles</i>	<input checked="" type="checkbox"/> Ja <input type="checkbox"/> Nei	Vatvolum i m <sup>3</sup>	Antall kummar
Anna rens tiltak/-utstyr	<input type="checkbox"/> Ja <input type="checkbox"/> Nei	Kva slag	
Areal m.m.			
Areal på bygget/tilbygget	Brutto golvflate i m <sup>2</sup>	Leigeareal (boligbygg) i m <sup>2</sup>	Avgiftspliktig tilleggsareal i m <sup>2</sup>
Opparbeidd hageareal	Areal i m <sup>2</sup>	Symjebaseng	Volum i m <sup>3</sup>
Vassklosett	<input checked="" type="checkbox"/> Ja <input type="checkbox"/> Nei		
Teikningar vedlagt			
<input checked="" type="checkbox"/> Situasjonsplan <i>m/felles privat anlegg</i>	<input type="checkbox"/> Kjellarplan		Oppgi antall
<input type="checkbox"/> Installasjonsteikning	<input type="checkbox"/> Etasjeplan		
<input type="checkbox"/> Andre teikningar	Oppgi kva slag		
Tinglyste erklæringar vedlagt			
<input type="checkbox"/> Løyve til å leggje og vedlikehalde ledningar, kummar m.v. på andre sin eigedom			
<input type="checkbox"/> Solidarisk ansvar for eigarar av felles ledningar			
<input type="checkbox"/> Rett og plikt til nødvendig service av pumpeanlegg, maskineit utstyr m.m.			
<input type="checkbox"/> Rett for kommunen til å krevje provisorisk anlegg sett ut av funksjonen ved tilknytting til offentleg ledningsnett			
<input type="checkbox"/> Andre forhold	Kva slag		
Søknad om deispensasjon (oppgi grunn)			
Andre opplysningar (bruk om nødvendig baksida av blanketten)			

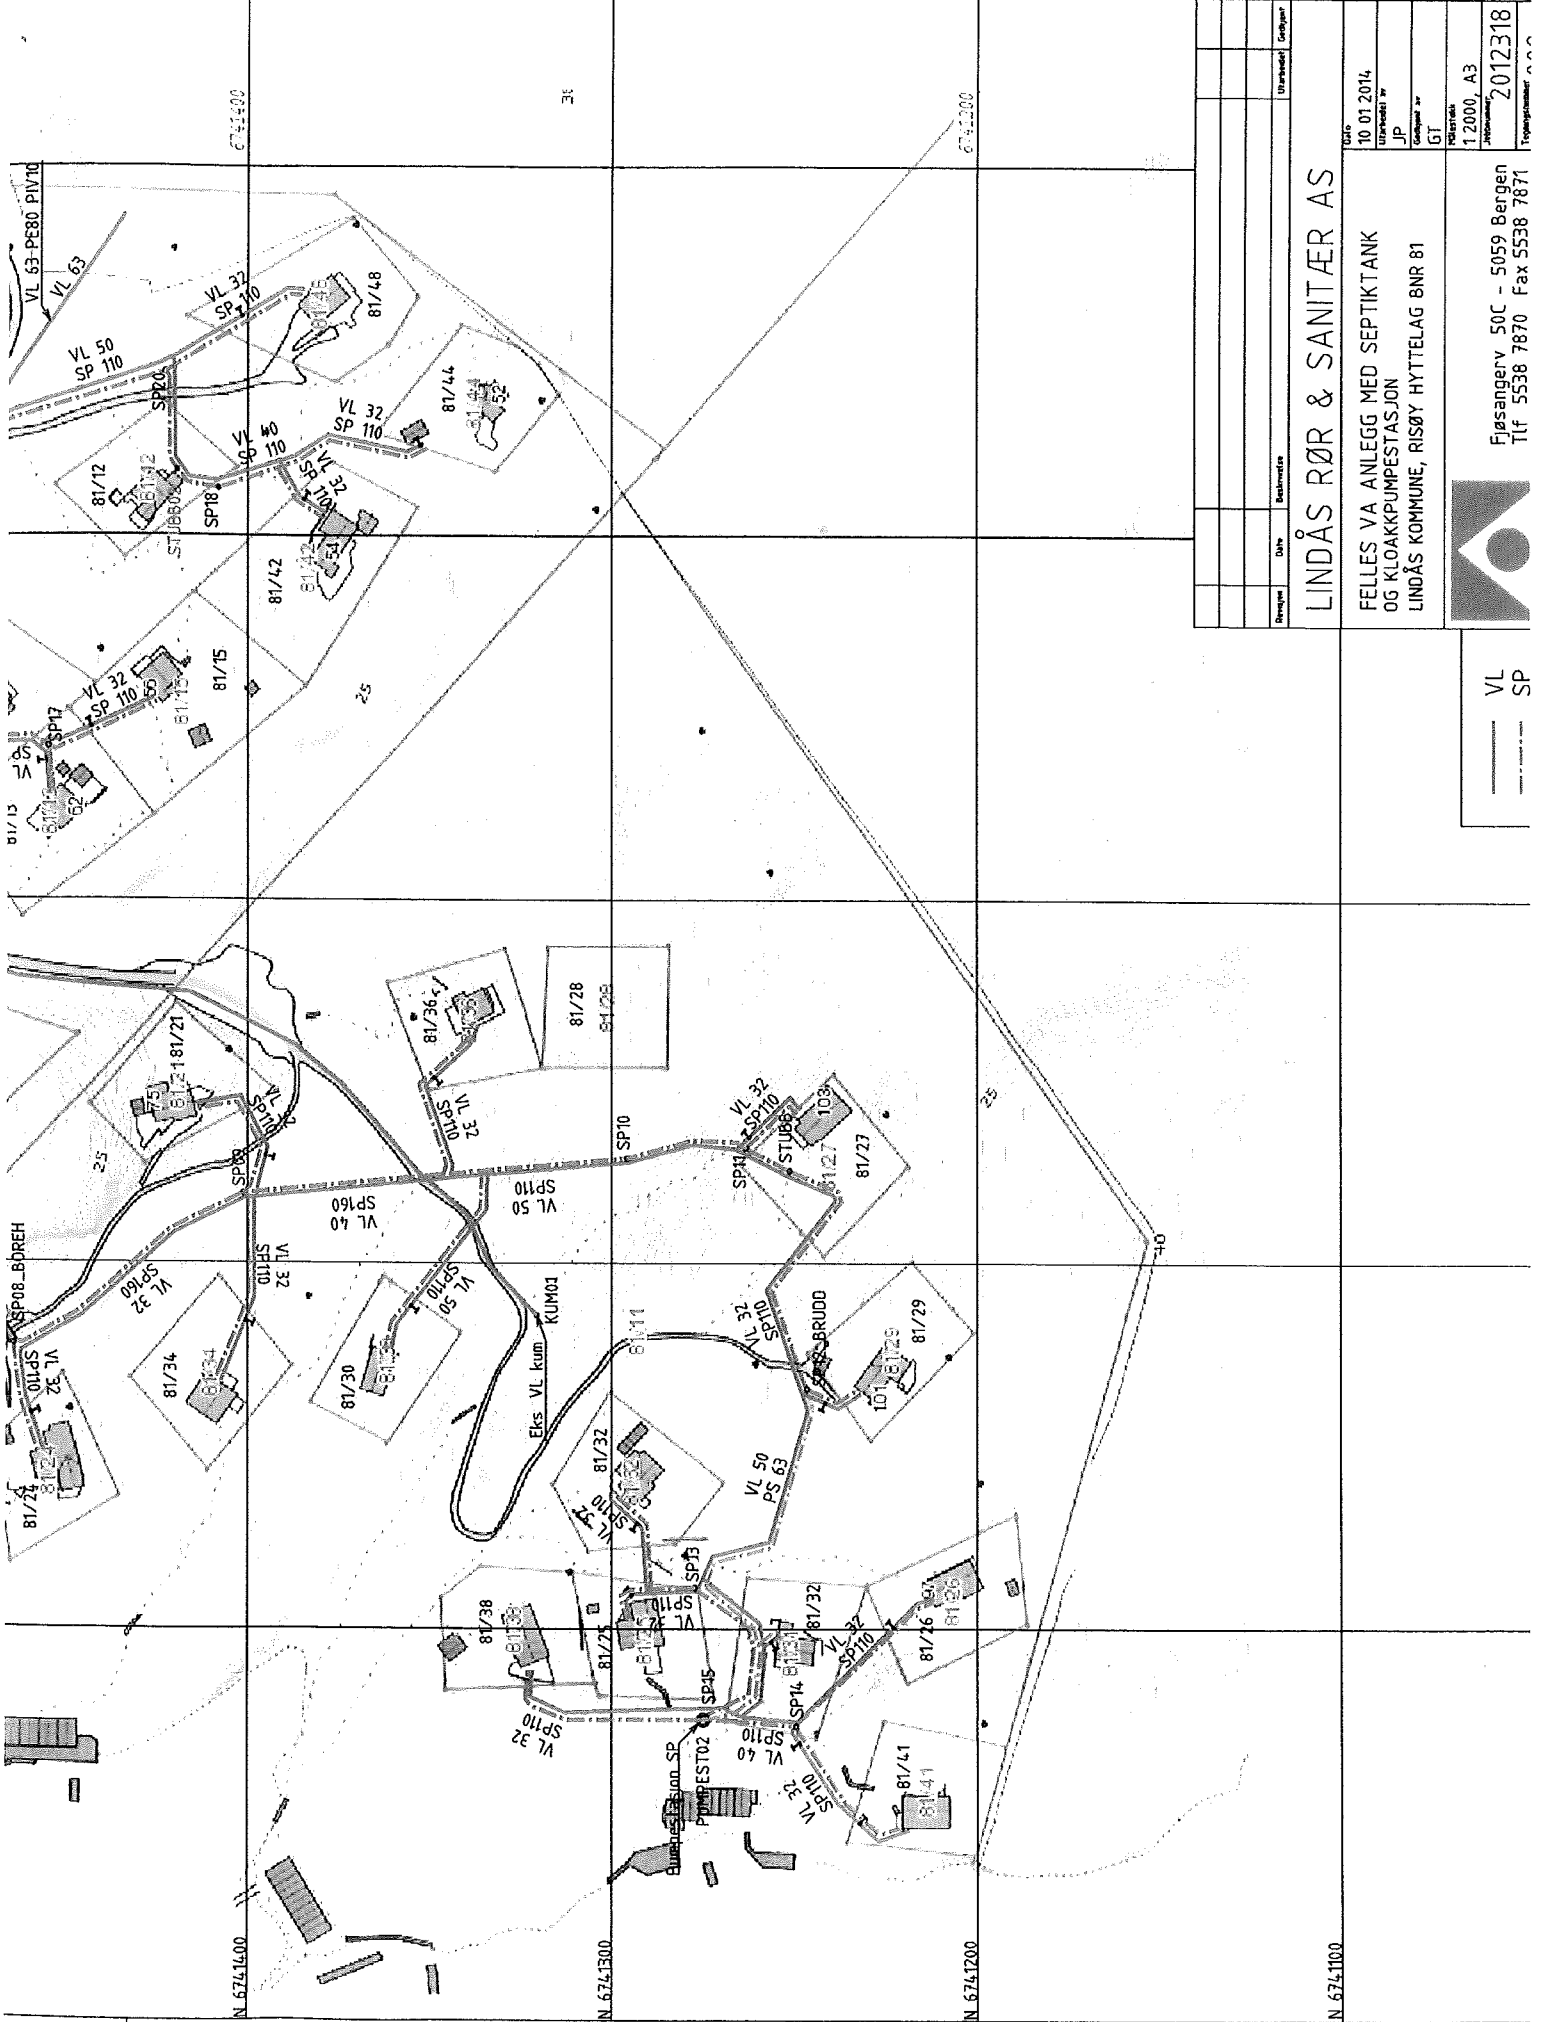

Revisjon	Dato	Beskrivelse	Utarbeidet	Godkjent

**LINDÅS RØR & SANITÆR AS**

FELLES VA ANLEGG MED SEPTIKTANK  
OG KLOAKKUMPSTASJON  
LINDÅS KOMMUNE, RISØY HYTTELAG 8NR 81



Flåsångerv 50C - 5059 Bergen  
Tlf 5538 7870 Fax 5538 7871

VL  
SP

Prosjekt	10.01.2014
Utarbeidet av	J.P.
Godkjent av	GT
Skrevet	1.2000, A3
Prosjektnummer	2012318

TIL LINDÅS KOMMUNE  
TEKNISK ETAT

5100 ISDALSTØ

ERKLÆRING

Eg stadfester med dette at sanitaranlegget til Ter Vindheim  
gnr. 87 bnr. 26  
tilfredsstiller krava til Lindås kommune ("Normalreglementet").

VATN : α

KLOAKK: α

NAMN PÅ ANSVARLEG RØYRLEGGJAR: \_\_\_\_\_

Ter Vindheim  
(underskrift)  
Evt. stempel