


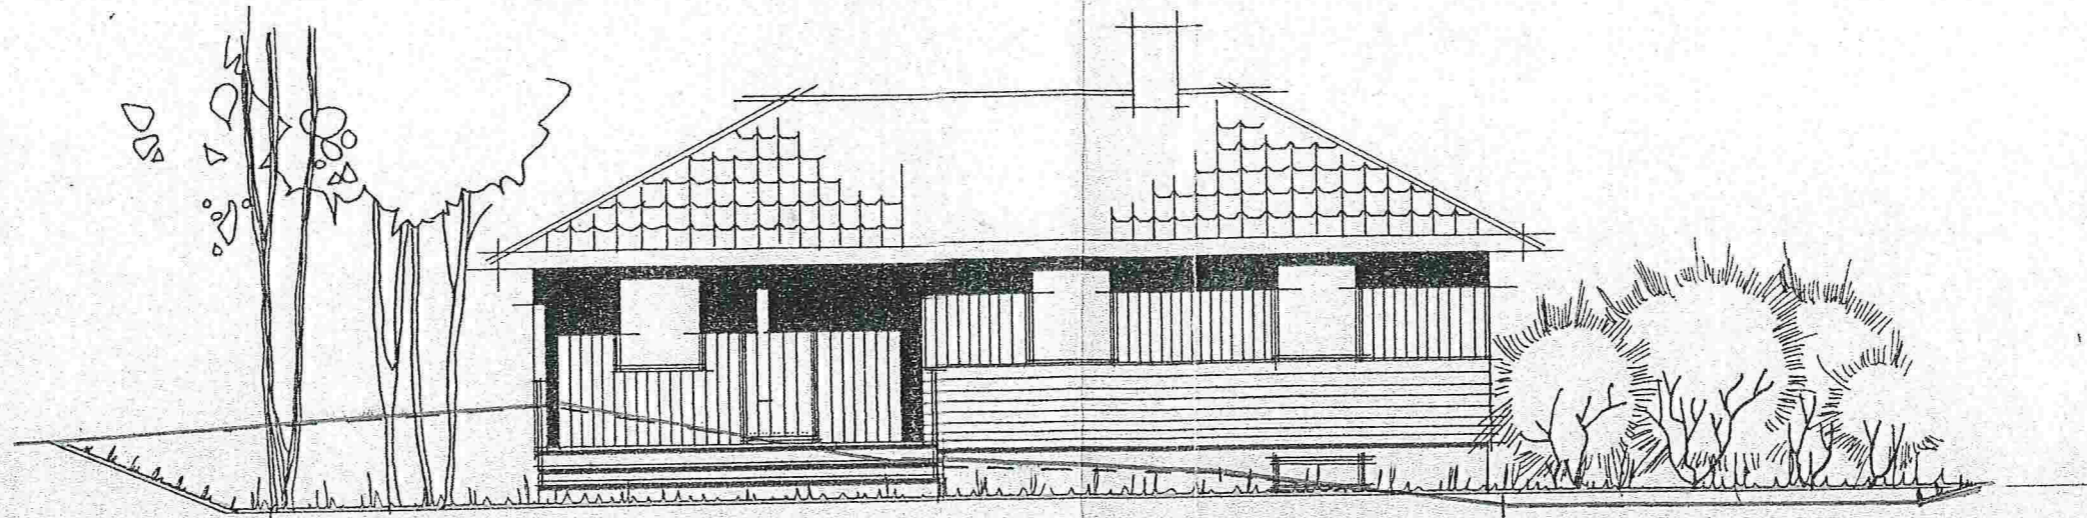



VEDLEGG E-1

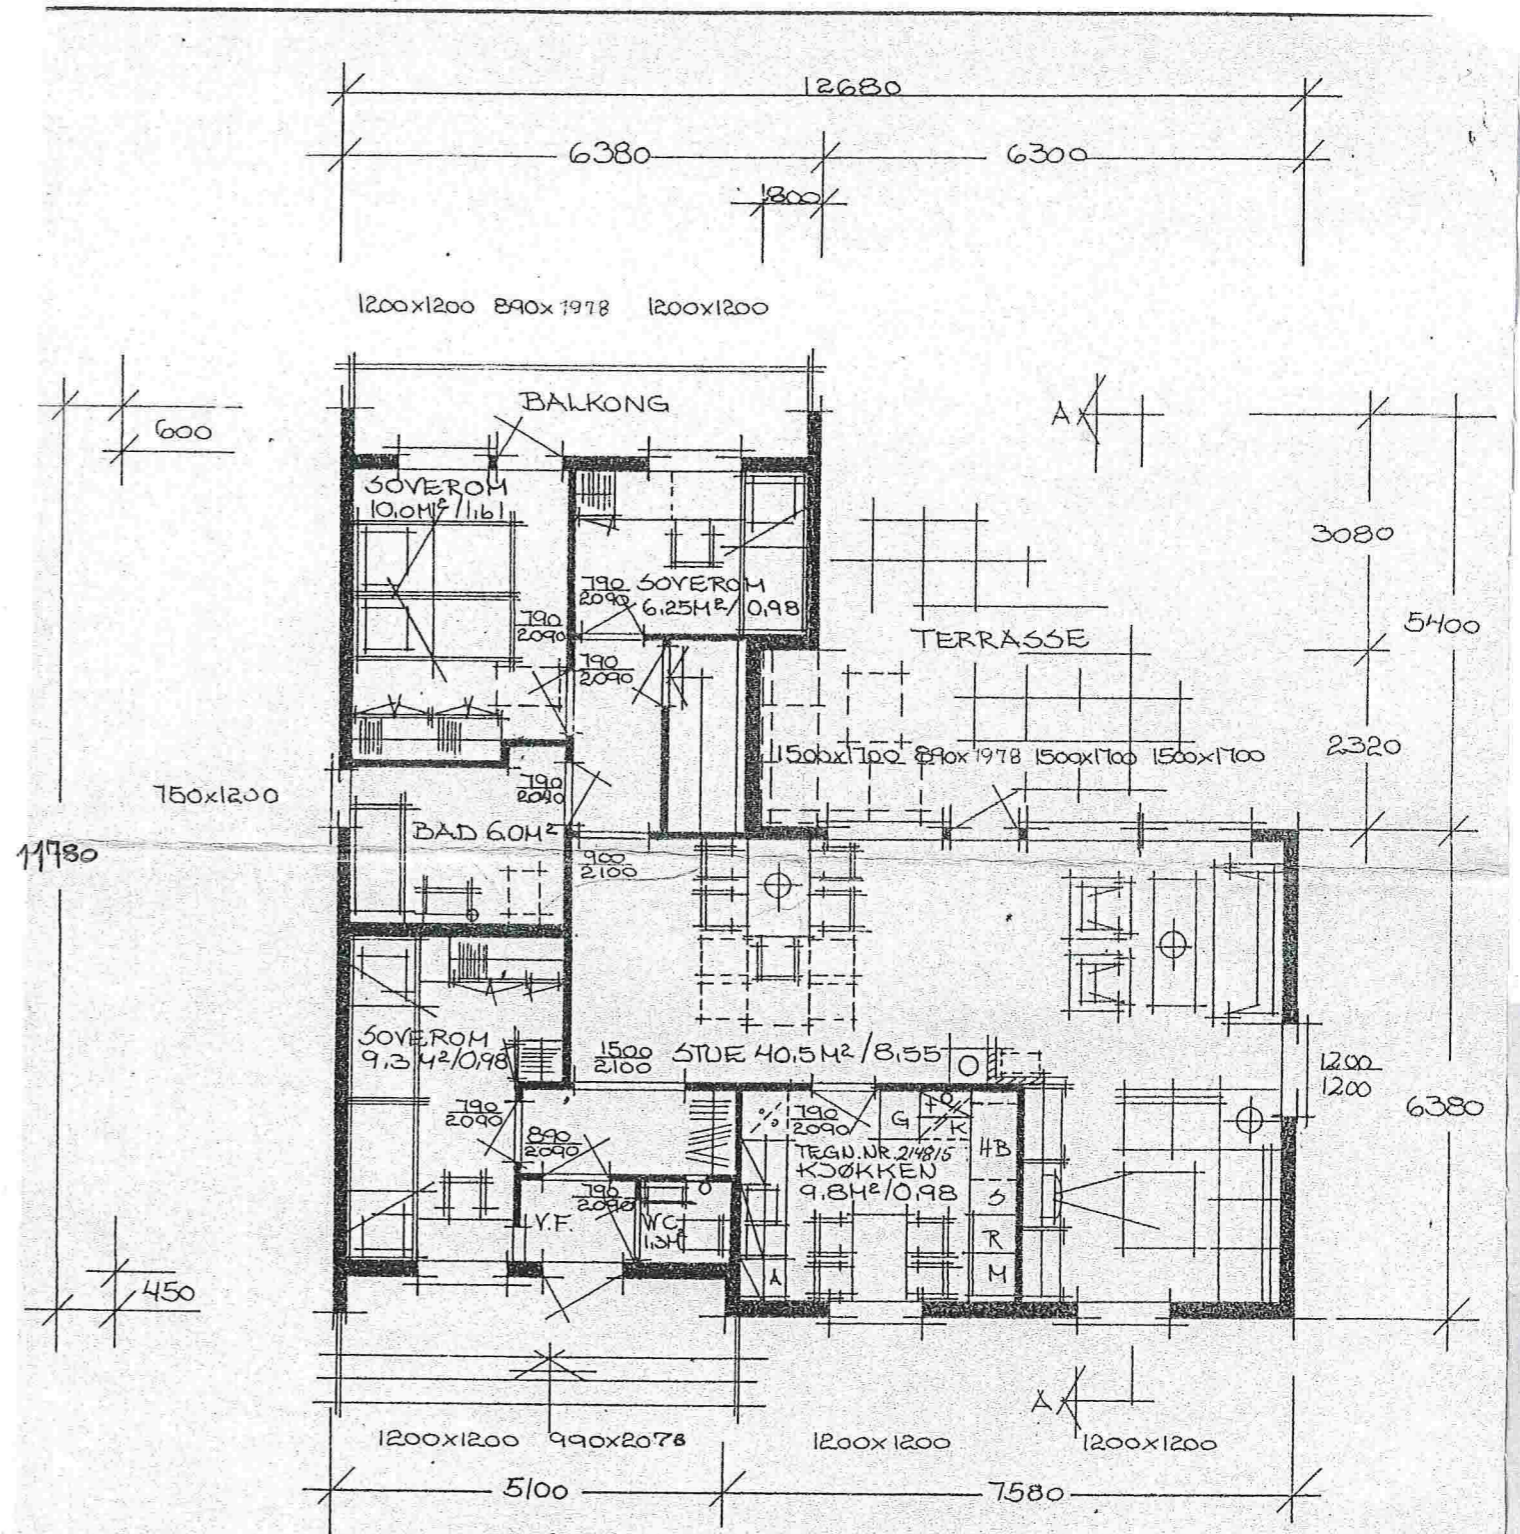

BLOCK 18		BYGGHERRE	
GUNNAR NAMDAL		BYGGEPASS	
HUSBANK REG. NR. 099-77		LID-EIKANGERVÅG, LINDÅS	
Block Watne  G. Block Watne as Block Watne Bygg as Block Watne Hus as	TEGN.	R. SVEREN	ERST. FOR
	GODKJ.	Berit M. Egeband	ERST. AV
	MAL	1:100	TEGN. NR.
	DATO	12-7-1977	PROSJ. NR.
			43/105
Tegningen må hverken helt eller delvis kopieres eller benyttes ved utførelse av arbeider som G. Block Watne A.s ikke medvirker i.			

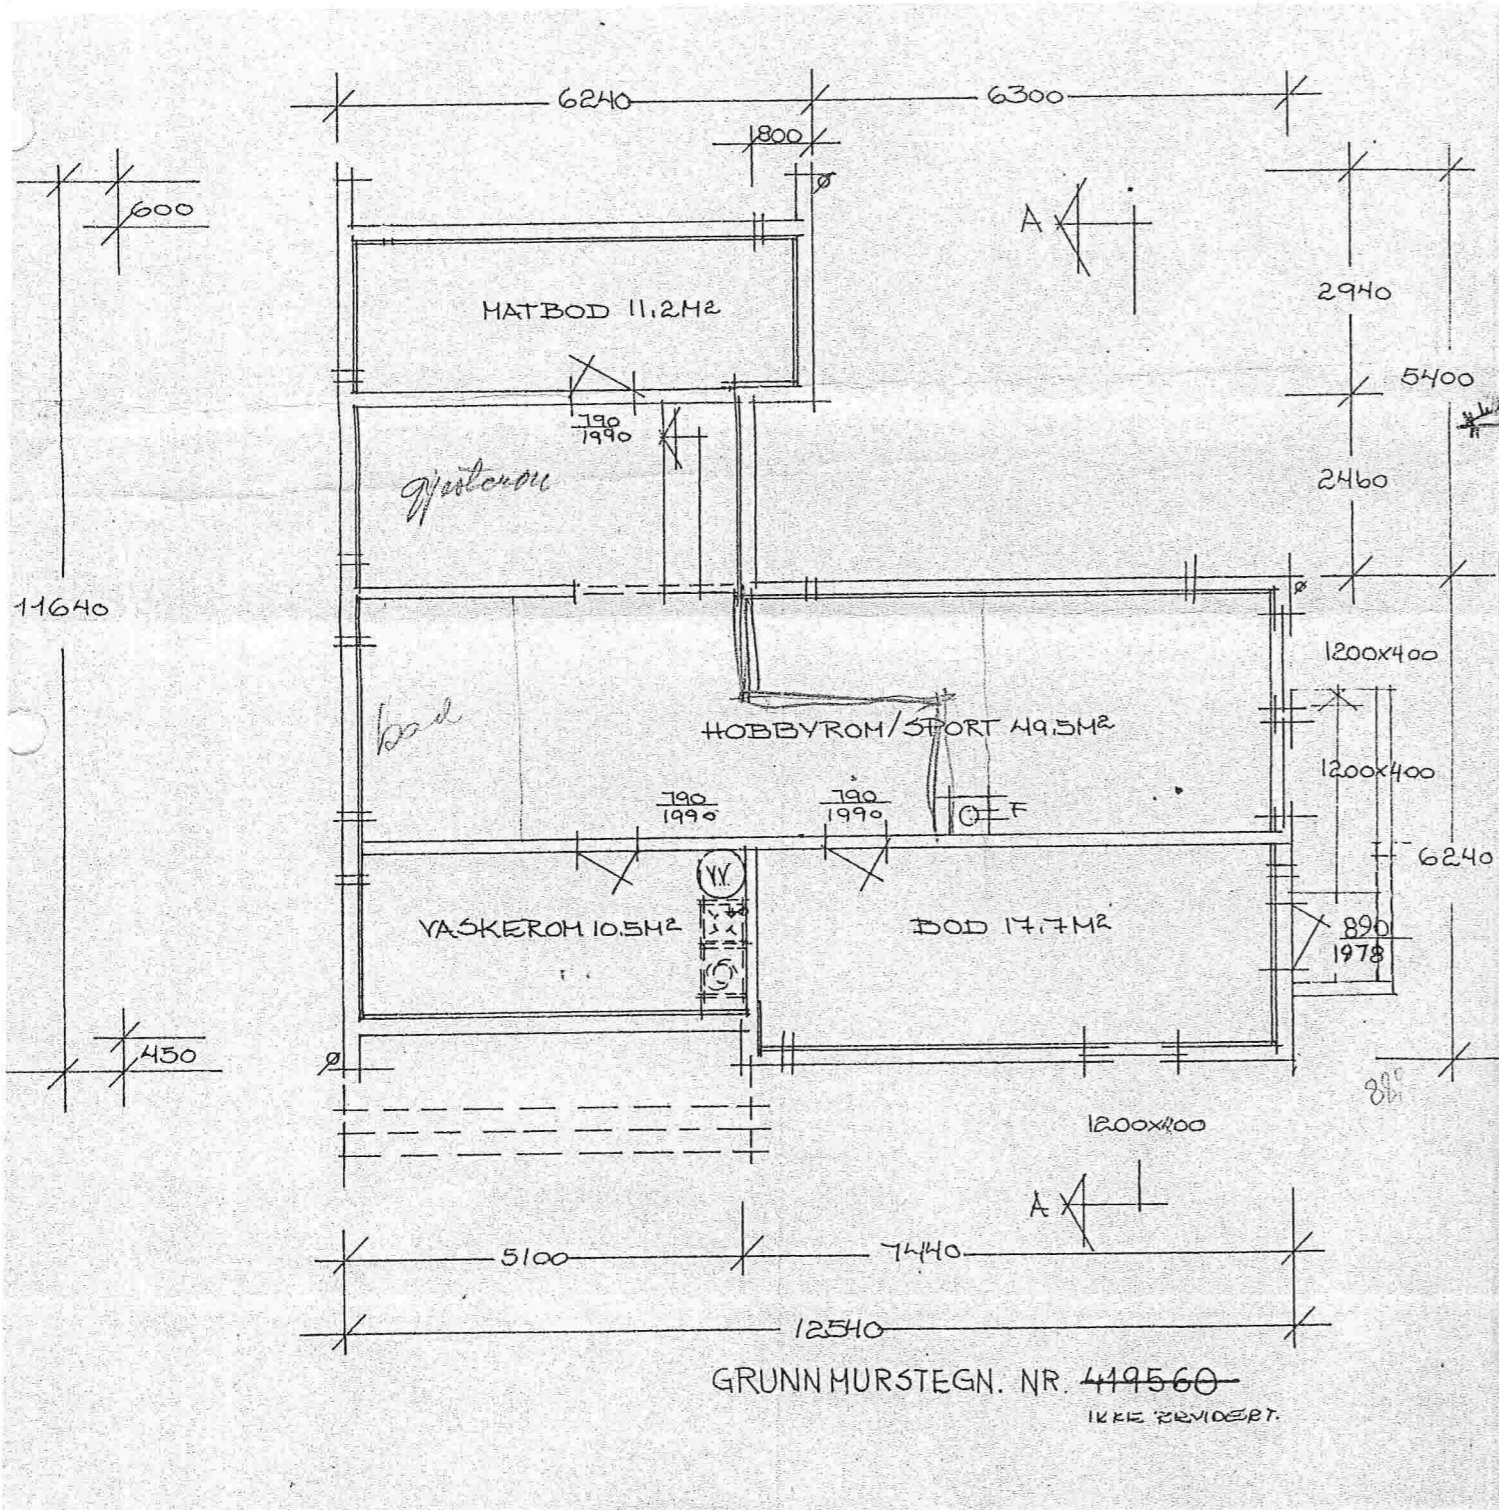


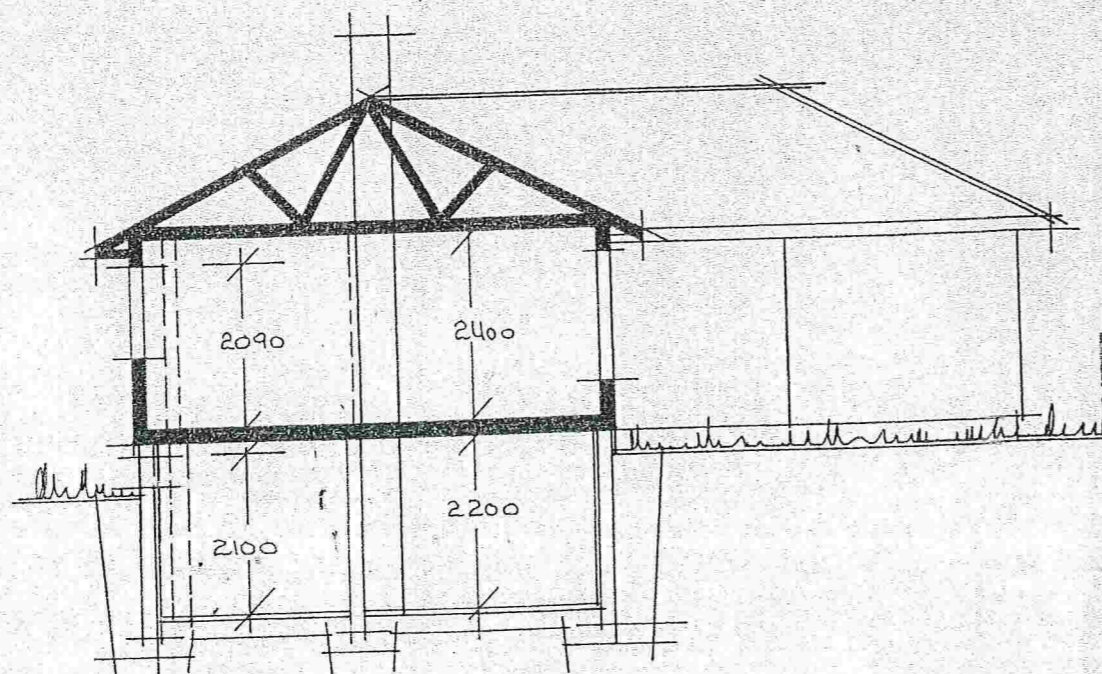

SNITT A-A

UTREGNING AV LEIEAREAL
 12,34 x 6,04 = 73,80M²
 ± 6,04 x 4,84 = 28,80M²
 = 102,60M²
 ± 0,94 x 2,74 = 6,62M²
 ± 0,45 x 5,14 = 2,31M²
 ± 1,84 x 1,24 = 2,28M²
 = 95,98M²

BANDSAMVÅR
 2. MÅNED
 LINDÅS BYGGKONTOR


REV.	ANT.	REVIDERINGEN GJELDER	SIGN.	DATO.
GRSP 214815		Div revideringer	RND	20.4.78
REV		INN. KJ. DOBER. OVERSKAP	GU	14-78
REV		dører	TJB	1.2.78
		UTVIDET SOVEROMSGANG TIL 1200	GU	5/12-77
GRSP 212154				

BYGGHERRE		GUNNAR NAMDAL	
BLOCK 18		BYGGEPLASS	
HUSBANK REG. NR. 099-77		LID-EIKANGERVÅG, LINDÅS	
TEGN.	R. SVEREN	ERST. FOR	ERST. AV
GODKJ.	Berit M. Egeband	TEGN. NR.	
MAL	1-100	PROSJ. NR.	43/105
DATO	12-7-1977		

Tegningene må hverken helt eller delvis kopieres eller benyttes ved utførelse av arbeider som G. Block Watne A.s ikke medvirker i.


01 SEPT 2015

Sign:.....

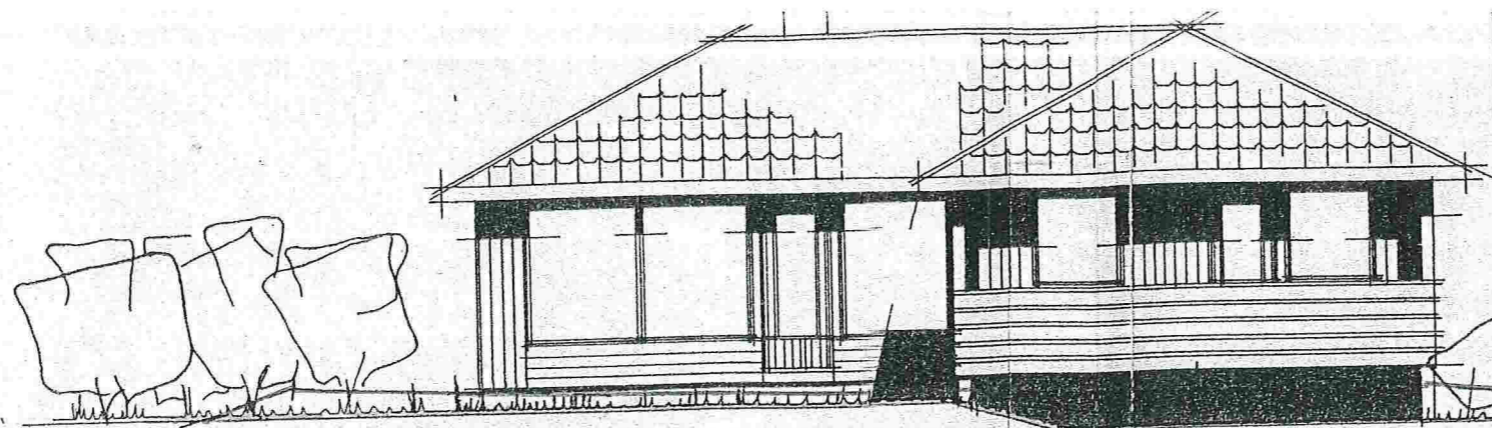


FASADE MOT SØR


ARKIV
01.7.78 27.6.78
Arkiv nr. 21-2

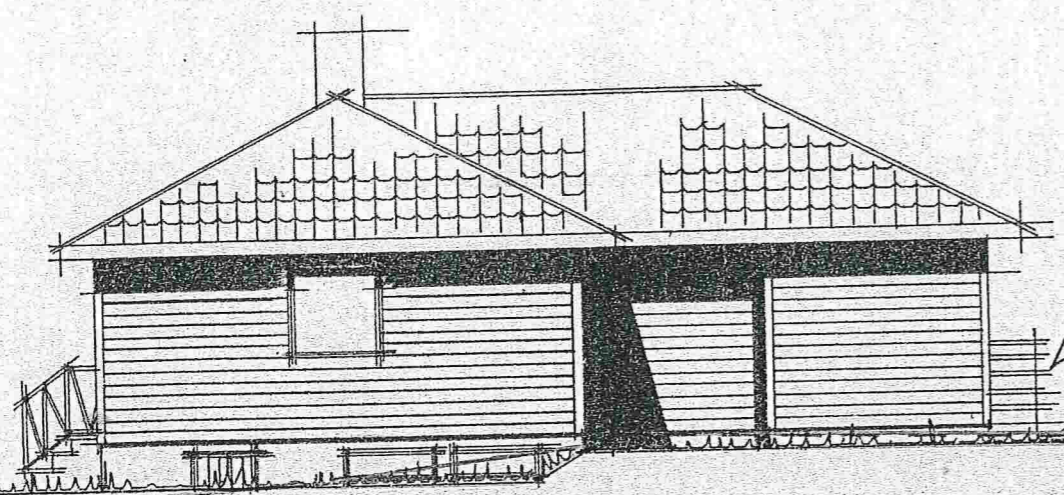

FASADE MOT VEST

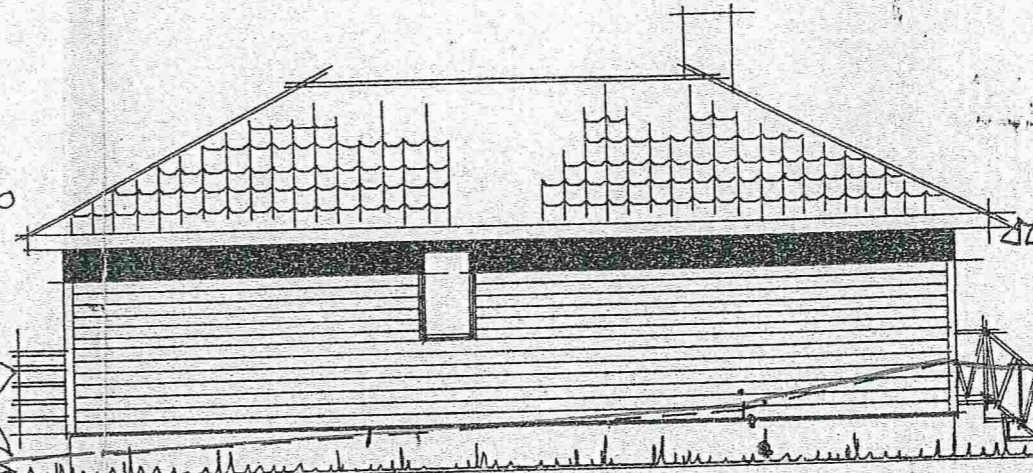

FASADE MOT ØST

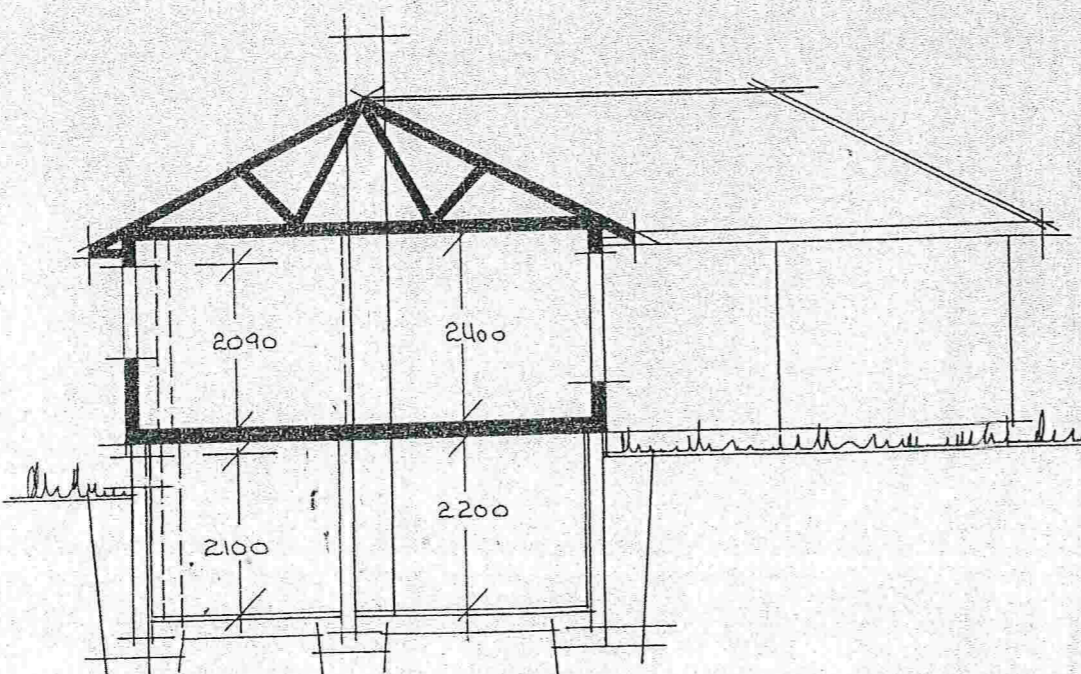

SNITT A-A

UTREGNING AV LEIEAREAL
 12,34 x 6,04 = 73,80M²
 ± 6,04 x 4,84 = 28,80M²
 = 102,60M²
 = 0,94 x 2,74 = 6,62M²
 = 0,454 x 5,14 = 95,98M²
 = 1,84 x 1,24 = 2,28M²
 = 95,98M²

HANDPÅLEGEN
2. MAI 1978
LINDÅS BYGGKONTOR


GRSP 214815	Div. revideringer	RND	20.4.78
REV	INNLY. VJ. DØRER. OVERSKAP	Q.O	1/4-78
Rev	dører	77B	1.2.78
UTVIDET SOVEROMSGANG TIL 1200		Q.O	5/12-77
GRSP 212750			
REV.	ANT.	REVIDERINGEN GJELDER	SIGN. DATO.

BLOCK 18		GUNNAR NAMDAL	
HUSBANK REG. NR. 099-77		LID-EIKANGERVÅG, LINDÅS	
TEGN.	R. SVEREN	ERST. FOR	ERST. AV
GODKI.	Berit M. Egeland	TEGN. NR.	
MAL	1:100	PROSJEKT NR.	43/105
DATO	12-7-1977		


Tegningen må hverken helt eller delvis kopieres eller benyttes ved utførelse av arbeider som G. Block Watne A.s ikke medvirker i.

01 SEPT 2015


Sign:.....

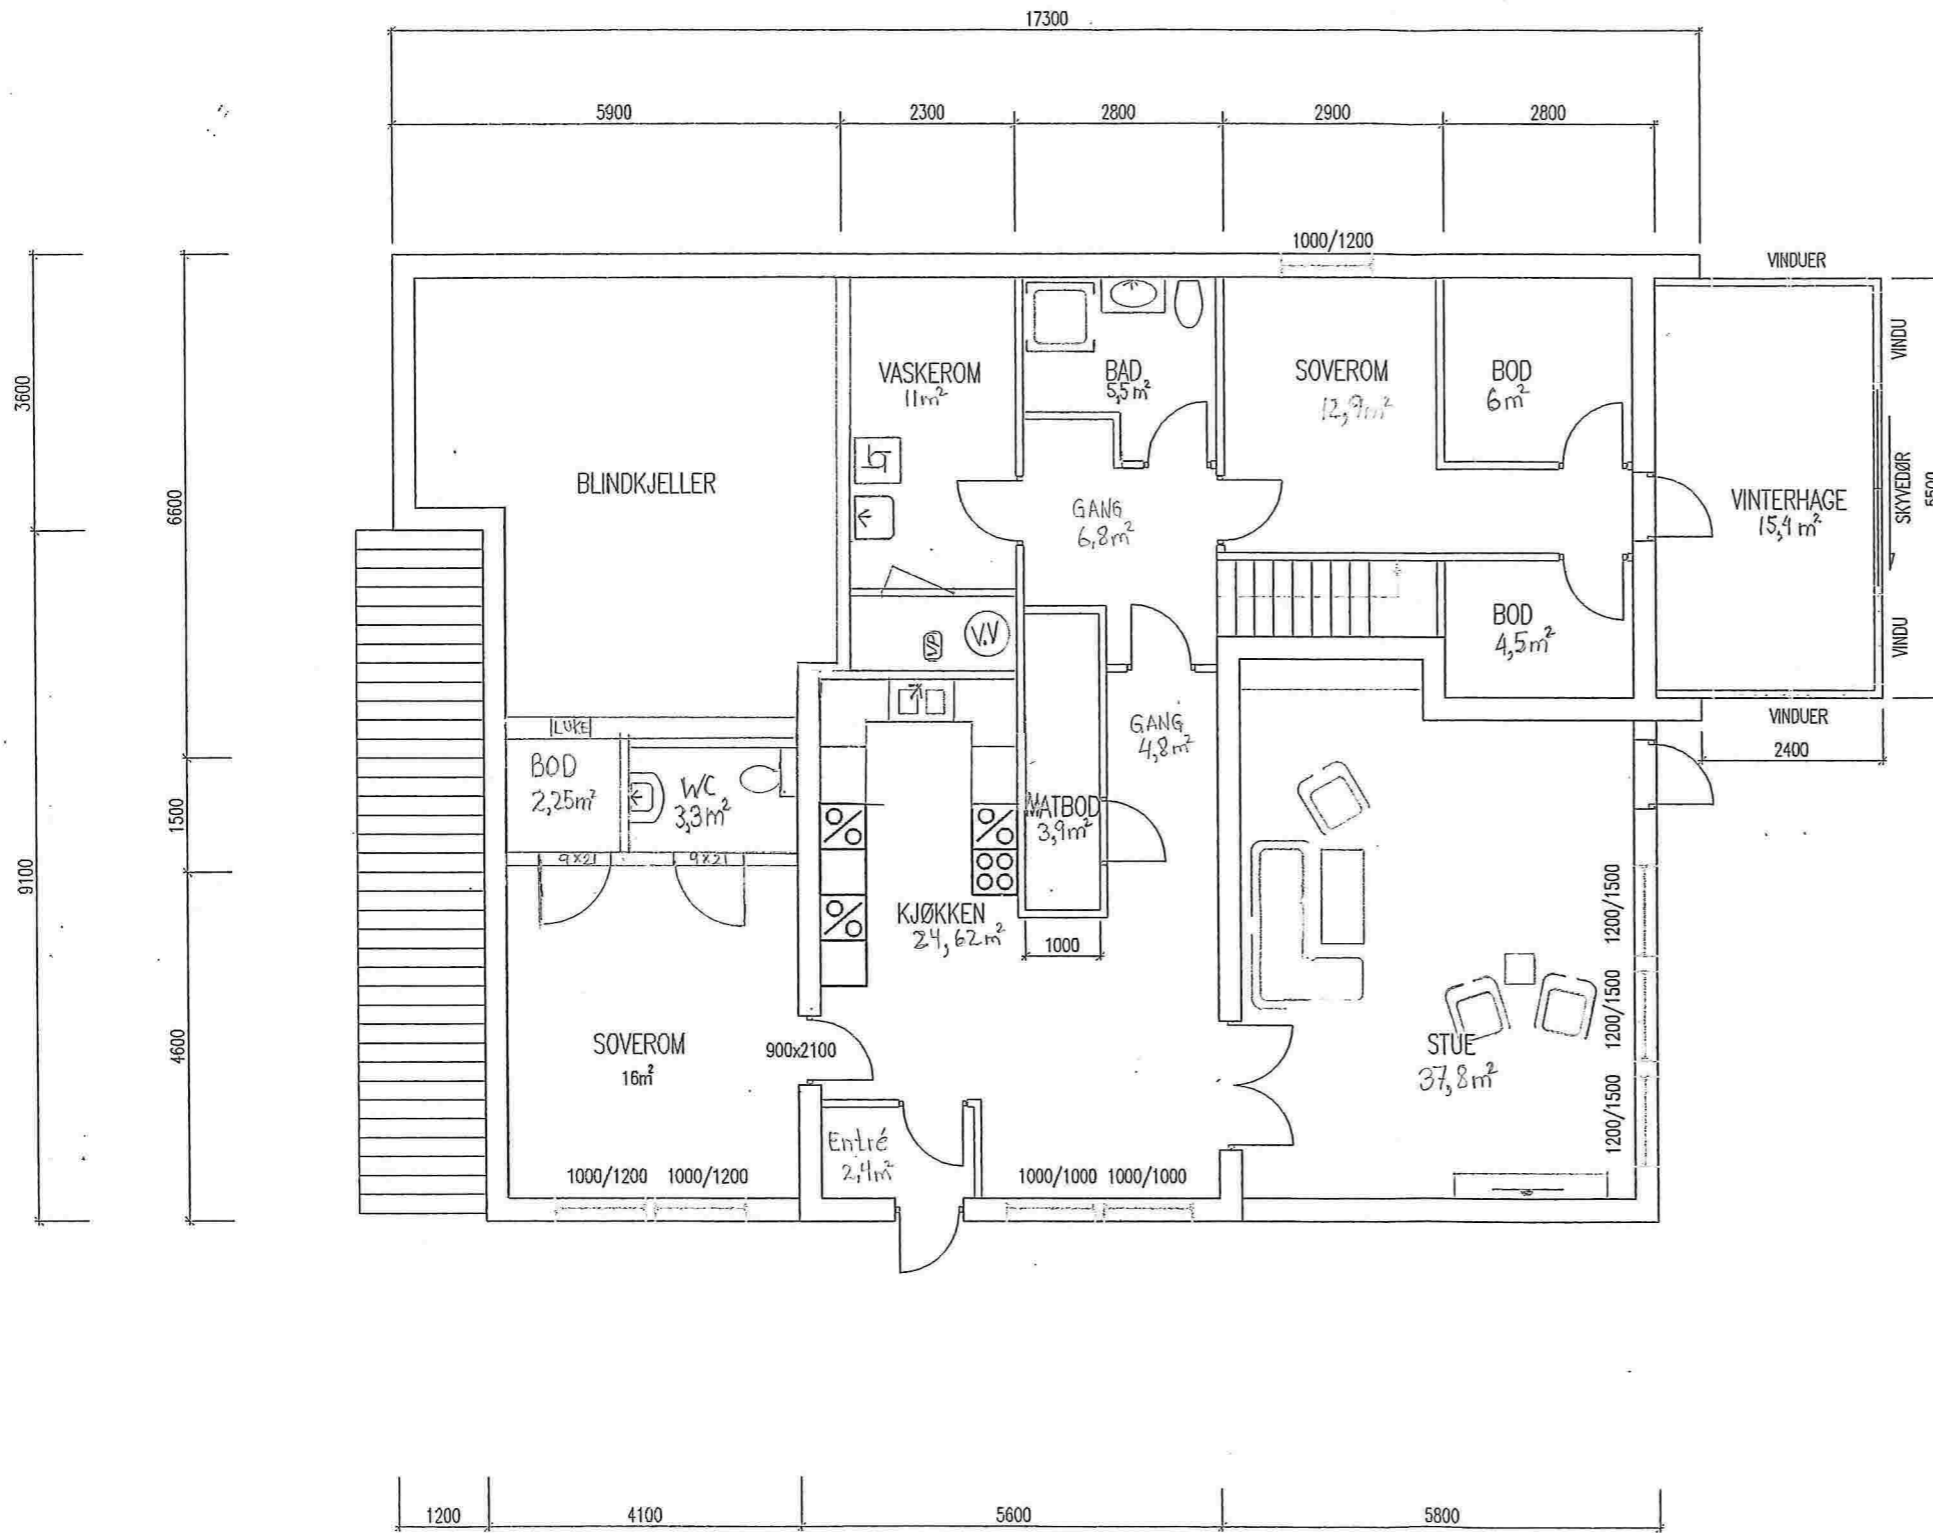

Gunnar Namdal		Ekte navn	
HUS		Ekte navn	
PLAN KJELLER EFTER OMBYGGING		Skala	
		A1: 1:50 A3: 1:100	
		Tegn. nr.	
		02	
		Dato	
		01.09.14	
		Ekte navn	
		01.09.14	
		Ekte navn	
		02	

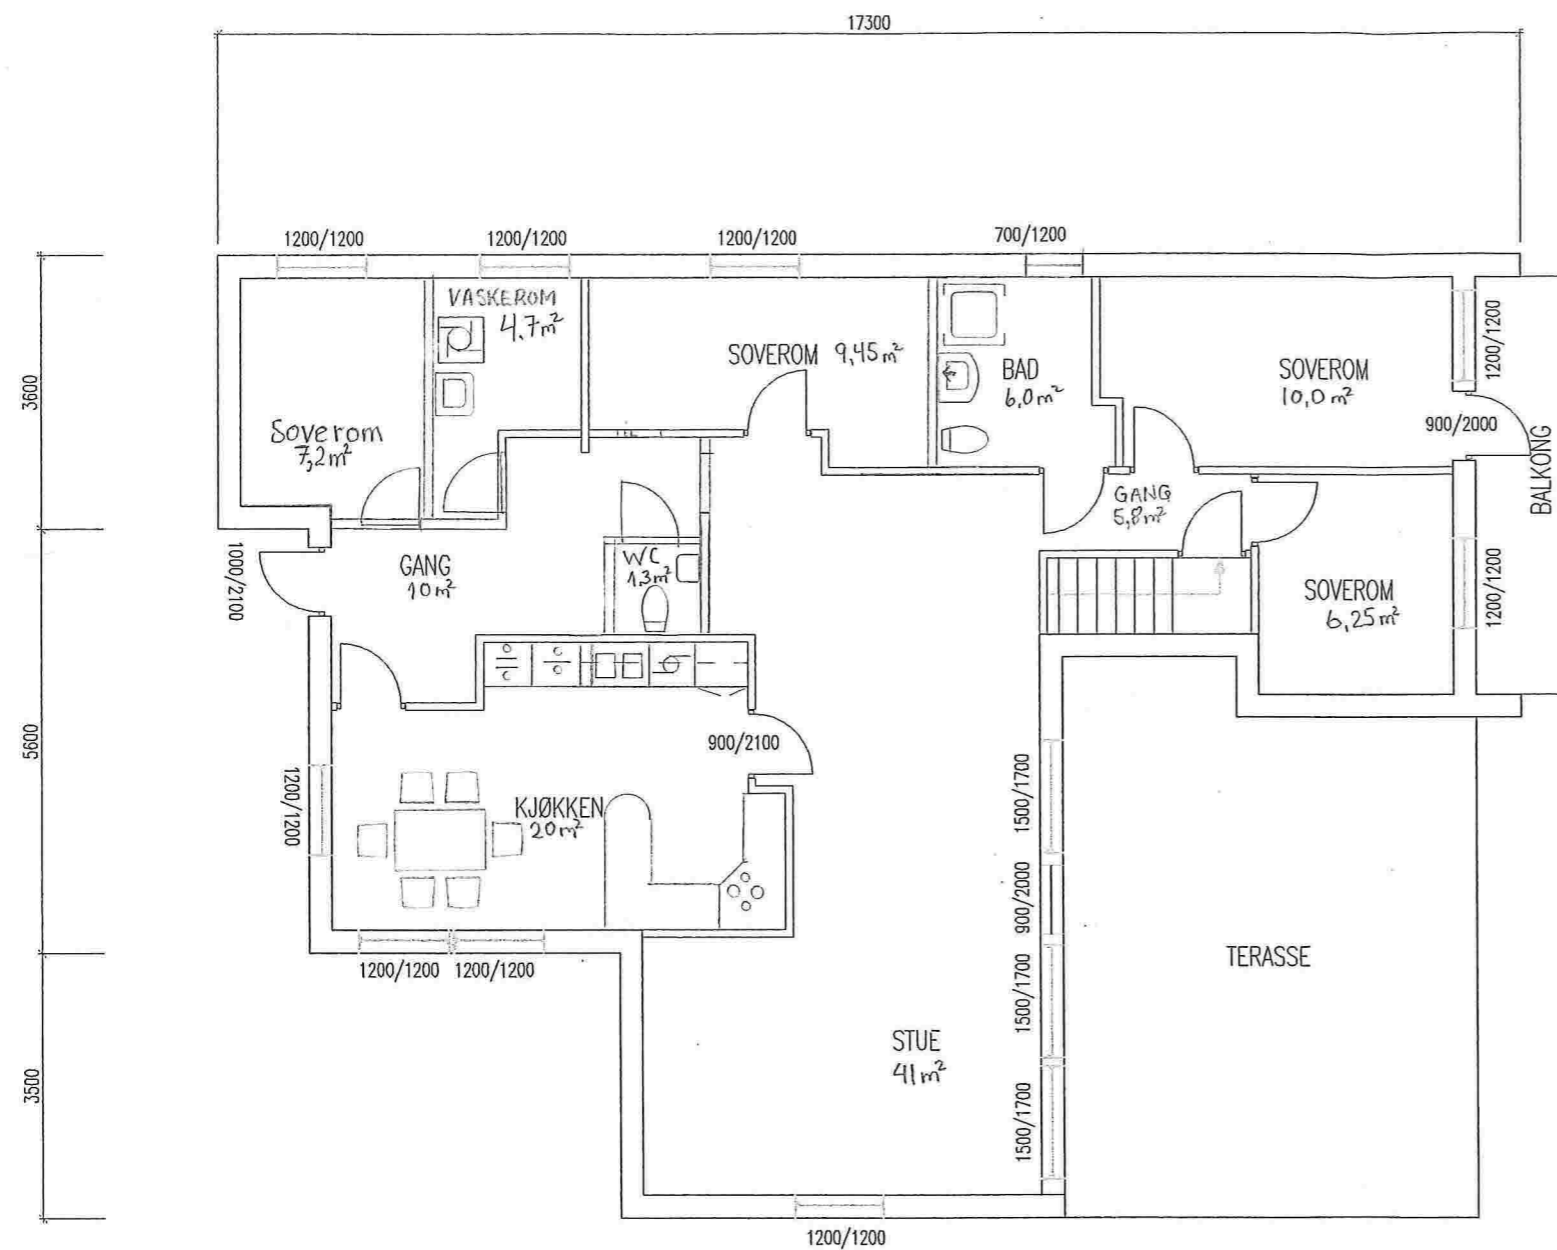

Gunnar Namdal		01.09.14	
HUS		01.09.14	
PLAN 1.ETASJE ETTER OMBYGGING		A1: 1:50 A3: 1:100	
04			

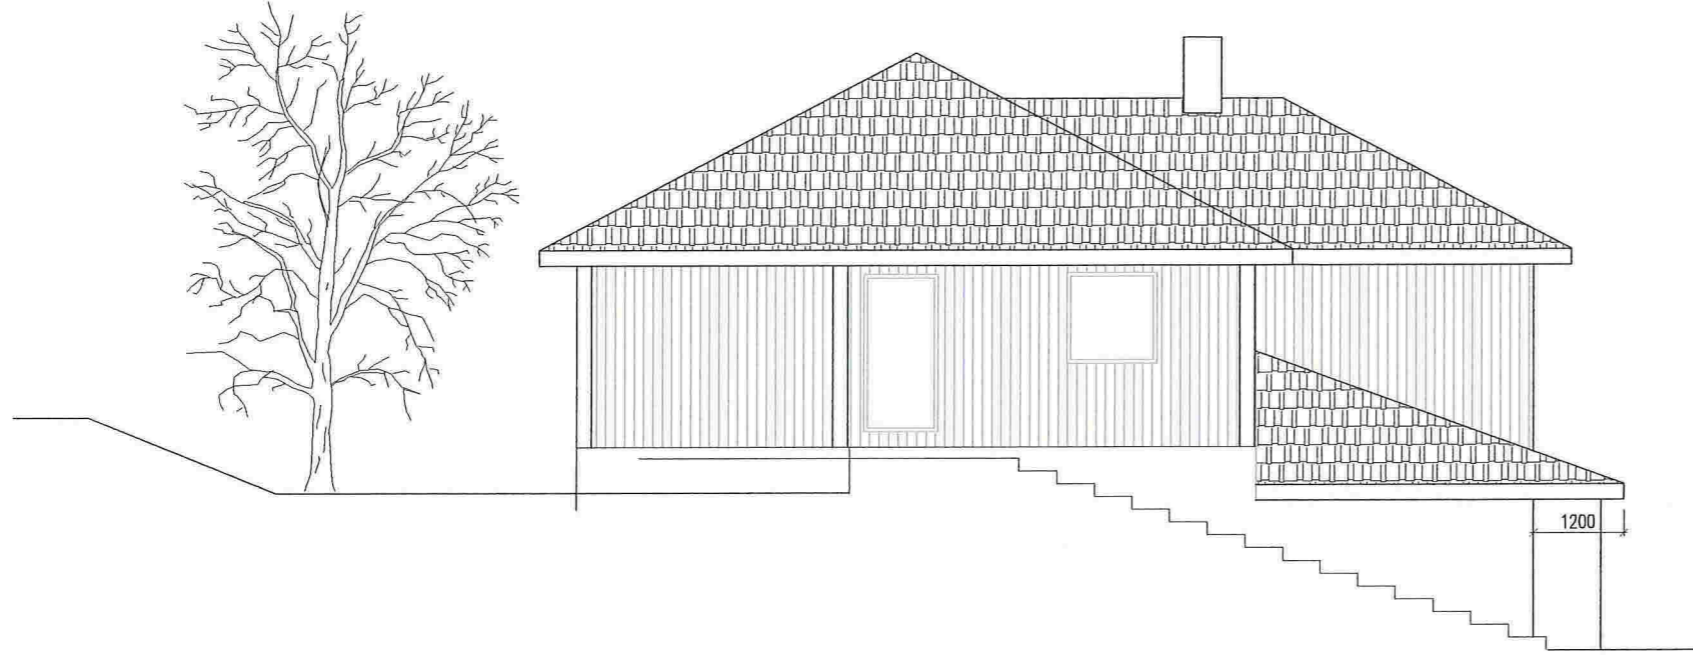


FASADE MOT NORD



VINTERHAGE

FASADE MOT SØR

Info		Forsikring		Sign		Dato	
GUNNAR NAMDAL				Tege. su	JL	Dato	27.09.14
HUS				Kontr. su	GN	Dato	27.09.14
FASADE MOT NORD OG SØR				Skala			
				A1: 1:50 A3: 1:100			
				Prosjekt nr.			
				Tege. nr.		Rev.	
				05			

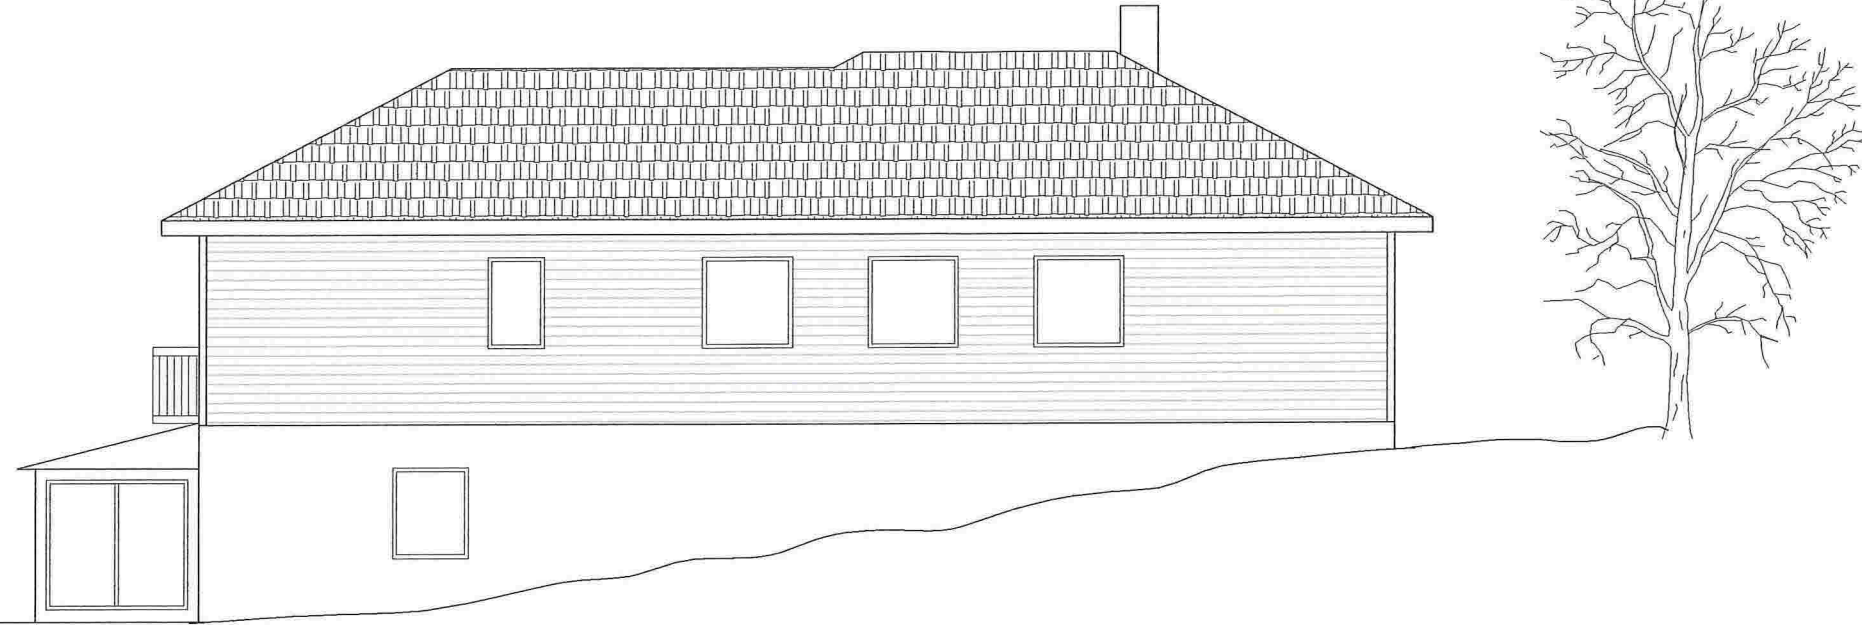


FASADE MOT ØST



FASADE MOT VEST


Dato		Forsikring		Sign.	Kontroll. av
GUNNAR NAMDAL		Tege. av	JL	Dato	27.09.14
HUS		Konstr. av	GN	Dato	27.09.14
FASADER VEST OG ØST		Skizetekn.		A1: 1:50	A3: 1:100
		Prosjekt nr.			
		Tege. nr.	06	Rev.	

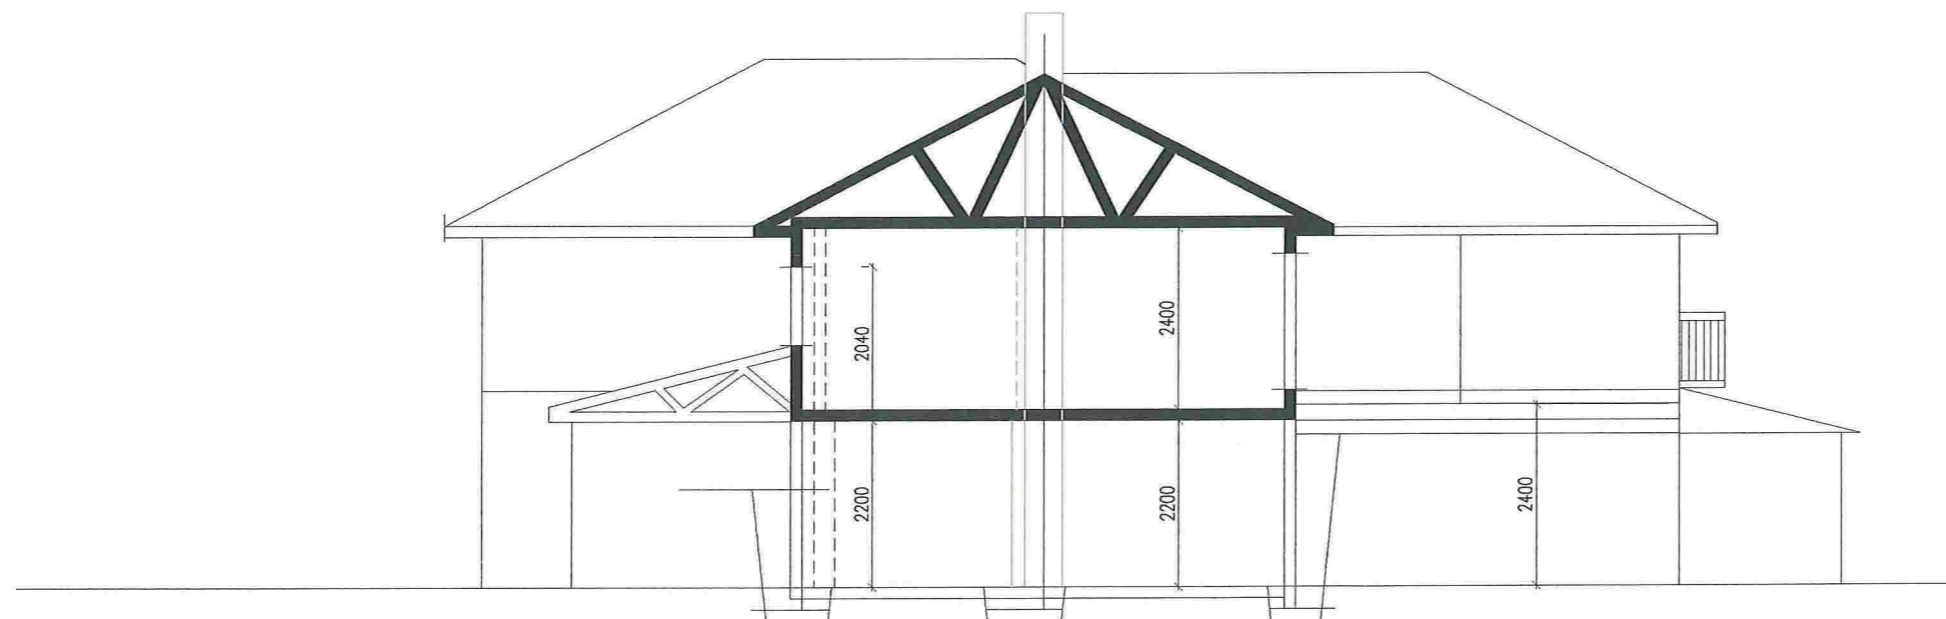


SNITT A-A

Side	Forming	Sign	Date
GUNNAR NAMDAL		Page no. JL	Date 28.03.15
HUS		Contr. no. GN	Date 28.03.15
SNITT A-A		Rissstørrelse A1: 1:50 A3: 1:100	
Prosjekt nr.			
Page no.		Rev	
07			


VEDLEGG E-9

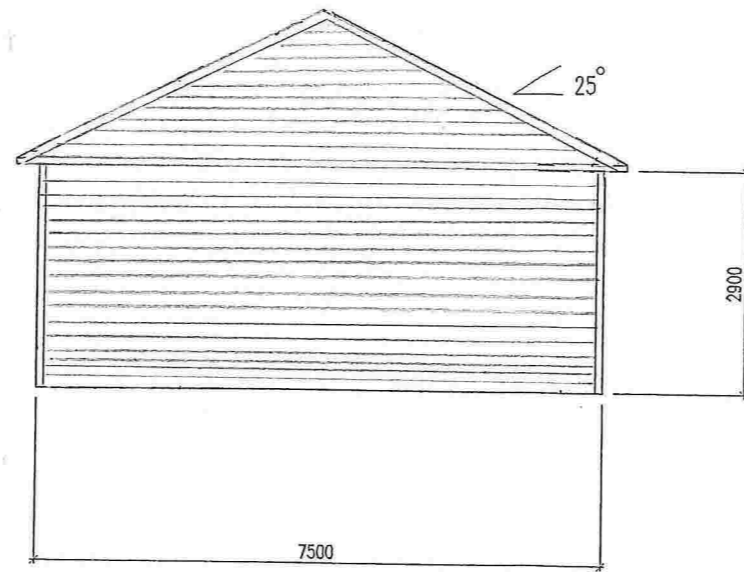


FASADE NORD

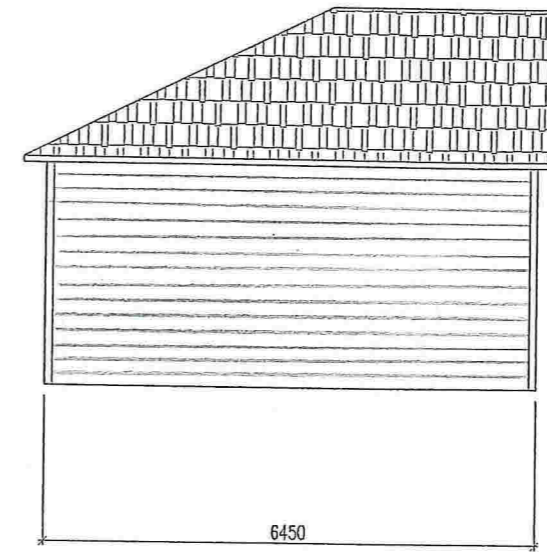


FASADE ØST

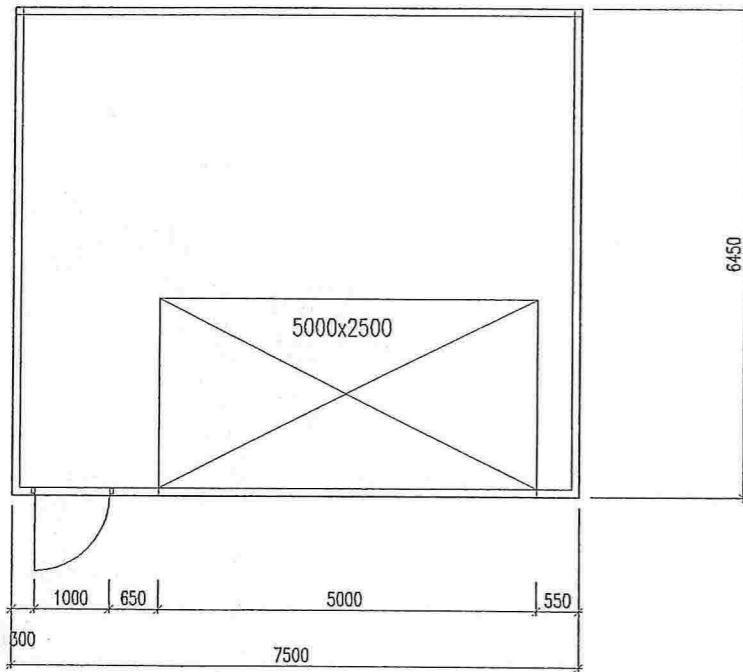

PLAN

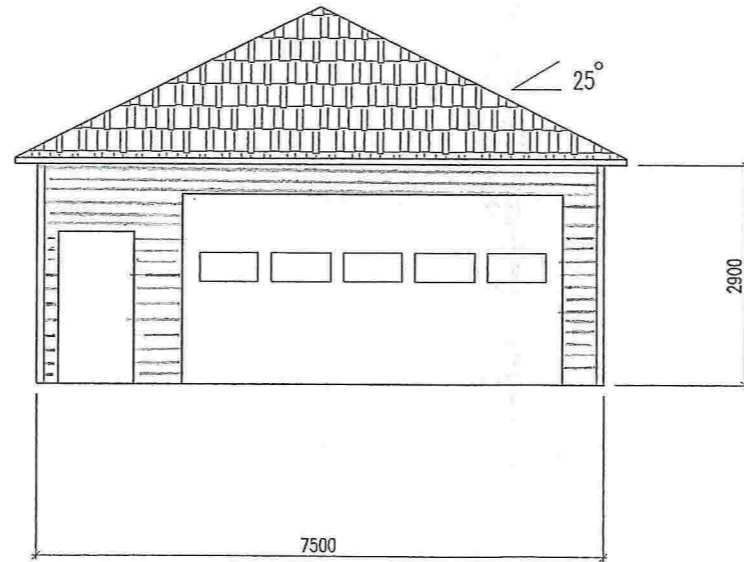

FASADE SØR

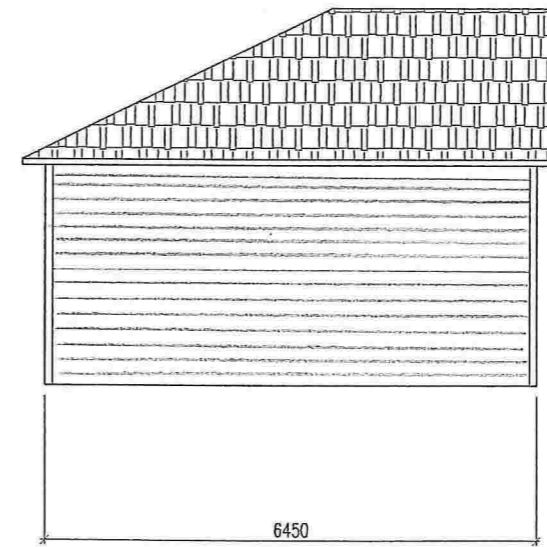


FASADE VEST

BRA: $48,38 - 2,75\text{m}^2 = 45,63\text{m}^2$

Bya: $7,5 \times 6,45 = 48,38\text{m}^2$

Ette	Forsørg	Spjo	Klart. av
GUNNAR NAMDAL	JL		11.07.15
GARASJE	GN		11.07.15
PLAN OG FASADER		A1: 1:50 A3: 1:100	
		Prosjekt nr.	
		Fig. nr.	01

VEDLEGG E-11

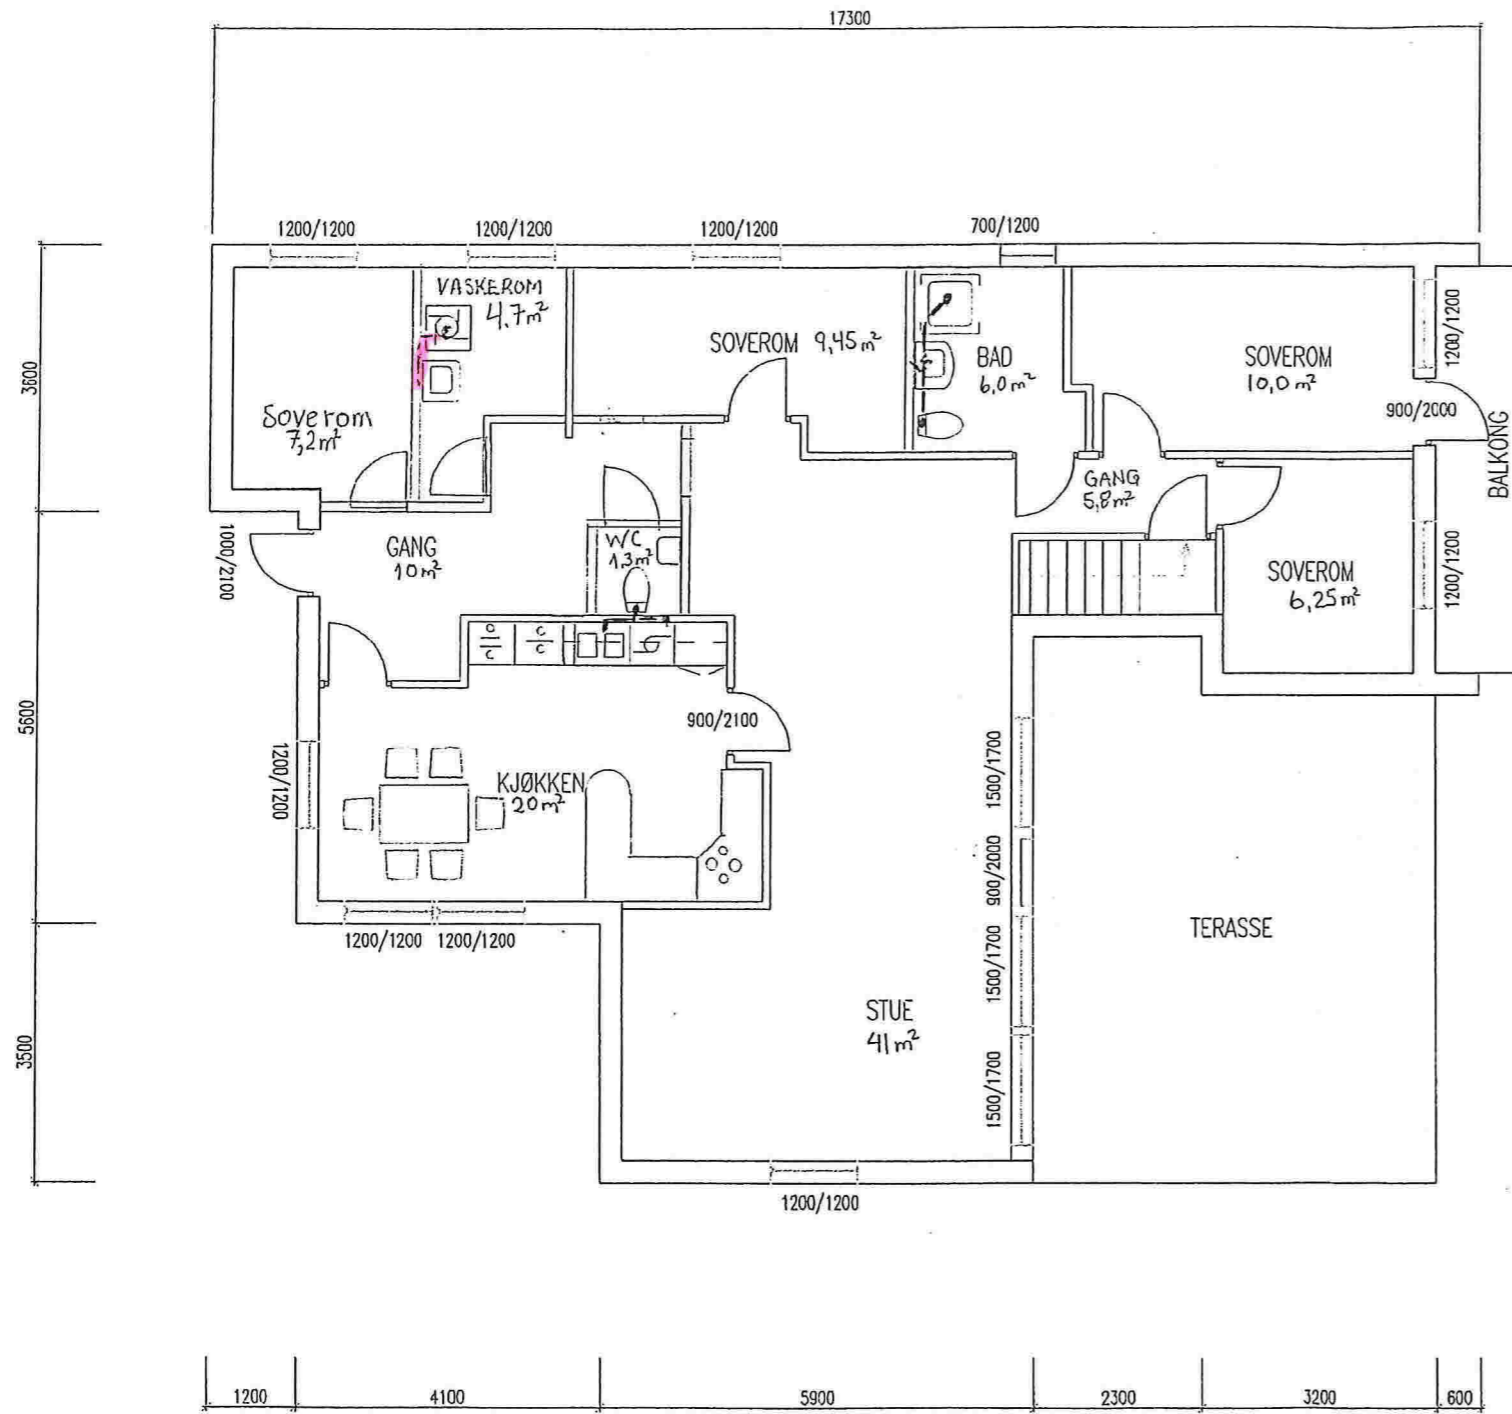

04


— — — — NY LEIDNINGAR

— — — — EKSIST. LEIDNINGAR

VB Stendal VVS AS
 Blombakken 1 - 5911 ALVERSUND
 E-post: stndvvs@online.no
 Org.nr: 980 626 180

Navn	Funksjon	Sign.	Dato
GUNNAR NAMDAL	Byggher	JL	01.09.14
HUS	Byggher	GH	01.09.14
PLAN 1.ETASJE ETTER OMBYGGING	Prosjekt nr.	A1: 1:50 A3: 1:100	
	Byggher nr.	04b	

VEDLEGG E-10

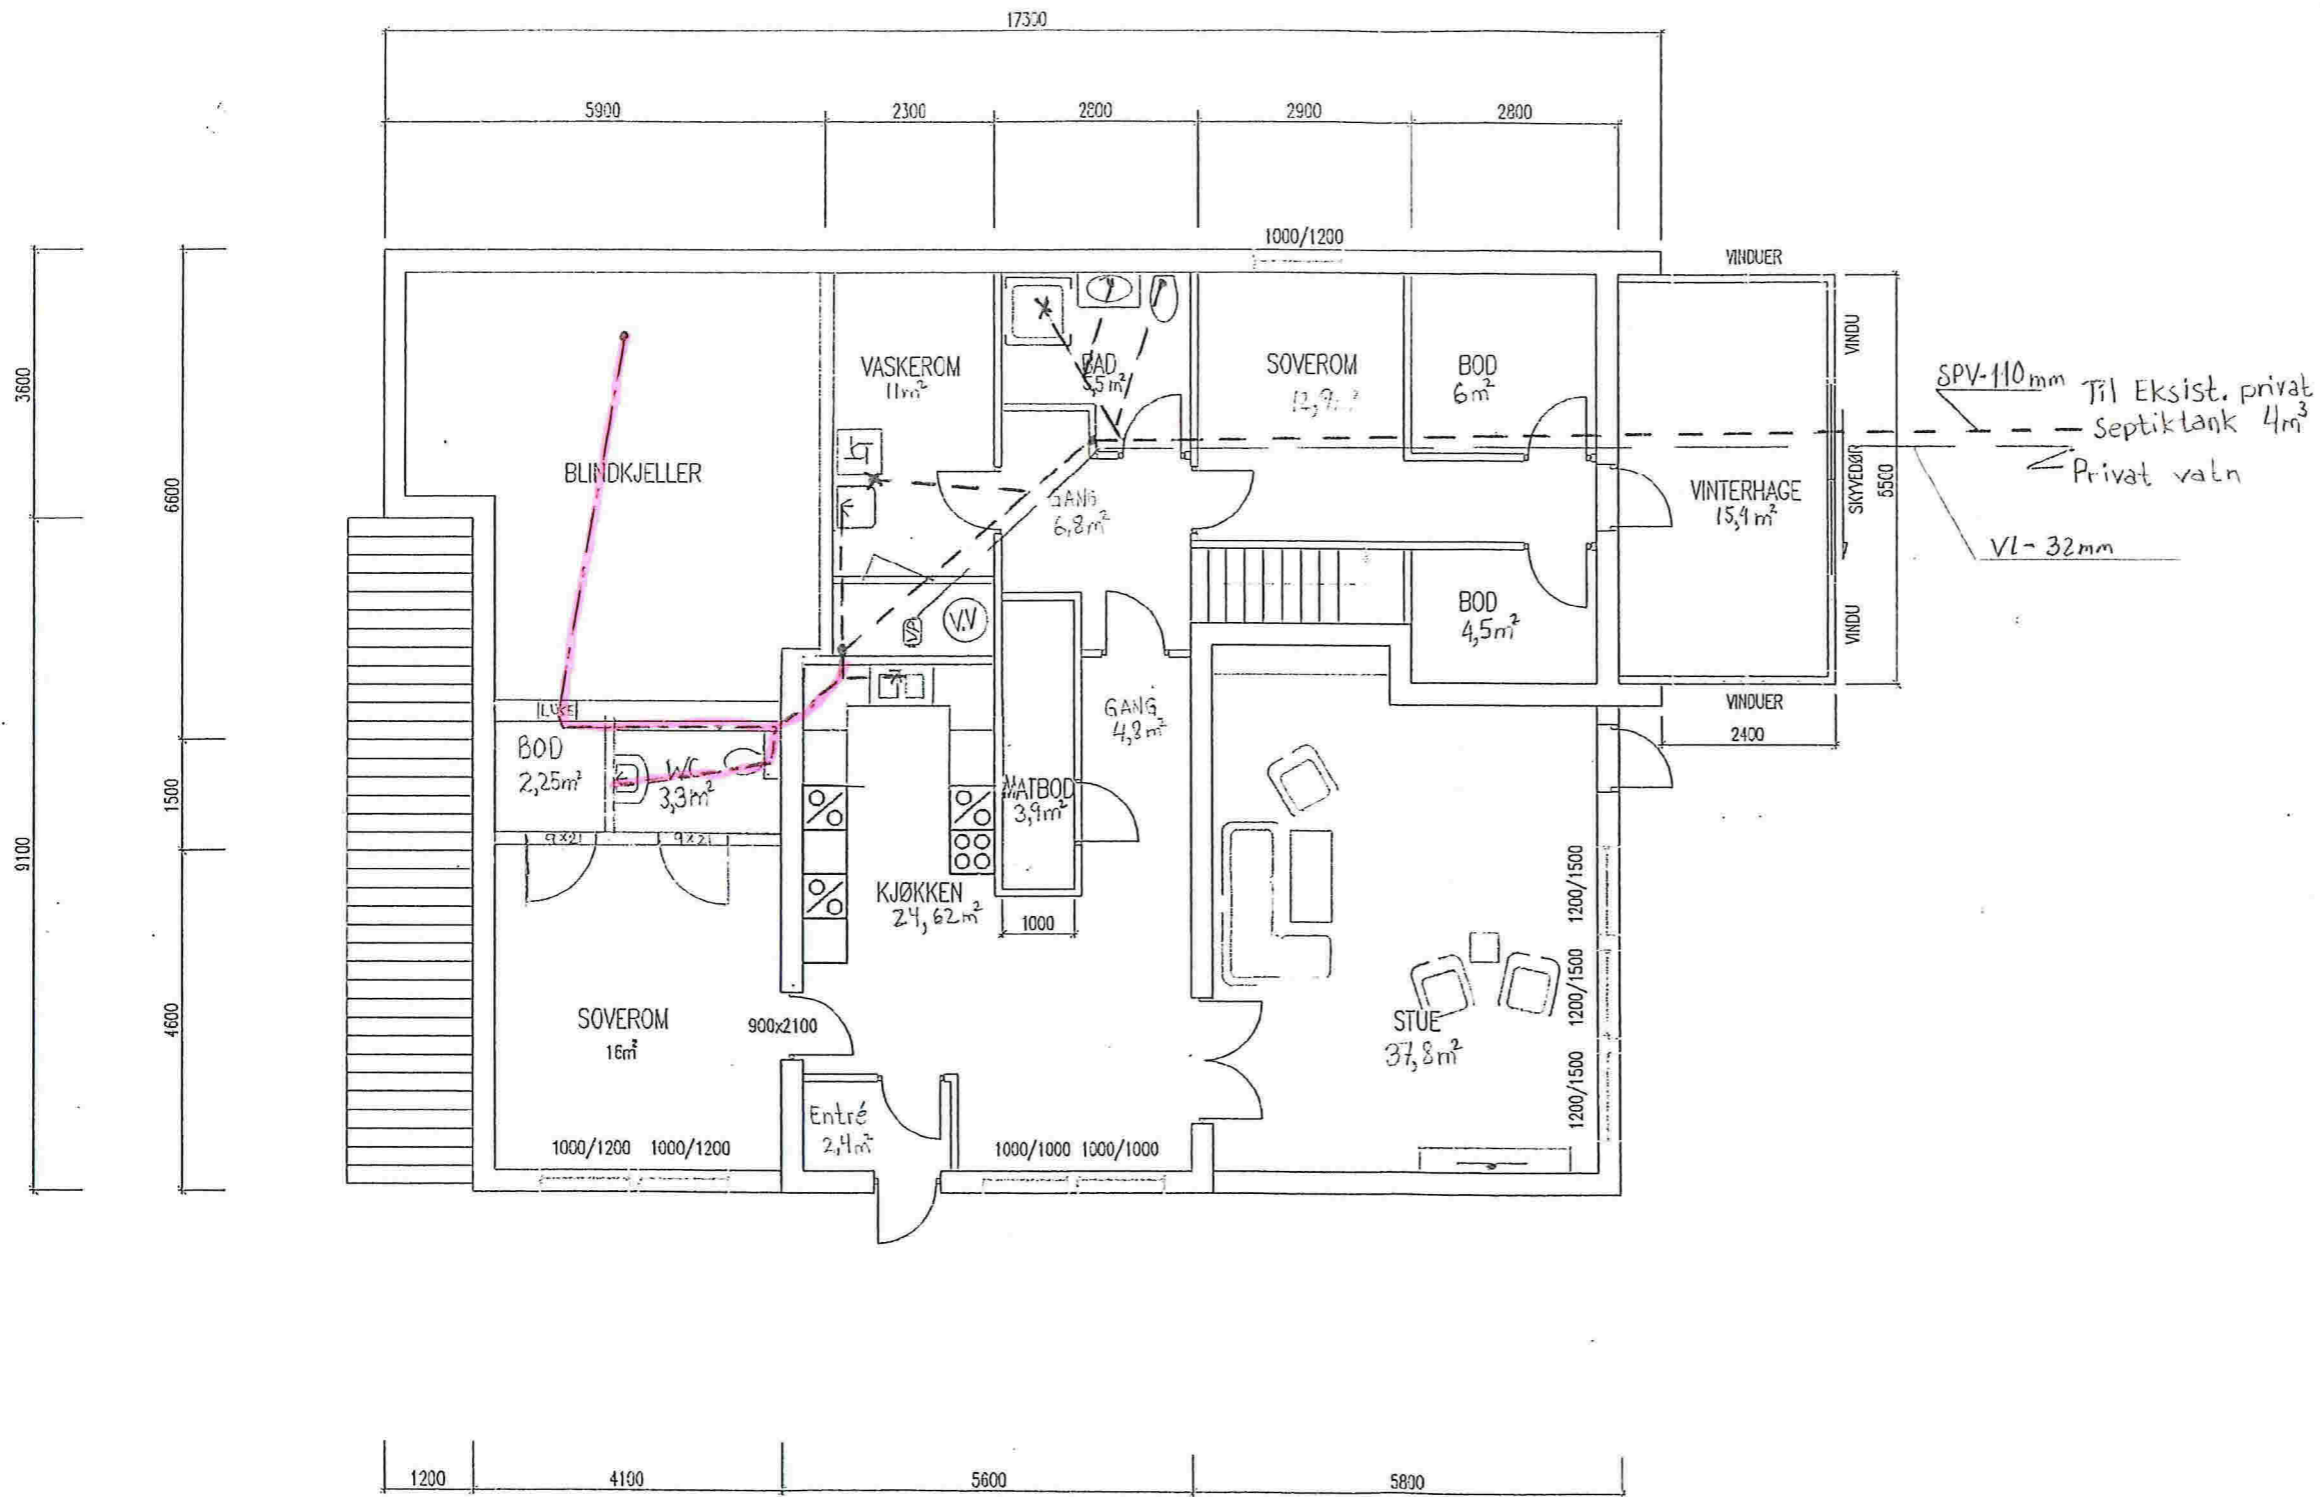

— NY LEIDNINGAR
 - - - EKSIST. LEIDNINGAR

02

VB Stendal VVS AS
 Blombakken 1 - 5911 ALVERSUND
 E-post: sten-vvs@online.no
 Org.nr. 980 626 180

Prosjekt	Oppdr.	Dato	Rev.
GUNNAR NAMDAL	JL	01.03.14	
HUS	CH	01.03.14	
PLAN KJELLER ETTER OMBYGGING	A1: 1:50 A3: 1:100		
AVLØPSPLAN	02b		