


KOLÅSVEGEN 151, 5955 LINDÅS

26.05.2013

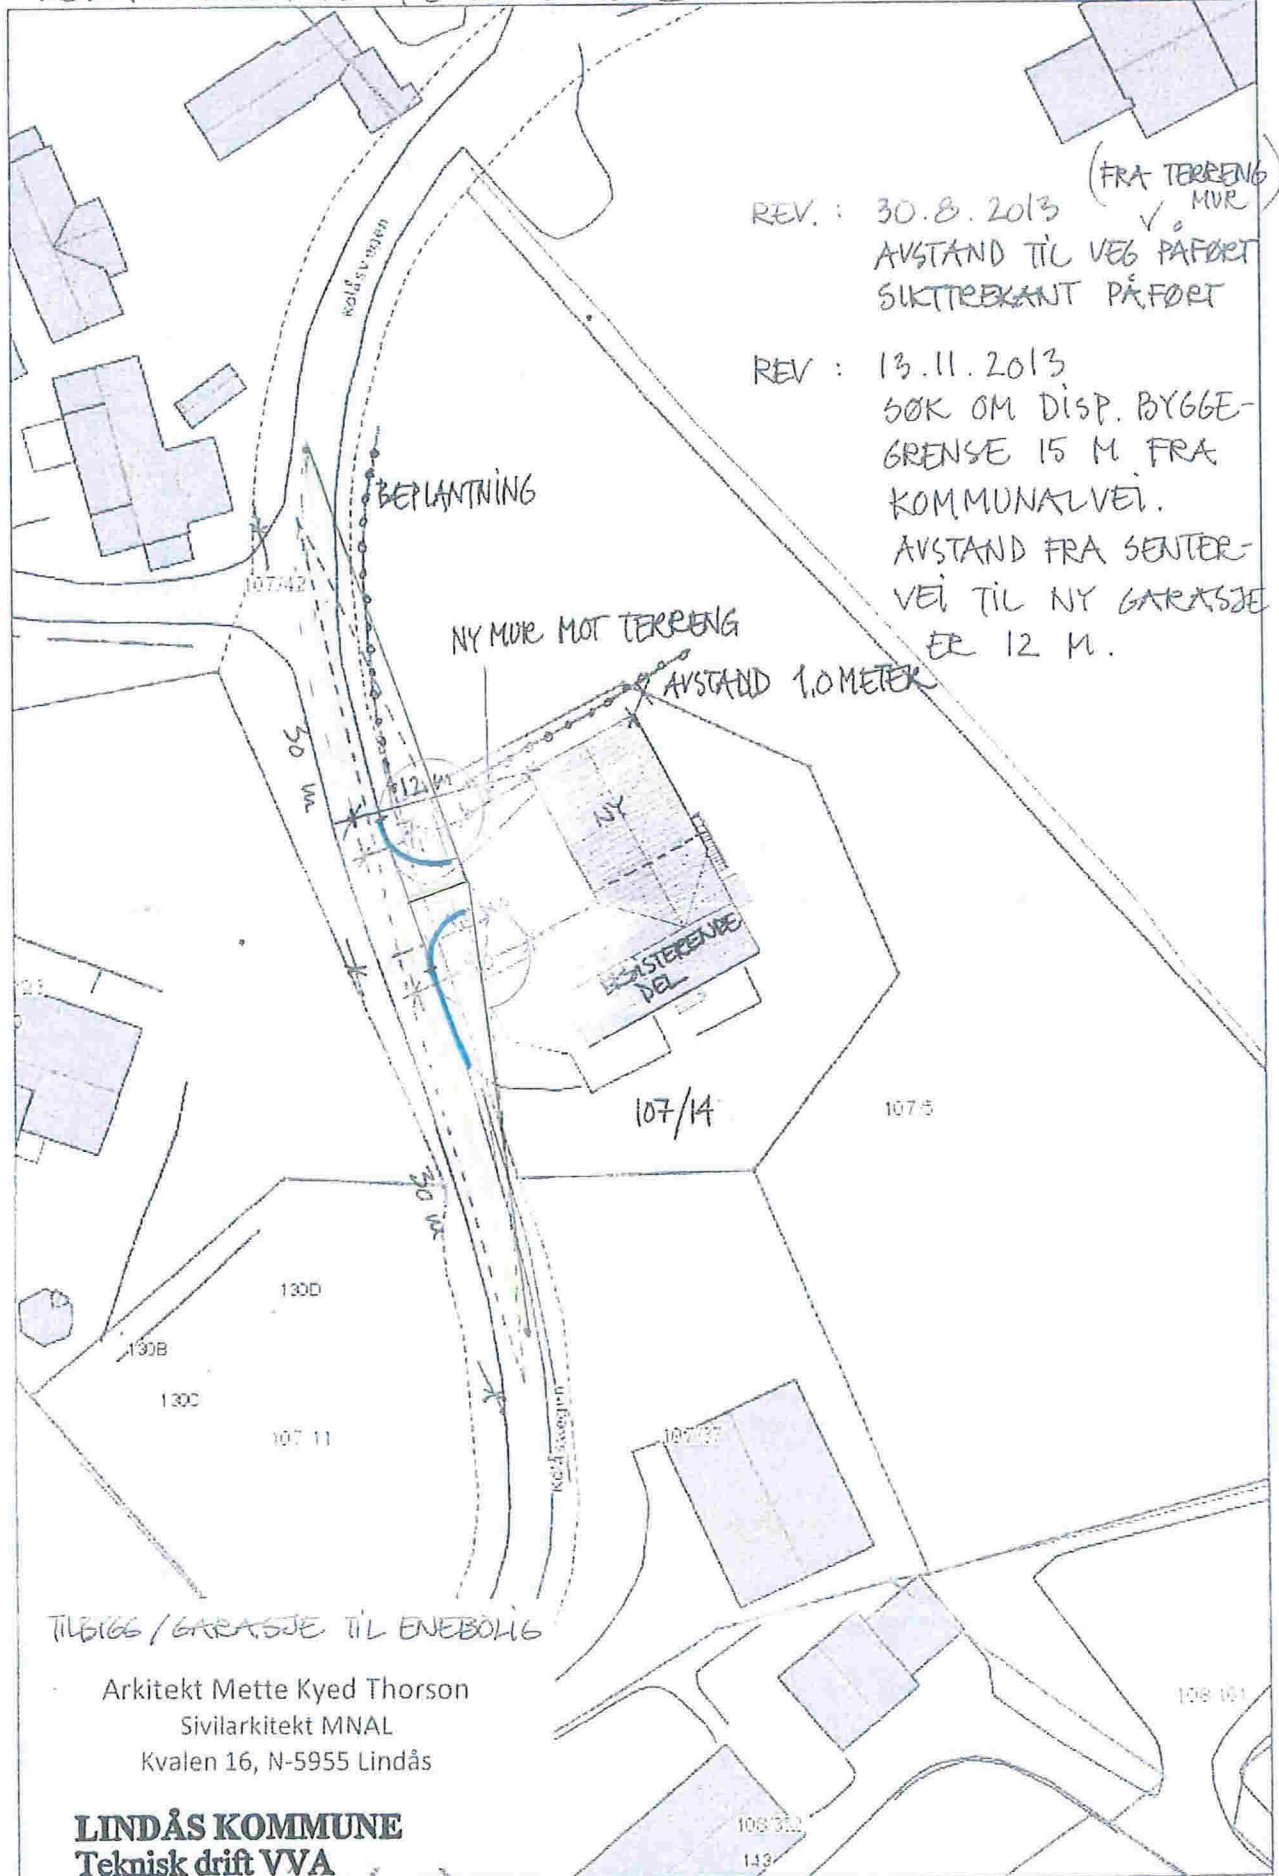

REV. : 30.8.2013 (FRA TERRENG MUR)
 AVSTAND TIL VEG PÅFØRT
 SUKTBREKANT PÅFØRT

REV : 13.11.2013
 SØK OM DISP. BYGGE-
 GRENSE 15 M. FRA
 KOMMUNALVEI.
 AVSTAND FRA SENTER-
 VEI TIL NY GARASJE
 ER 12 M.

TILBEGG / GARASJE TIL ENEBOLIG

Arkitekt Mette Kyed Thorson
 Sivilarkitekt MNAL
 Kvalen 16, N-5955 Lindås

LINDÅS KOMMUNE
Teknisk drift VVA

15.11.2013

Målestokk: 1:500