

	Målte Grenser		Storre bustader
	Registrerte Grenser		Hytte/feriehus
	Udefinert grenser		Garasje/uthus
	Terrengmålte grense		Industri/lager
	Konstruert grensepunkt		Andre bygg
	Bolig		
	Bustad m/leilighet		
	Våningshus		

Beliggenhet og høyder må oppfattes som orienterende.



Lindås kommune
Geodata avdeling
Grunnkart 2010 FØR grenseendringar.

Dato: 2015.09.29
Sign: SSO

G.nr. 234, b.nr. 46.



Målestokk
1:500



- Målte Grenser
- Registrerte Grenser
- Udefinert
- ↑ Terrengmålt
- ↑ Konstruert
- Bolig
- Bustad m/leilighet
- Våningshus
- Store bustader
- Hytte/feriehus
- Garasje/uthus
- Industri/lager
- Andre bygg

Beliggenhet og høyder må oppfattes som orienterende.




Lindås kommune
Geodata avdeling
Ortofoto 2009 FØR grenseendringar.

Dato: 2015.09.29
Sign: SSO

G.nr. 234, b.nr. 46.



Målestokk
1:500

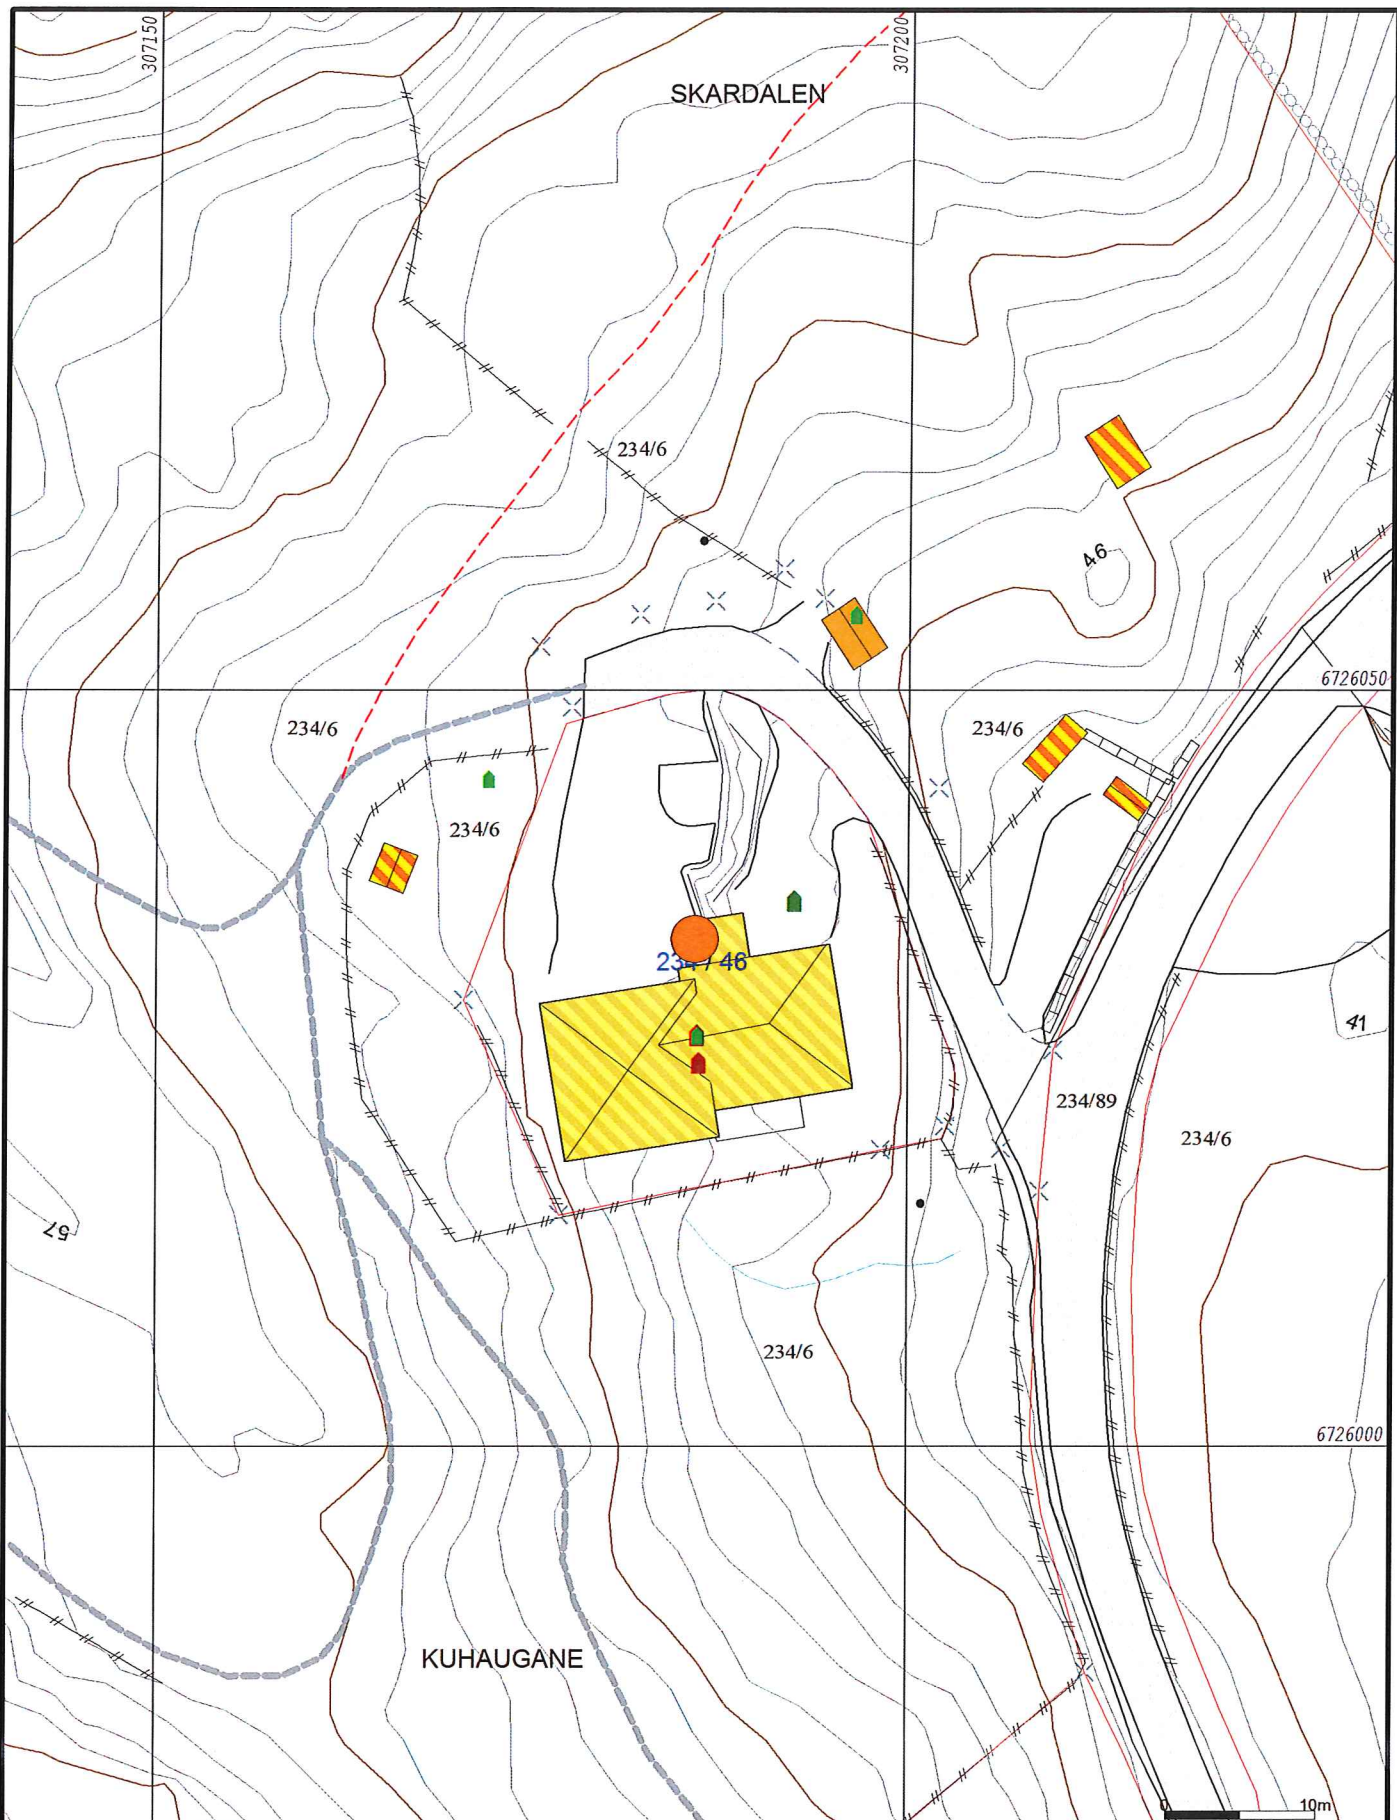

- Målte Grenser
- Registrerte Grenser
- Udefinert grenser
- Terrengmålte grense
- Konstruert grensepunkt
- Bolig
- Bustad m/leilighet
- Våningshus
- Storre bustader
- Hytte/feriehus
- Garasje/uthus
- Industri/lager
- Andre bygg

Beliggenhet og høyder må oppfattes som orienterende.



Lindås kommune

Geodata avdeling

Grunnkart 2010 ETTER grenseendringar.


Dato: 2015.09.29

Sign: S80

G.nr. 234, b.nr. 46.



Målestokk
1:500

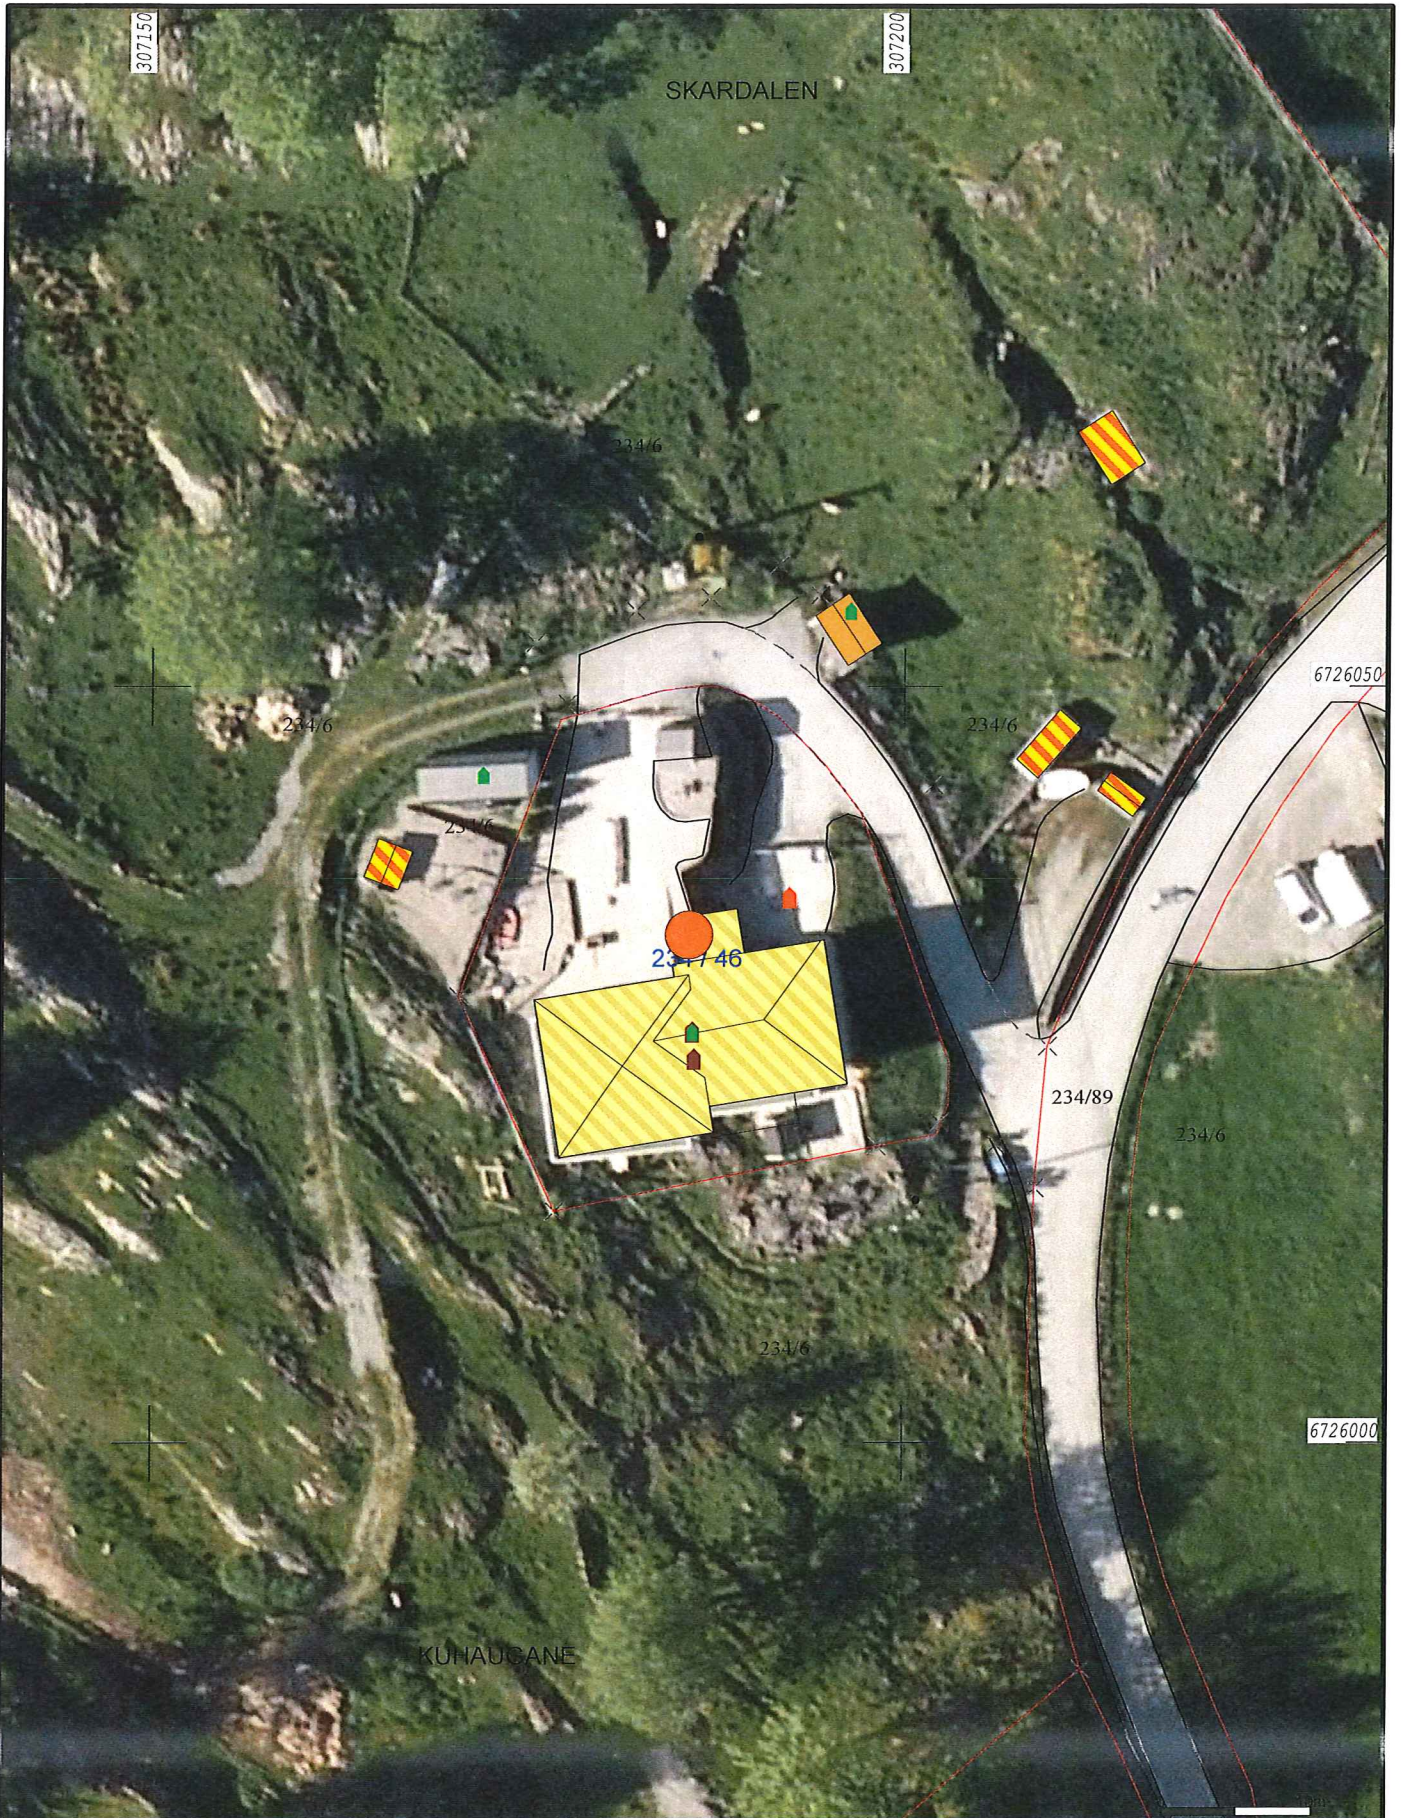

- | | | | |
|--|---------------------|--|-----------------|
| | Målte Grenser | | Storre bustader |
| | Registrerte Grenser | | Hytte/feriehus |
| | Udefinert | | Garasje/uthus |
| | Terrengmålt | | Industri/lager |
| | Konstruert | | Andre bygg |
| | Bolig | | |
| | Bustad m/leilighet | | |
| | Våningshus | | |

Beliggenhet og høyder må oppfattes som orienterende.



Lindås kommune
Geodata avdeling

Ortofoto 2009 ETTER grenseendringar.

Dato: 2015.09.29

Sign: SSO

G.nr. 234, b.nr. 46.



Målestokk
1:500