

	Målte Grenser		Større bustader
	Registrerte Grenser		Hytte/feriehus
	Udefinert grenser		Garasje/uthus
	Terrengmålte grense		Industri/lager
	Konstruert grensepunkt		Andre bygg
	Bolig		
	Bustad m/leilighet		
	Våningshus		

Beliggenhet og høyder må oppfattes som orienterende.



Lindås kommune
Geodata avdeling
Grunnkart 2010 FØR tekst-ending.

Dato: 2015.09.30
Sign: SSO

G.nr. 62, b.nr. 1 - 4.




Målestokk
1:200



Målte Grenser	Storre bustader
Registrerte Grenser	Hytte/feriehus
Udefinert	Garasje/uthus
Terrengmålt	Industri/lager
Konstruert	Andre bygg
Bolig	
Bustad m/leilighet	
Våningshus	



Lindås kommune
Geodata avdeling
Ortofoto 2009 FØR tekst-ending.

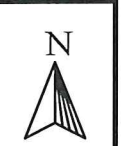


Dato: 2015.09.30
Sign: sso

G.nr. 62, b.nr. 1 - 4.

Målestokk
1:500

Beliggenhet og høyder må oppfattes som orienterende.

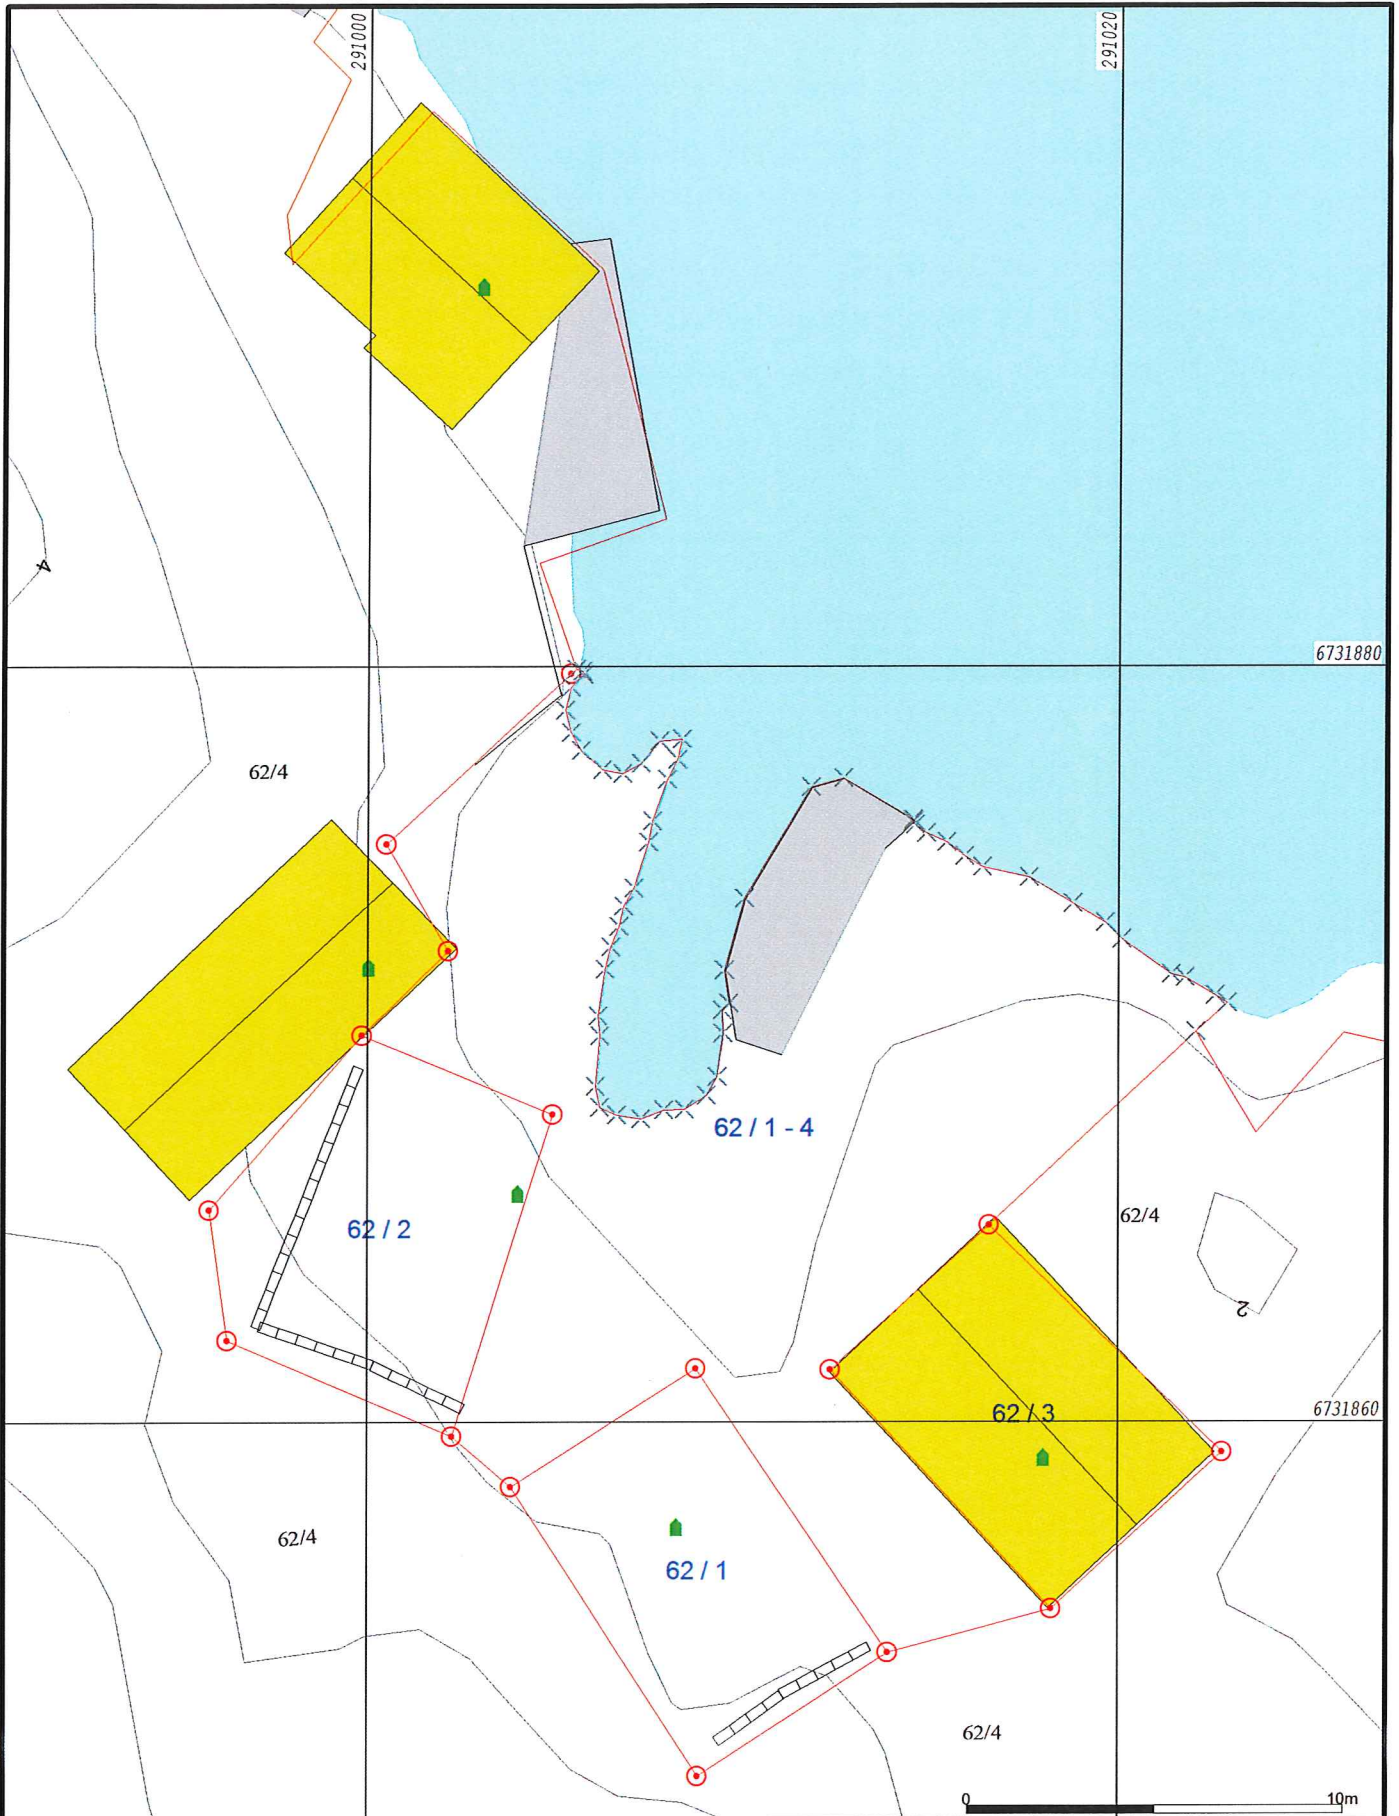

- Målte Grenser
- Registrerte Grenser
- Udefinert grenser
- ⊙ Terrengmålte grense
- ⊙ Konstruert grensepunkt
- Bolig
- Bustad m/leilighet
- Våningshus
- Storre bustader
- Hytte/feriehuis
- Garasje/uthus
- Industri/lager
- Andre bygg



Lindås kommune
Geodata avdeling
Grunnkart 2010 ETTER endring.


Dato: 2015.10.02
Sign: SSO

G.nr. 62, b.nr. 1 - 4.



Målestokk
1:200

Beliggenhet og høyder må oppfattes som orienterende.

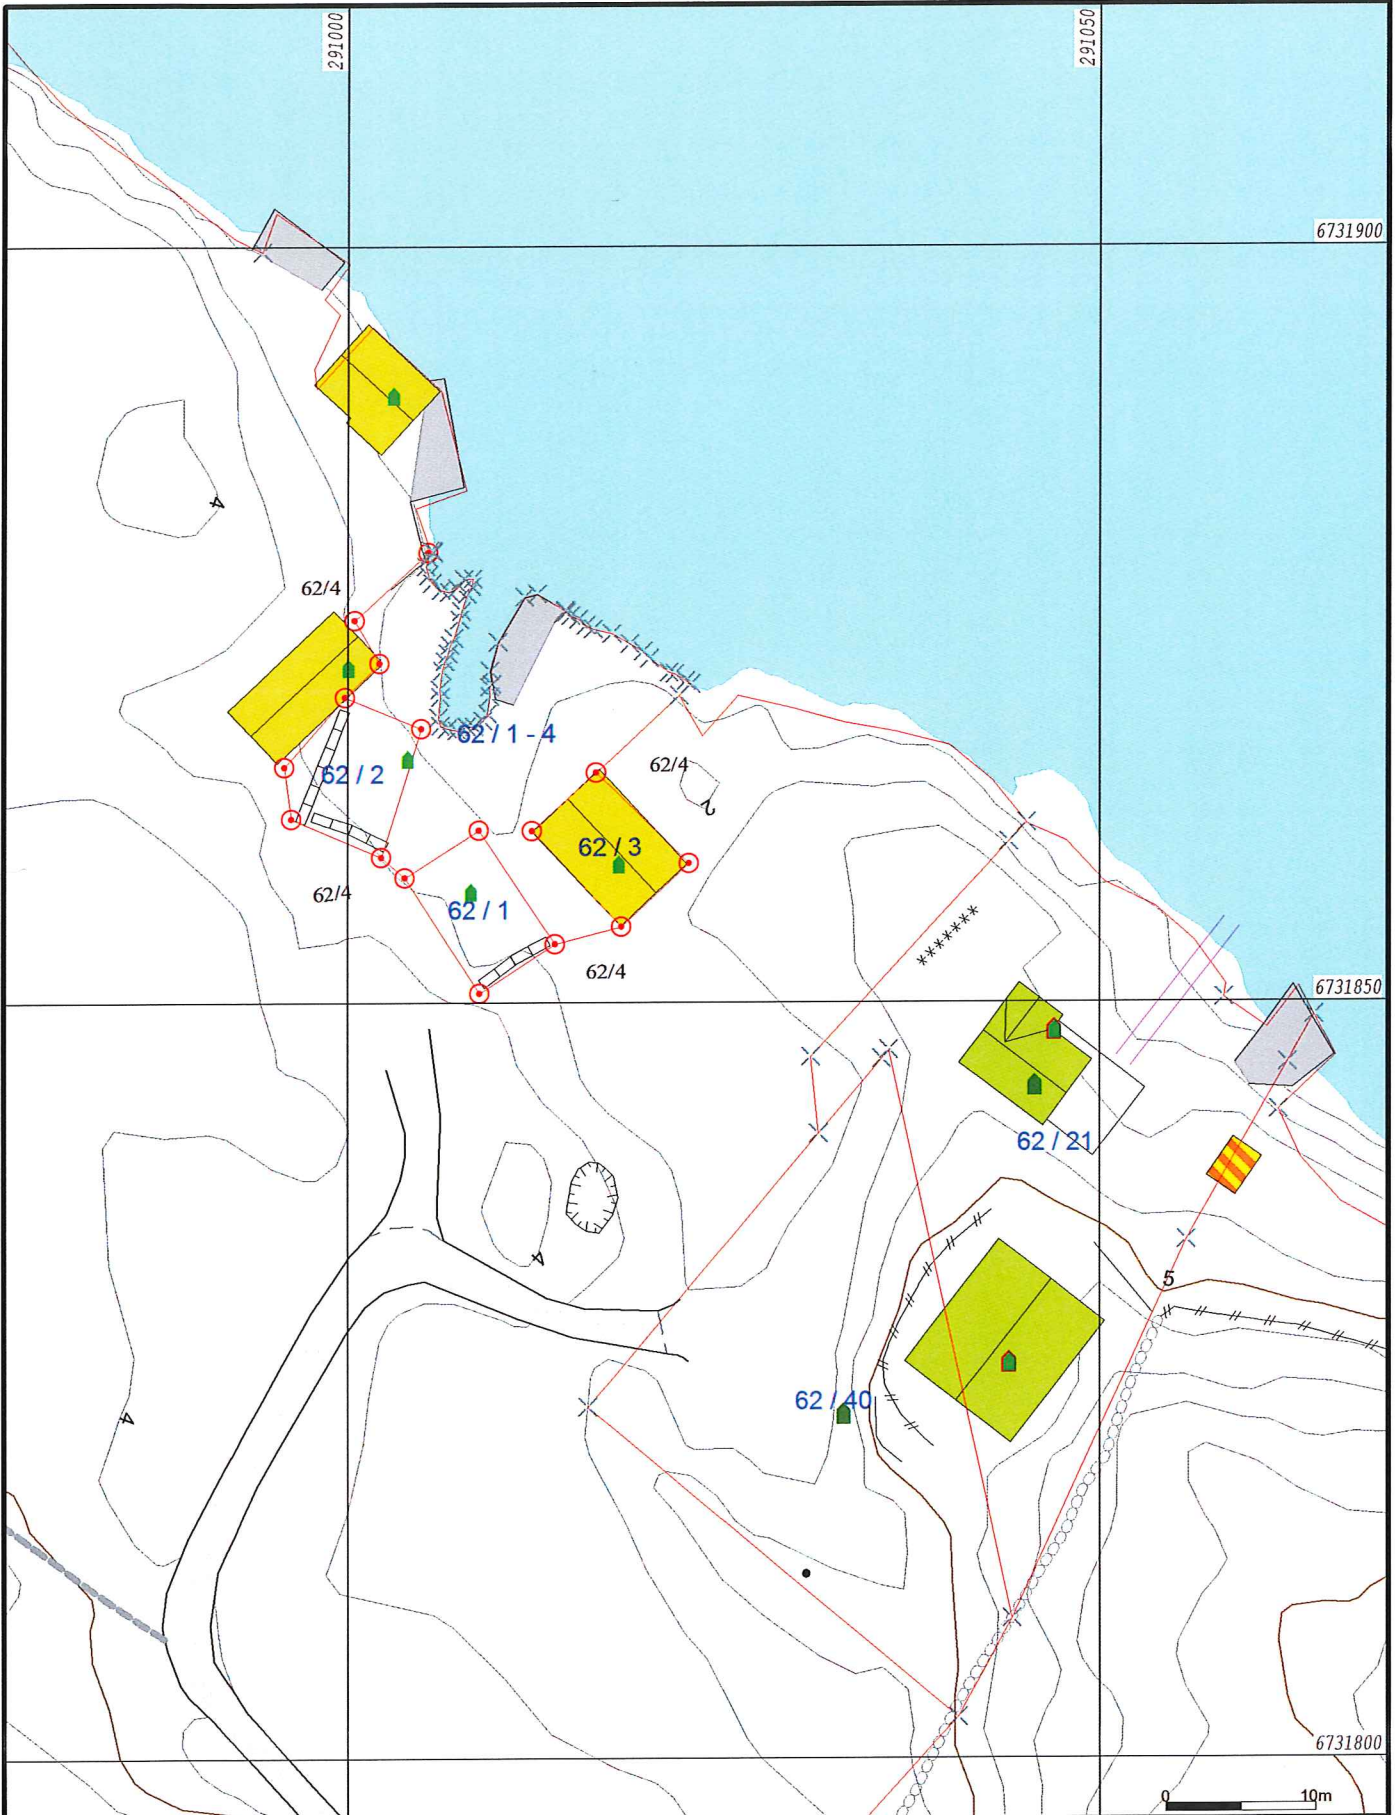

- | | |
|------------------------|-----------------|
| Målte Grenser | Storre bustader |
| Registrerte Grenser | Hytte/feriehus |
| Udefinert grenser | Garasje/uthus |
| Terrengmålte grense | Industri/lager |
| Konstruert grensepunkt | Andre bygg |
| Bolig | |
| Bustad m/leilighet | |
| Våningshus | |

Beliggenhet og høyder må oppfattes som orienterende.



Lindås kommune
Geodata avdeling
Grunnkart 2010 ETTER endring.

Dato: 2015.10.02
Sign: S80

G.nr. 62, b.nr. 1 - 4.



Målestokk
1:500



Målte Grenser	Storre bustader
Registrerte Grenser	Hytte/feriehus
Udefinert	Garasje/uthus
Terrengmålt	Industri/lager
Konstruert	Andre bygg
Bolig	
Bustad m/leilighet	
Våningshus	

Beliggenhet og høyder må oppfattes som orienterende.



Lindås kommune
Geodata avdeling
Ortofoto 2009 ETTER tekst-ending.

Dato: 2015.10.02
Sign: SSO

G.nr. 62, b.nr. 1 - 4.



Målestokk
1:500